LENTATE

A9

L=100m PEAD DN500

L=424m PEAD DN1200

L=428m CANALETTA IN PEAD

L=423m CANALETTA IN PEAD

L=50m PEAD DN630

L=208m PEAD DN500

L=15m PEAD DN500

L=21m PEAD DN1350 S

L=50m PEAD DN630

L=31m CANALETTA IN PEAD

L=50m PEAD DN500

L=24m TRINCEA DISPERDENTE

L=44m PEAD DN500

L=58m PEAD DN500

L=58m CANALETTA IN PEAD

L=26m PEAD DN1350 S

L=5m PEAD DN1350 S

L=17m PEAD DN630

L=50m PEAD DN630

L=208m TRINCEA DISPERDENTE

L=301m CANALETTA PEAD

L=100m PEAD DN500

L=74m PEAD DN1000

L=795m TRINCEA DISPERDENTE

L=45m PEAD DN1000

CAN.TRASFERIMENTO PORTATA COLLETTORE PEAD DN1350

I6 O 19
I6 E 19
I6 O 20
I6 E 20
I6 O 21
I6 E 21
I6 O 22
I6 E 23
I6 E 22
I6 O 23
I6 E 24
I6 O 24
I6 E 25
I6 O 25
I6 E 26
I6 O 26
I6 E 27
I6 O 27
I6 E 28
I6 O 28
I6 E 29
I6 O 29
I6 E 30
I6 O 30
I6 O 31
I6 E 31
I6 E 32
I6 O 32
I6 O 33
I6 RA 7
I6 RA 6
I4 O 01
I4 E 01
I4 O 02
I4 E 02
I6 RA 5
I4 O 03
I4 E 03
I6 RB 6
I6 RB 5
I6 RB 8
I6 RB 7

QUADRO DI UNIONE SVINCOLO LAZZATE

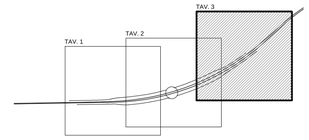

MATRICE DI REVISIONE

REV	DATA	DESCRIZIONE MODIFICA

N.B.: LA TAVOLA SOSTITUISCE QUELLA RELATIVA AL CODICE E DEL PROGETTO ESECUTIVO

CONCESSIONI AUTOSTRADALI LOMBARDE

Autostrada Pedemontana Lombarda

COLLEGAMENTO AUTOSTRADALE
DALMINE - COMO - VARESE - VALICO DEL GAGGIOLO E OPERE AD ESSO CONNESSE

CODICE C.U.P. F11B06000270007

TRATTE B1, B2, C, D, TRVA13+14, GREENWAY

AS BUILT

TRATTA B1

IDROLOGIA E IDRAULICA
SMALTIMENTO ACQUE DI PIATTAFORMA
SVINCOLO DI LAZZATE
PLANIMETRIA DRENAGGIO ACQUE DI PIATTAFORMA TAV. 3

IDENTIFICAZIONE ELABORATO

CODICE PROGETTO: F00107B

WBS								
FASE PROGETTUALE	LOTTO	ZONA	OPERA	TRATTO D'OPERA	AMBITO	TIPO ELABORATO	PROGRESSIVO	REVISIONE
A	1	D01	TW006	0	IP	P1	003	E_01

Scala: 1:1000

DATA	DESCRIZIONE	REV
Gennaio 2018	Emissione	E
Giugno 2018	Seconda Emissione	E_01

CONCEDENTE

CONCESSIONI AUTOSTRADALI LOMBARDE

CONCESSIONARIO

Autostrada Pedemontana Lombarda — Direttore Tecnico: Ing. Giuseppe Sambo; Referente Tecnico: Ing. Daniel Paonelli

APPROVATO

Autostrada Pedemontana Lombarda — Il Direttore dei Lavori: Ing. Francesco Domanico

IMPRESA

RAGGRUPPAMENTO TEMPORANEO IMPRESE:

Mandataria	Mandante	Mandante	Mandante cooptata
STRABAG A.G.	GLF Grandi Lavori Fincosit S.p.A.	ICM S.p.A.	STRABAG S.p.A.

PROGETTISTA - PROGETTO ESECUTIVO DI DETTAGLIO

RAGGRUPPAMENTO TEMPORANEO PROGETTISTI:

Mandataria	Mandante	Mandante	Mandante
3TI PROGETTI ITALIA INGEGNERIA INTEGRATA S.p.A.	GP Ingegneria srl GESTIONE PROGETTI DI INGEGNERIA		Arch. Salvatore Vermiglio

RESPONSABILE DI PROGETTO ED INCARICATO DELL'INTEGRAZIONE FRA LE VARIE PRESTAZIONI:
Ing. Alberto Cecchini

Ing. Alberto Cecchini — Ordine degli Ingegneri della Provincia di Roma — Sezione A — 15156

ELABORAZIONE PROGETTUALE

PROGETTISTA:
3TI PROGETTI ITALIA S.p.A

3TI ITALIA S.p.A.
DIRETTORE TECNICO
Ing. Stefano Luca Possati
Ordine degli Ingegneri
Provincia di Roma n. 20809

Redatto: Russo Verificato: Baglivo Approvato: Possati

└ Impianto di recapito