


LEGGENDA

- Pozzetto in PEAD
 - Pozzetto sifone
 - Cassetta grigliata
 - Scarico nel fosso di guardia
 - Pozzetto di salto in PEAD
 - Pozzetto scarico canaletta assolata
 - Embrice
 - Pozzetto per canaletta in cls
 - Collettore PEAD DN315
 - Collettore PEAD DN400
 - Collettore PEAD DN630
 - Collettore PEAD DN800
 - Collettore PEAD DN1200
 - Collettore PEAD SPIRALATO DN1360 S (diametro interno 1200mm)
 - Collettore PEAD SPIRALATO DN1625 S (diametro interno 1400mm)
 - Collettore PEAD SPIRALATO DN1730 S (diametro interno 1500mm)
 - Collettore PEAD SPIRALATO DN1840 S (diametro interno 1600mm)
 - Collettore ACCIAIO INOX DN300
 - Collettore ACCIAIO INOX DN500
 - Collettore ACCIAIO INOX DN700
 - Collettore CLS DN400
 - Collettore CLS DN600
 - Collettore CLS DN800
 - Collettore PVC DN200
 - Collettore PEAD DN160
 - Canaletta prefabbricata in cls
 - Canaletta alla francese
 - Canaletta in PEAD con scarico ogni 15m
 - Collettore ACCIAIO INOX DN400
 - Collettore ACCIAIO INOX DN600
 - Collettore CLS DN500
 - Collettore ACCIAIO INOX DN125
 - Collettore ACCIAIO INOX DN400
 - Collettore ACCIAIO INOX DN600
 - Collettore ACCIAIO INOX DN125
 - Canaletta assolata DN300 in CLS con sistema tagliafiamma
 - Canaletta assolata DN400 in CLS con sistema tagliafiamma
 - Fosso / trincea disperdente
- Interferenza XXXX: sifone fognario o attraversamento fognatura
— Codice pozzetto
— 114 e 113
— Progressiva pozzetto
— Carreggiata Est - Ovest / Rampa / Condotta Esterna
— Impianto di recapito
— O.S. 260.20
— Quota di Scorrimento [m s.m.m.]

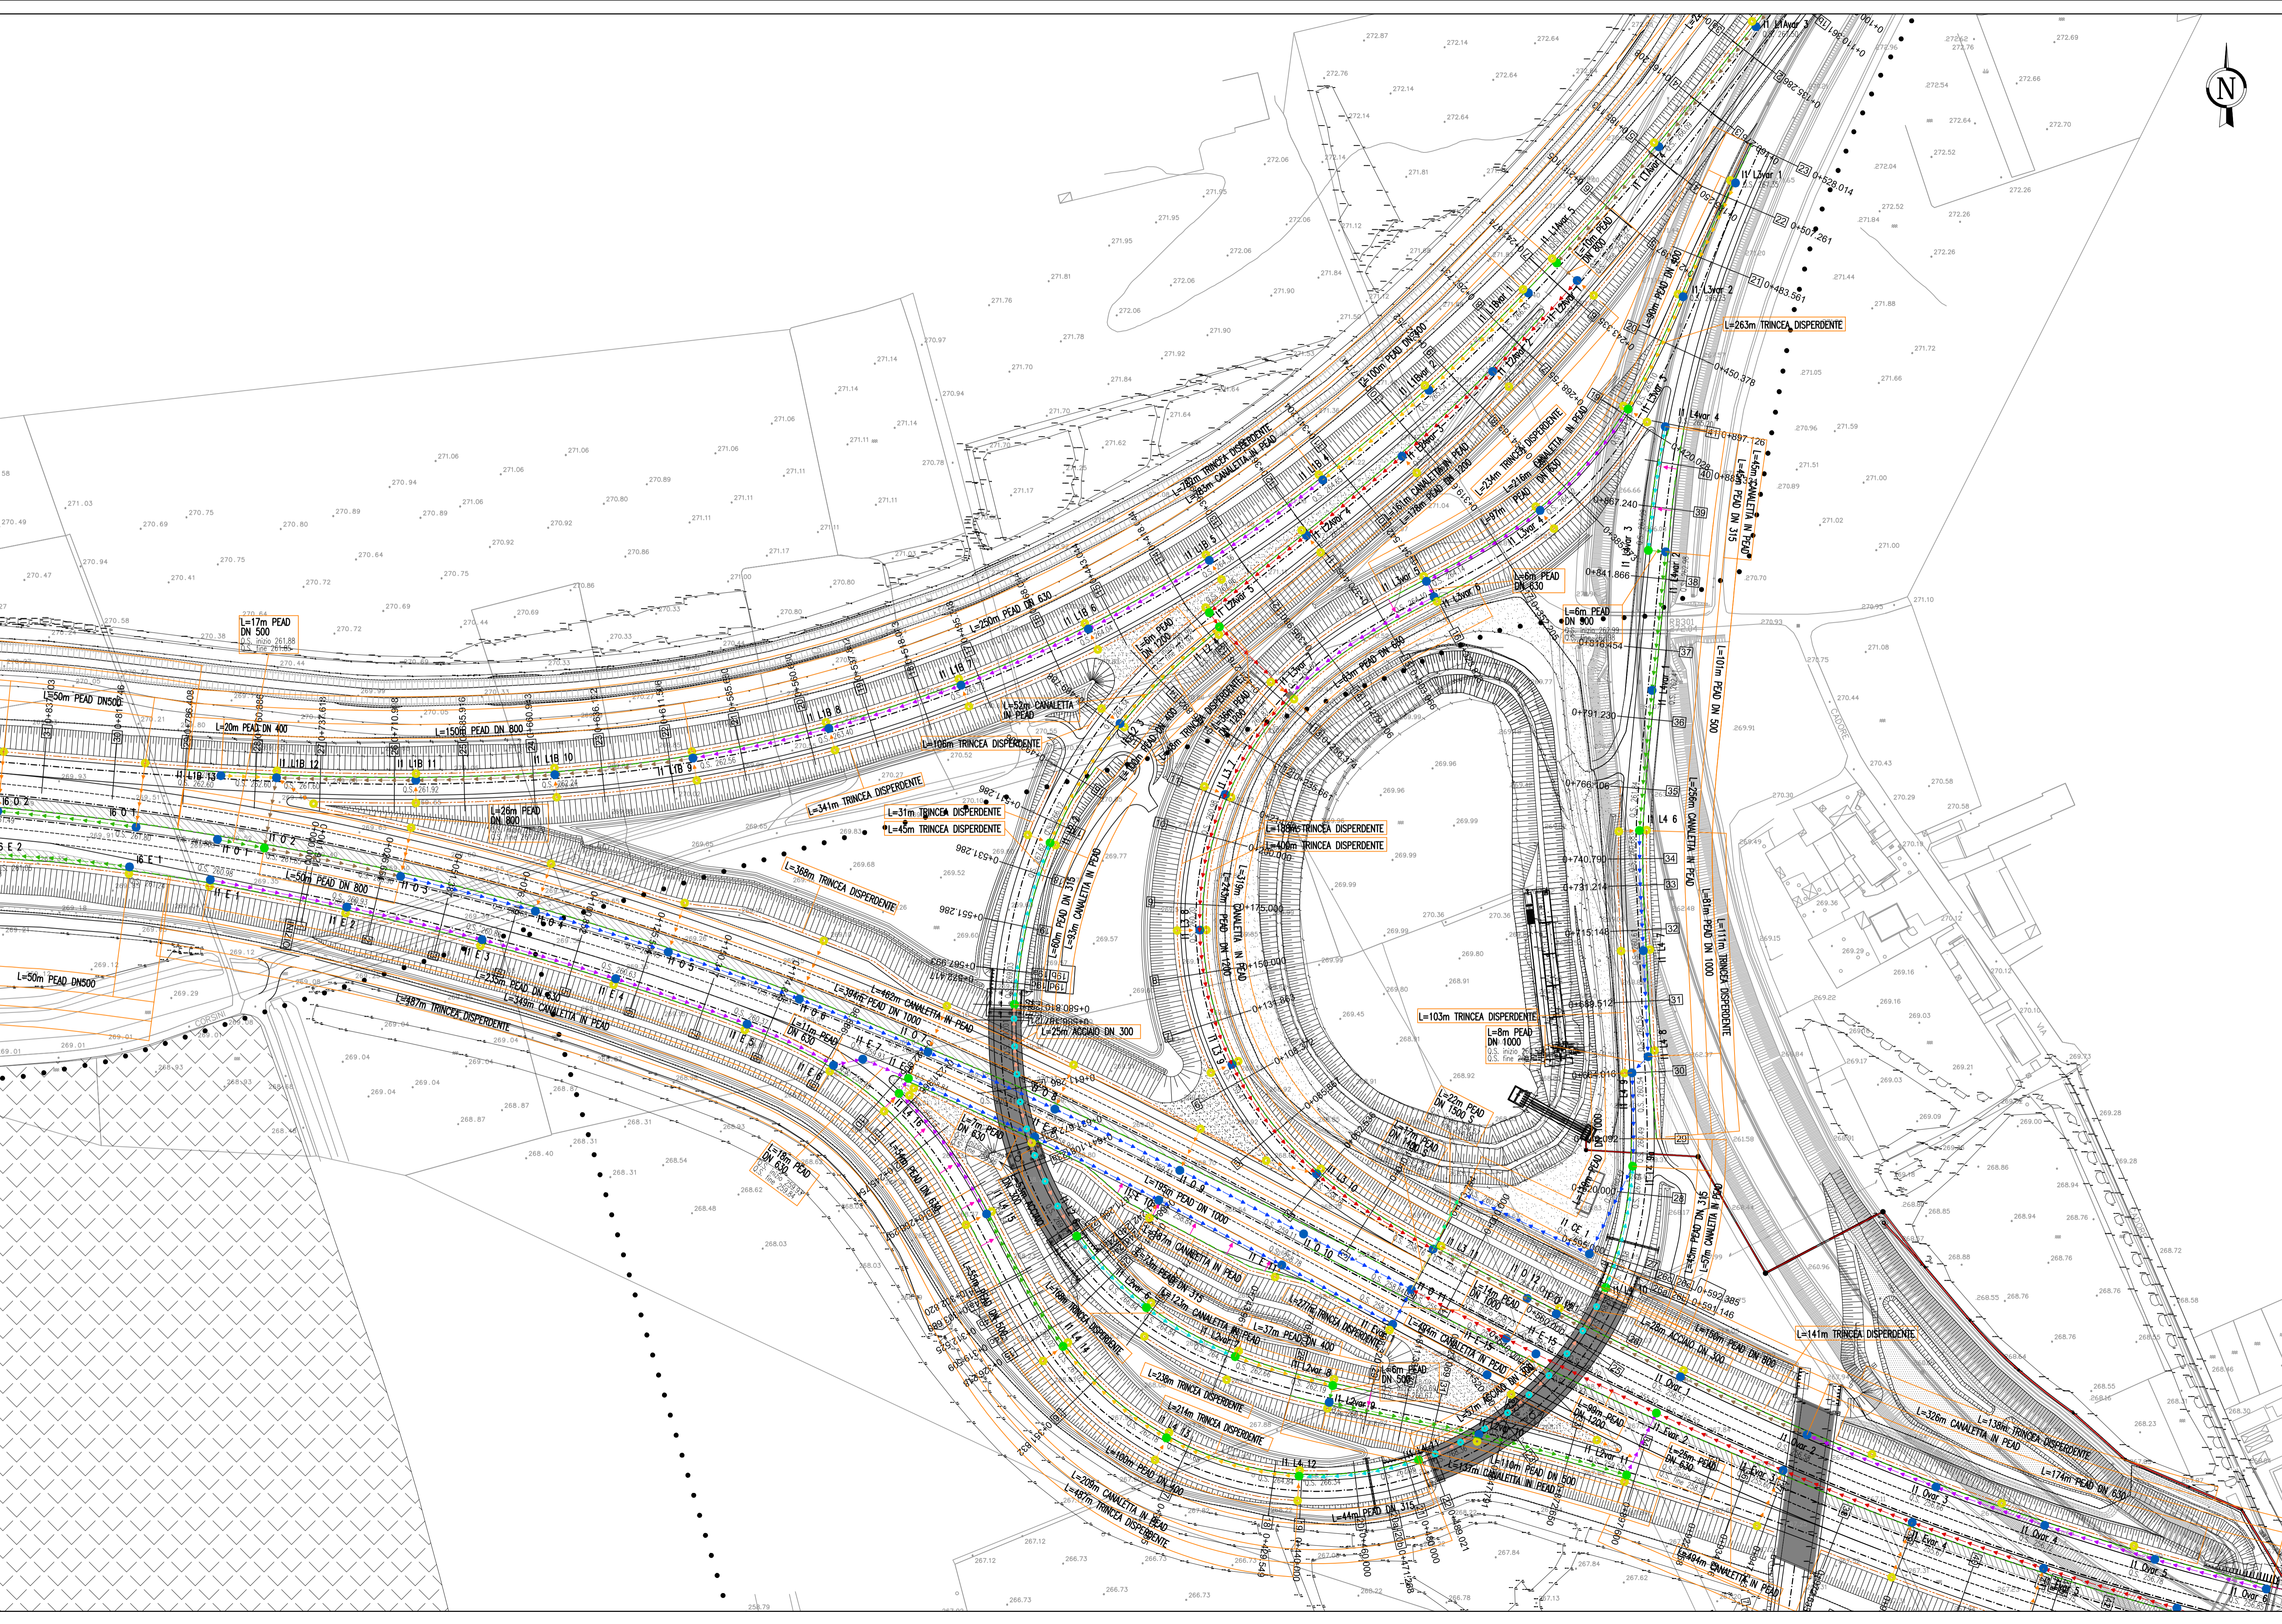

MATRICE DI REVISIONE

REV	DATA	DESCRIZIONE MODIFICA

N.B.: LA TAVOLA SOSTITUISCE QUELLA RELATIVA AL CODICE E _____ DEL PROGETTO ESECUTIVO

COLLEGAMENTO AUTOSTRADALE DALMINE - COMO - VARESE - VALICO DEL GAGGIOLO E OPERE AD ESSO CONNESSE
 CODICE C.U.P. F118000027007

TRATTE B1, B2, C, D, TRVA13+14, GREENWAY AS BUILT

TRATTA B1
 IDROLOGIA E IDRAULICA
 SMALTIMENTO ACQUE DI PIATTAFORMA
 SVINCOLO - INTERCONNESSIONE EX SS35
 PLANIMETRIA DRENAGGIO ACQUE DI PIATTAFORMA TAV. 1

<p>IDENTIFICAZIONE ELABORATO CODICE PROGETTO: F001078</p> <table border="1" style="width: 100%; text-align: center;"> <tr> <td>FASE PROGETTUALE</td> <td>WBS</td> </tr> <tr> <td>LUTTO</td> <td> </td> </tr> <tr> <td>ZONA</td> <td> </td> </tr> <tr> <td>OPERA</td> <td> </td> </tr> <tr> <td>TRATTO D'OPERA</td> <td> </td> </tr> <tr> <td>AMBITO</td> <td> </td> </tr> <tr> <td>TIPO ELABORATO</td> <td> </td> </tr> <tr> <td>PROGRESSIVO</td> <td> </td> </tr> <tr> <td>REVISIONE</td> <td> </td> </tr> </table> <p>Scala: 1:1000</p> <table border="1" style="width: 100%; text-align: center;"> <tr> <th>DATA</th> <th>DESCRIZIONE</th> <th>REV.</th> </tr> <tr> <td>Genno 2014</td> <td>Emissione</td> <td>E</td> </tr> <tr> <td>Genno 2014</td> <td>Seconda Emissione</td> <td>E 01</td> </tr> </table> <p>CONCEDENTE CONCESSIONARI AUTOSTRADALI LOMBARDE</p> <p>CONCESSIONARIO Direzione Tecnica: Ing. Giuseppe Sarnio Referente Tecnico: Ing. Daniel Pavesi</p> <p>APPROVATO Il Direttore dei Lavori: Ing. Francesco Domenico</p>	FASE PROGETTUALE	WBS	LUTTO		ZONA		OPERA		TRATTO D'OPERA		AMBITO		TIPO ELABORATO		PROGRESSIVO		REVISIONE		DATA	DESCRIZIONE	REV.	Genno 2014	Emissione	E	Genno 2014	Seconda Emissione	E 01	<p>IMPRESA RAGGRUPPAMENTO TEMPORANEO IMPRESE:</p> <table border="0" style="width: 100%;"> <tr> <td>Mandatario STRABAG A.G.</td> <td>Mandatario GLF Grandi Lavori Fincoati S.p.A.</td> <td>Mandatario ICM S.p.A.</td> <td>Mandatario cooptato STRABAG S.p.A.</td> </tr> </table> <p>STRABAG ICM STRABAG</p> <p>PROGETTISTA - PROGETTO ESECUTIVO DI DETTAGLIO RAGGRUPPAMENTO TEMPORANEO PROGETTISTI:</p> <table border="0" style="width: 100%;"> <tr> <td>Mandatario 3TI PROGETTI ITALIA S.p.A.</td> <td>Mandatario GP</td> <td>Mandatario Arch. Salvatore Vermiglio</td> </tr> </table> <p>RESPONSABILE DI PROGETTO ED INCARICATO DELL'INTEGRAZIONE FRA LE VARIE PRESTAZIONI: Ing. Alberto Cecchini</p> <p>ELABORAZIONE PROGETTUALE PROGETTISTA: 3TI PROGETTI ITALIA S.p.A.</p> <p style="text-align: right;">3TI ITALIA S.p.A. DIRETTORE TECNICO Ing. Stefano Luca Possati Ordine degli Ingegneri Provincia di Roma n. 20809</p> <p>Redatto: Russo Verificato: Baglio Approvato: Possati</p>	Mandatario STRABAG A.G.	Mandatario GLF Grandi Lavori Fincoati S.p.A.	Mandatario ICM S.p.A.	Mandatario cooptato STRABAG S.p.A.	Mandatario 3TI PROGETTI ITALIA S.p.A.	Mandatario GP	Mandatario Arch. Salvatore Vermiglio
FASE PROGETTUALE	WBS																																		
LUTTO																																			
ZONA																																			
OPERA																																			
TRATTO D'OPERA																																			
AMBITO																																			
TIPO ELABORATO																																			
PROGRESSIVO																																			
REVISIONE																																			
DATA	DESCRIZIONE	REV.																																	
Genno 2014	Emissione	E																																	
Genno 2014	Seconda Emissione	E 01																																	
Mandatario STRABAG A.G.	Mandatario GLF Grandi Lavori Fincoati S.p.A.	Mandatario ICM S.p.A.	Mandatario cooptato STRABAG S.p.A.																																
Mandatario 3TI PROGETTI ITALIA S.p.A.	Mandatario GP	Mandatario Arch. Salvatore Vermiglio																																	