


Asse condotta di riferimento per l'elaborato
Asse condotte relative alla vasca V4

LEGENDA PLANIMETRIA

- condotta in PEAD diametro 300 - 1200
- condotta in acciaio diametro 300
- pozzetto in PEAD altezza variabile
- caditoie altezza variabile
- nord

LEGENDA PROFILO

- ciglio di progetto
- estradosso inferiore pacchetto stradale
- condotta in PEAD diametro 300 - 1200
- pozzetto in PEAD altezza variabile
- giunzione tra condotte in PEAD

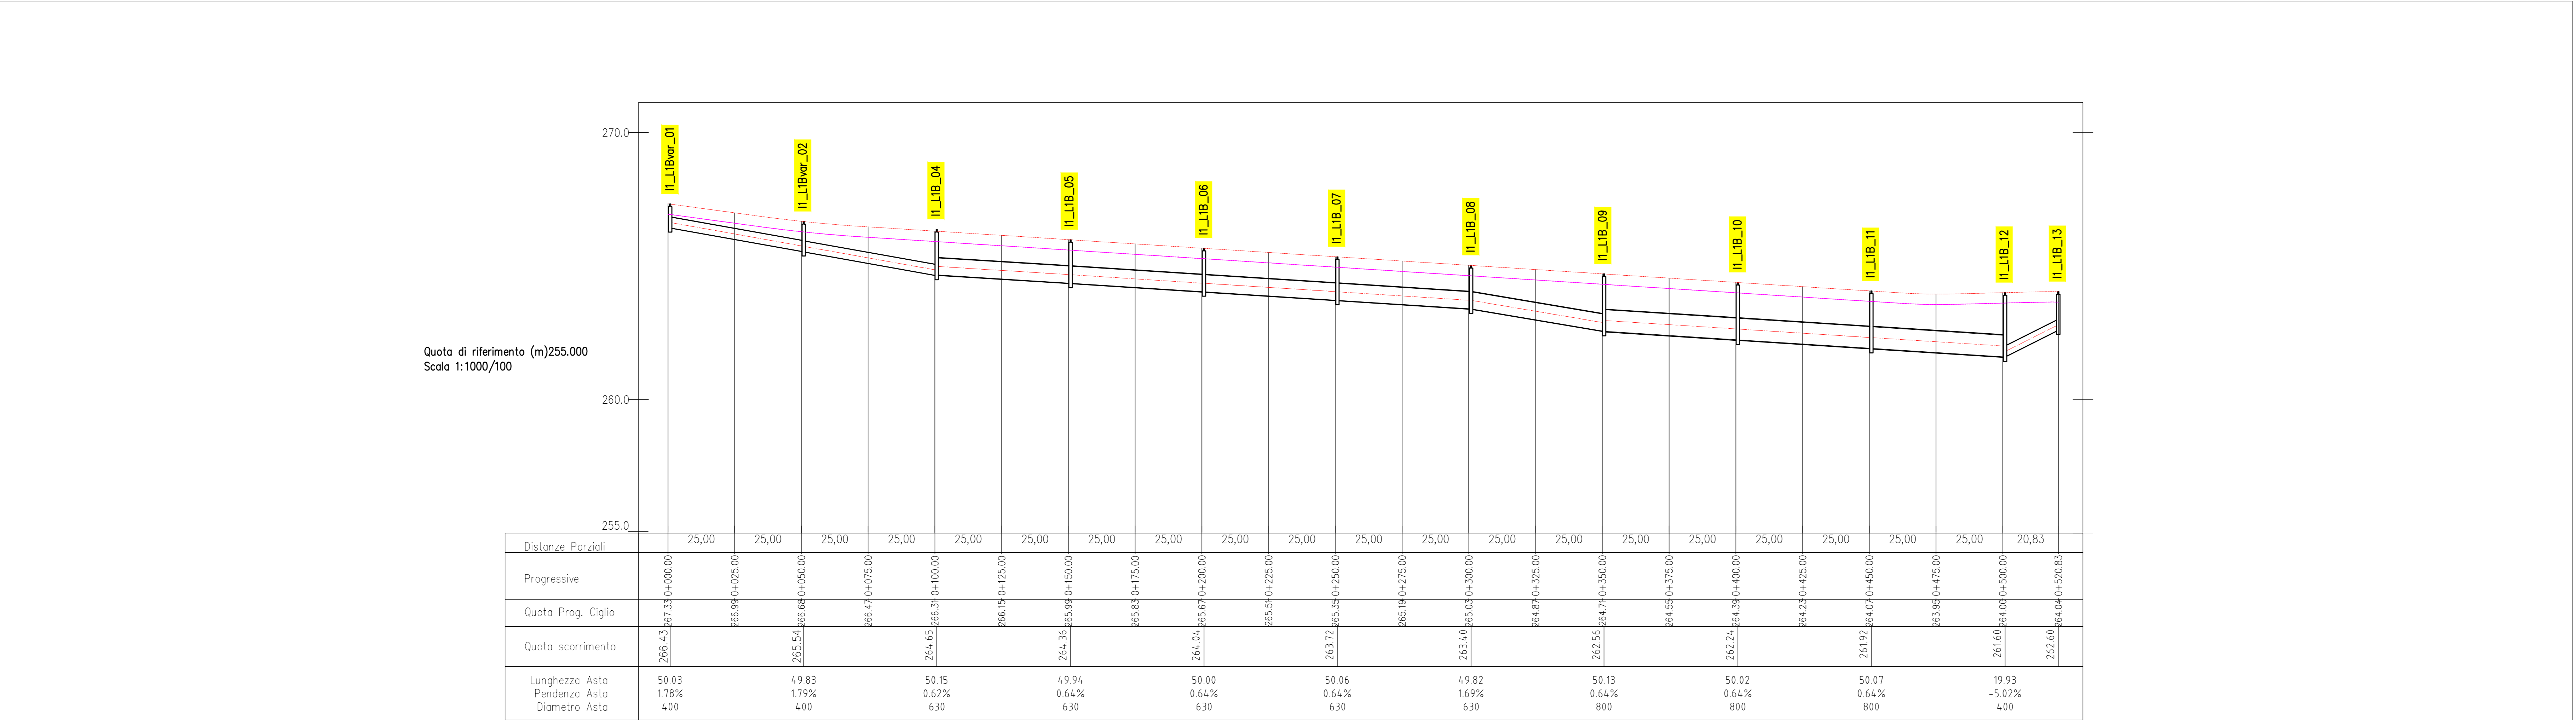

Distanze Parziali	25,00	25,00	25,00	25,00	25,00	25,00	25,00	25,00	25,00	25,00	25,00	25,00	25,00	25,00	25,00	25,00	25,00	25,00	25,00	20,83	

MATRICE DI REVISIONE

REV	DATA	DESCRIZIONE MODIFICA

N.B.: LA TAVOLA SOSTITUISCE QUELLA RELATIVA AL CODICE [] DEL PROGETTO ESECUTIVO

COLLEGAMENTO AUTOSTRADALE DALMINE - COMO - VARESE - VALICO DEL GAGGIOLO E OPERE AD ESSO CONNESSE
CODICE C.U.P. F1100000270007

TRATTE B1, B2, C, D, TRA13-14, GREENWAY AS BUILT

TRATTA B1
IDROLOGIA E IDRAULICA
SMALTIMENTO ACQUE DI PIATTAFORMA
SVINCOLO - INTERCONNESSIONE EX SS35
PLANIMETRIA E PROFILO DI DRENAGGIO ASSE II_L1Bvar_01-II_L1B_13

CONTRATTI

CONCESSIONARIO Autoreda Prestazione Lavori	PROGETTISTA 3TI PROGETTI ITALIA S.p.A.	IMPRESA RAGGRUPPAMENTO TEMPORANEO IMPRESE: STRABAG A.G., GLF Grandi Lavori, Giuseppe Malturo S.p.A., STAITAURO S.p.A., STRABAG S.p.A.	CONCEDENTE CONCESSIONE AUTOSTRADALE CONTRATTO	REDAZIONE Autoreda Prestazione Lavori	REDAZIONE PROGETTUALE 3TI PROGETTI ITALIA S.p.A.
--	--	--	--	---	--

APPROVATO
Autoreda
Prestazione
Lavori



