


Asse condotta di riferimento per l'elaborato
Asse condotte relative alla vasca V4

LEGENDA PLANIMETRIA

- condotta in PEAD diametro 300 - 1200
- condotta in acciaio diametro 300
- pozzetto in PEAD altezza variabile
- caditoie altezza variabile
- nord

LEGENDA PROFILO

- ciglio di progetto
- estradosso inferiore pacchetto stradale
- condotta in PEAD diametro 300 - 1200
- pozzetto in PEAD altezza variabile
- giunzione tra condotte in PEAD

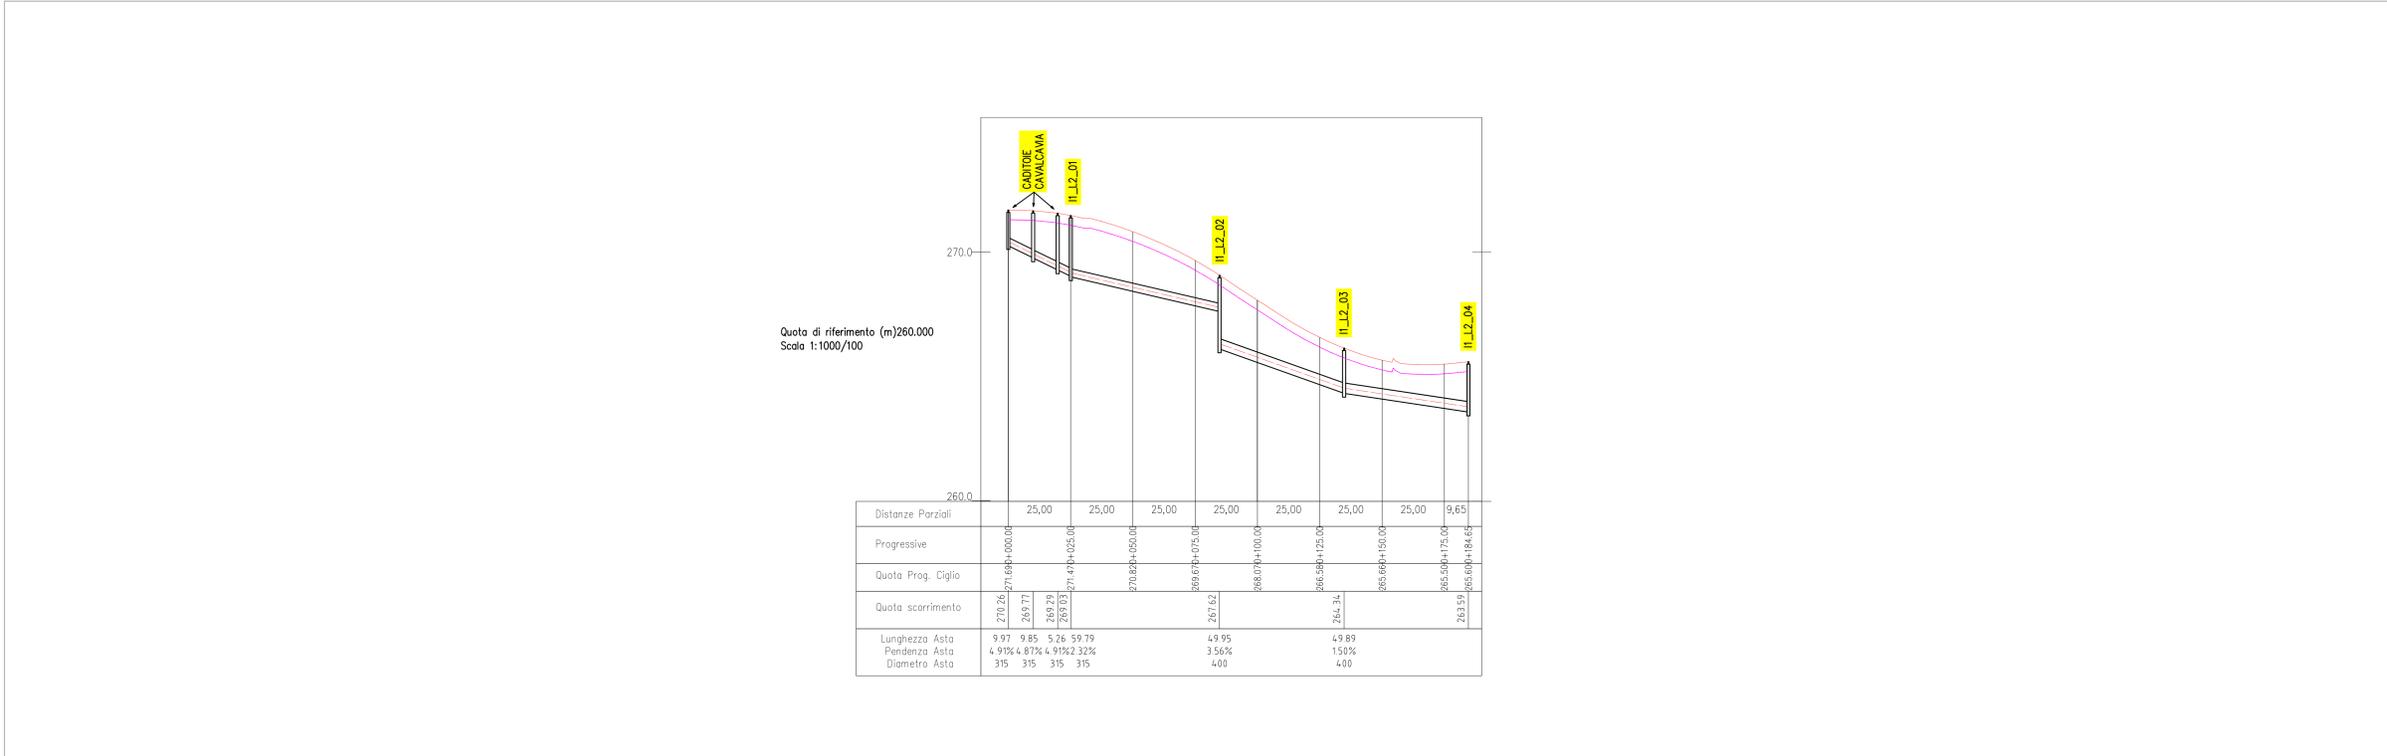

MATRICE DI REVISIONE

REV	DATA	DESCRIZIONE MODIFICA
-	-	-
-	-	-
-	-	-
-	-	-
-	-	-
-	-	-
-	-	-
-	-	-
-	-	-
-	-	-

N.B.: LA TAVOLA SOSTITUISCE QUELLA RELATIVA AL CODICE [] DEL PROGETTO ESECUTIVO

COLLEGAMENTO AUTOSTRADALE DALMINE - COMO - VARESE - VALICO DEL GAGGIOLO E OPERE AD ESSO CONNESSE
CODICE C.U.P. F1100000270007

TRATTE B1, B2, C, D, TRA13-14, GREENWAY AS BUILT

TRATTA B1
IDROLOGIA E IDRAULICA
SMALTIMENTO ACQUE DI PIATTAFORMA
SVINCOLO - INTERCONNESSIONE EX SS35
PLANIMETRIA E PROFILO DI DRENAGGIO ASSE II_L2_01-04

IDENTIFICAZIONE ELABORATO	IMPRESA
CODICE PROGETTO: F1100000270007 VIBI FASE PROGETTUALE: L1 L1: L1.01 (L1.01) L2: L2.01 (L2.01) L3: L3.01 (L3.01) L4: L4.01 (L4.01) L5: L5.01 (L5.01) L6: L6.01 (L6.01) L7: L7.01 (L7.01) L8: L8.01 (L8.01) L9: L9.01 (L89.01) L90: L90.01 (L90.01) L91: L91.01 (L91.01) L92: L92.01 (L92.01) L93: L93.01 (L93.01) L94: L94.01 (L94.01) L95: L95.01 (L95.01) L96: L96.01 (L96.01) L97: L97.01 (L97.01) L98: L98.01 (L98.01) L99: L99.01 (L99.01) L100: L100.01 (L100.01)	RAGGRUPPAMENTO TEMPORANEO IMPRESE: STRABAG A.G. GLF Grandi Lavori Fincoch S.p.A. Impresa costruzioni Giuseppe Millauro S.p.A. STRABAG S.p.A.

CONCEDENTE
CONSORZIO AUTOSTRADALE GAGGIOLO

CONCESSIONARIO
STI PROGETTI ITALIA S.p.A.

APPROVATO
DIREZIONE DEI LAVORI PUBBLICITÀ REGIONALE

REDAZIONE
Redatto: Argenti

VERIFICA
Verificato: Beglio

APPROVAZIONE
Approvato: Possati