


Asse condotta di riferimento per l'elaborato  
Asse condotte relative alla vasca V4

**LEGENDA PLANIMETRIA**

- condotta in PEAD diametro 300 - 1200
- condotta in acciaio diametro 300
- pozzetto in PEAD altezza variabile
- caditoie altezza variabile
- nord

**LEGENDA PROFILO**

- ciglio di progetto
- estradosso inferiore pacchetto stradale
- condotta in PEAD diametro 300 - 1200
- pozzetto in PEAD altezza variabile
- giunzione tra condotte in PEAD

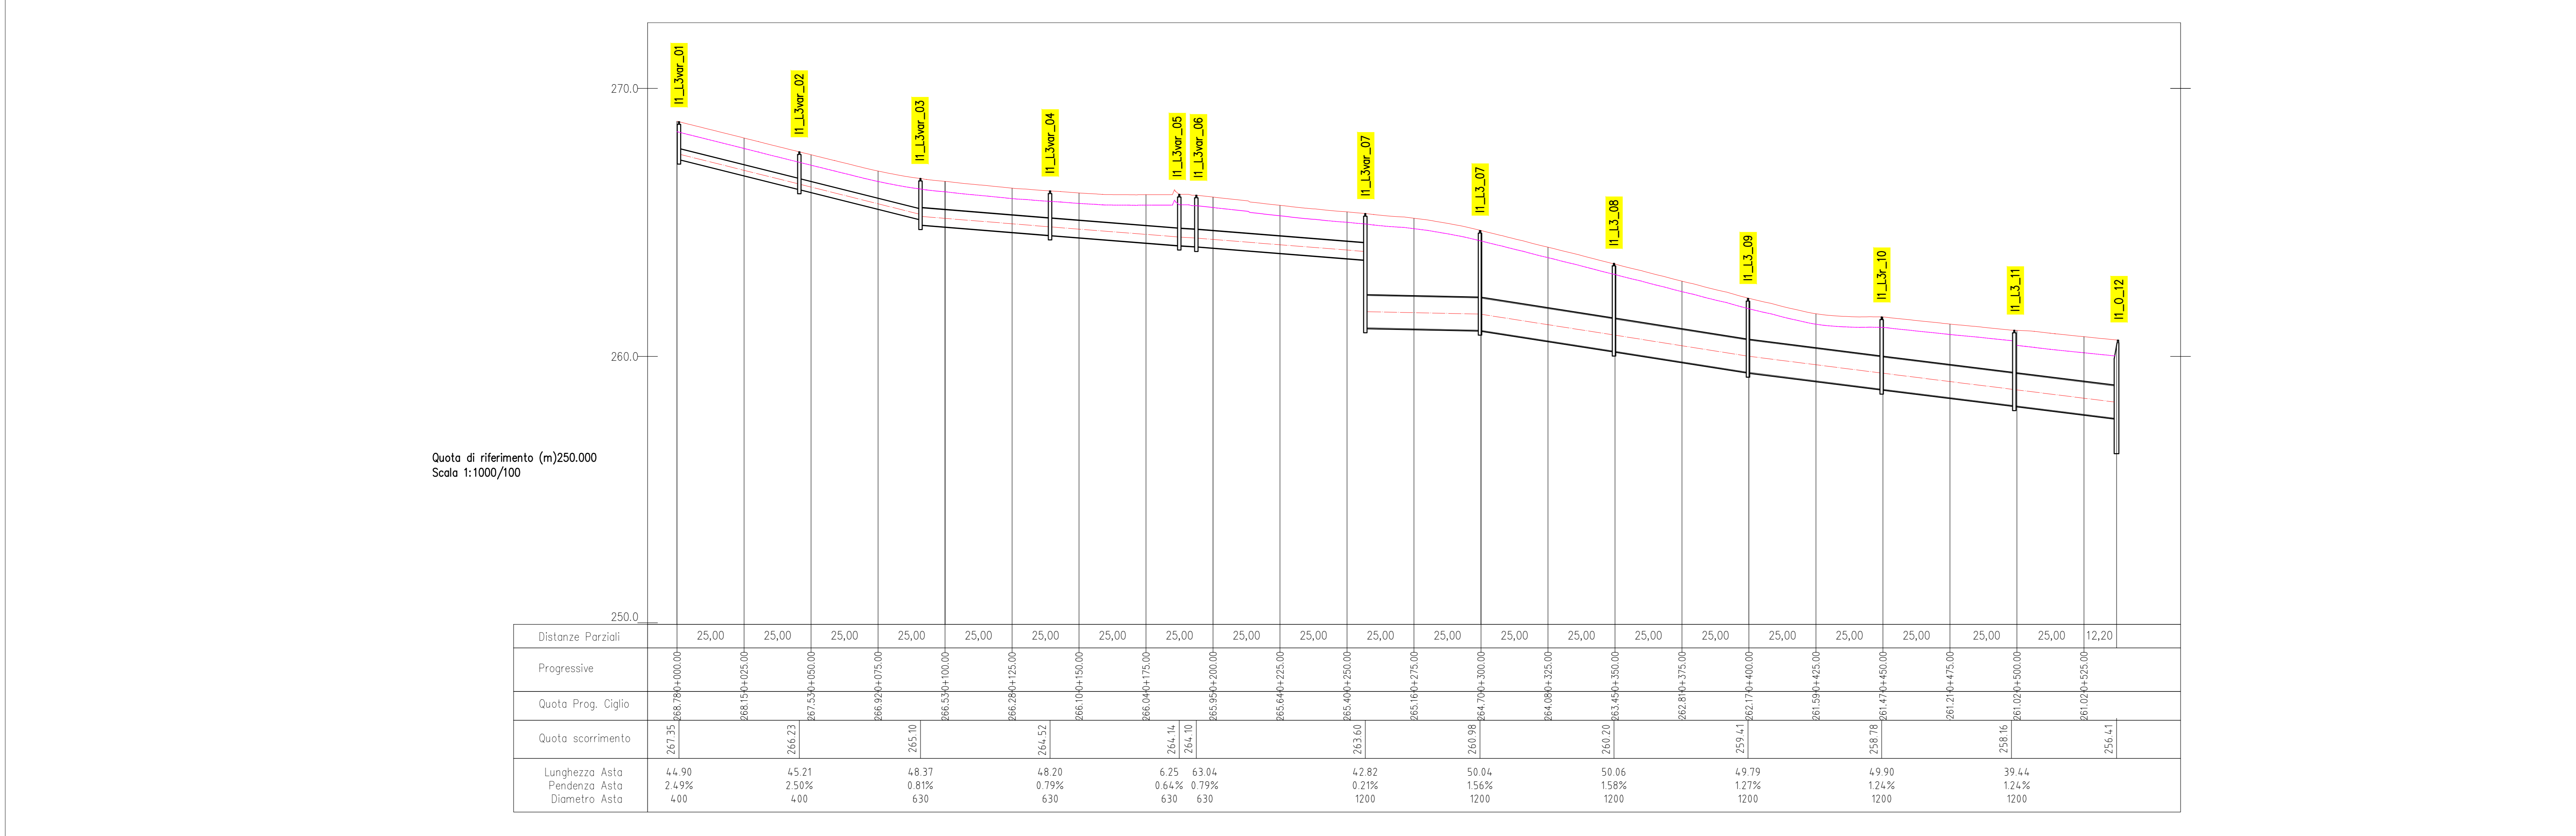

**MATRICE DI REVISIONE**

REV	DATA	DESCRIZIONE MODIFICA

N.B.: LA TAVOLA SOSTITUISCE QUELLA RELATIVA AL CODICE [ ] DEL PROGETTO ESECUTIVO

**COLLEGAMENTO AUTOSTRADALE DALMINE - COMO - VARESE - VALICO DEL GAGGIOLO E OPERE AD ESSO CONNESSE**  
CODICE C.U.P. F1100000270001

**TRATTE B1, B2, C, D, TRA 13-14, GREENWAY AS BUILT**

**TRATTA B1**  
IDROLOGIA E IDRAULICA  
SMALTIMENTO ACQUE DI PIATTAFORMA  
SVINCOLO - INTERCONNESSIONE EX SS35  
PLANIMETRIA E PROFILO DI DRENAGGIO ASSE II\_L3var\_01-II\_0\_12

**IDENTIFICAZIONE ELABORATO**  
CODICE PROGETTO: F1100000270001  
AUTORE: [ ]  
DATA: [ ]  
SCALE: [ ]

**IMPRESA**  
RAGGRUPPAMENTO TEMPORANEO IMPRESE:  








