Planimetria Idraulica Asse I1_O_01-I1_E_15
Scala 1:500

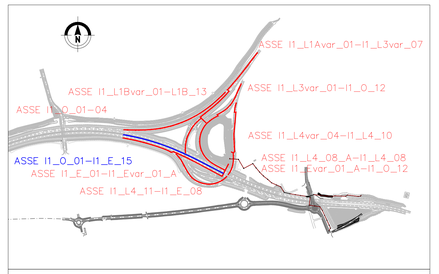

Asse condotta di riferimento per l'elaborato

Asse condotte relative alla vasca V4

LEGENDA PLANIMETRIA

condotta in PEAD
diametro 300 – 1200

condotta in acciaio
diametro 300

pozzetto in PEAD
altezza variabile

caditoie
altezza variabile

nord

LEGENDA PROFILO

ciglio di progetto

estradosso inferiore pacchetto stradale

condotta in PEAD
diametro 300 – 1200

pozzetto in PEAD
altezza variabile

giunzione tra condotte in PEAD

Profilo Idraulico Asse I1_O_01–I1_E_15
Scala 1:1000/100

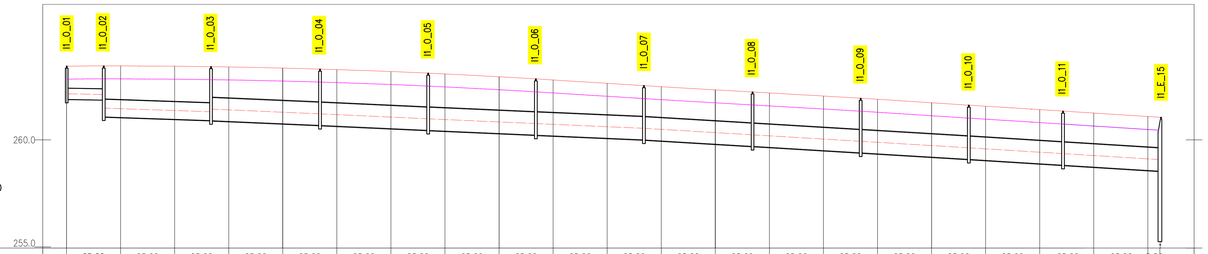

Quota di riferimento (m)255.000
Scala 1:1000/100

Distanze Parziali		25,00	25,00	25,00	25,00	25,00	25,00	25,00	25,00	25,00	25,00	25,00	25,00	25,00	25,00	25,00	25,00	25,00	25,00	25,00	25,00	5,56
Progressive	0+000.00	0+025.00	0+050.00	0+075.00	0+100.00	0+125.00	0+150.00	0+175.00	0+200.00	0+225.00	0+250.00	0+275.00	0+300.00	0+325.00	0+350.00	0+375.00	0+400.00	0+425.00	0+450.00	0+475.00	0+500.00	
Quota Prog. Ciglio																						
Quota scorrimento	261.88	261.85		260.90		260.68		260.45		260.23		260.01		259.71		259.41		259.11		258.84		255.29
Lunghezza Asta	17.12	49.60		50.41		49.99		49.80		49.95		50.24		50.00		50.00		43.56		44.81		
Pendenza Asta	0.18%	0.34%		0.44%		0.46%		0.44%		0.44%		0.60%		0.60%		0.60%		0.62%		0.62%		
Diametro Asta	500	800		1050		1050		1050		1050		1050		1050		1050		1050		1050		

MATRICE DI REVISIONE

REV	DATA	DESCRIZIONE MODIFICA
-	-	-
-	-	-
-	-	-
-	-	-
-	-	-
-	-	-

N.B.: LA TAVOLA SOSTITUISCE QUELLA RELATIVA AL CODICE E - - - - - - - - DEL PROGETTO ESECUTIVO

CONCESSIONI AUTOSTRADALI LOMBARDE

Autostrada Pedemontana Lombarda

COLLEGAMENTO AUTOSTRADALE
DALMINE - COMO - VARESE - VALICO DEL GAGGIOLO E OPERE AD ESSO CONNESSE

CODICE CUP F11B99000170007

TRATTE B1, B2, C, D, TRVA13+14, GREENWAY

AS BUILT

TRATTA B1

IDROLOGIA E IDRAULICA
SMALTIMENTO ACQUE DI PIATTAFORMA
SVINCOLO - INTERCONNESSIONE EX SS35
PLANIMETRIA E PROFILO DI DRENAGGIO ASSE I1_O_01-I1_E_15

IDENTIFICAZIONE ELABORATO

CODICE PROGETTO: F001078

FASE PROGETTUALE	LOTTO	ZONA	OPERA	TRATTO/OPERA	AMBITO	PROGRESSIVO	TIPO ELABORATO	REVISIONE
WBS								
A	1	D02	TW007	0	1B	PZ	010	E

Scala: Vare

DATA	DESCRIZIONE	REV
Gennaio 2015	Emissione	E

CONCEDENTE

CONCESSIONI AUTOSTRADALI LOMBARDE

CONCESSIONARIO

Autostrada Pedemontana Lombarda — Direttore Tecnico: Ing. Enrico Arini; Referente Tecnico: Ing. Daniel PAONELLI

APPROVATO

Autostrada Pedemontana Lombarda — Il Direttore dei Lavori: Ing. Francesco Domanico

IMPRESA

RAGGRUPPAMENTO TEMPORANEO IMPRESE:

Mandataria	Mandante	Mandante	Mandante/cooptata
STRABAG A.G.	GLF Grandi Lavori Fincosit S.p.A.	Impresa costruzioni Giuseppe Maltauro S.p.A.	STRABAG S.p.A.

STRABAG — GRANDI LAVORI FINCOSIT — MALTAURO — STRABAG

PROGETTISTA - PROGETTO ESECUTIVO DI DETTAGLIO

RAGGRUPPAMENTO TEMPORANEO PROGETTISTI:

Mandataria	Mandante	Mandante	Mandante
3TI PROGETTI ITALIA	GPI SPA MANAGEMENT & ENGINEERING CONSULTANTS	Consorzio Cooperative Costruzioni	Arch. Salvatore Vernuglio

RESPONSABILE DI PROGETTO ED INCARICATO DELL'INTEGRAZIONE FRA LE VARIE PRESTAZIONI:
Ing. Alberto Cecchini

ORDINE DEGLI INGEGNERI PROVINCIA DI ROMA — ALBERTO CECCHINI — 20809

ELABORAZIONE PROGETTUALE

PROGETTISTA:
3TI PROGETTI ITALIA S.p.A

3TI ITALIA S.p.A.
DIRETTORE TECNICO
Ing. Stefano Luca Passati
Ordine degli Ingegneri
Provincia di Roma n. 20809

Redatto: Angelini — Verificato: Bagivo — Approvato: Possati