Planimetria Idraulica Asse I1_L4var_04–I1_L4_10
Scala 1:500

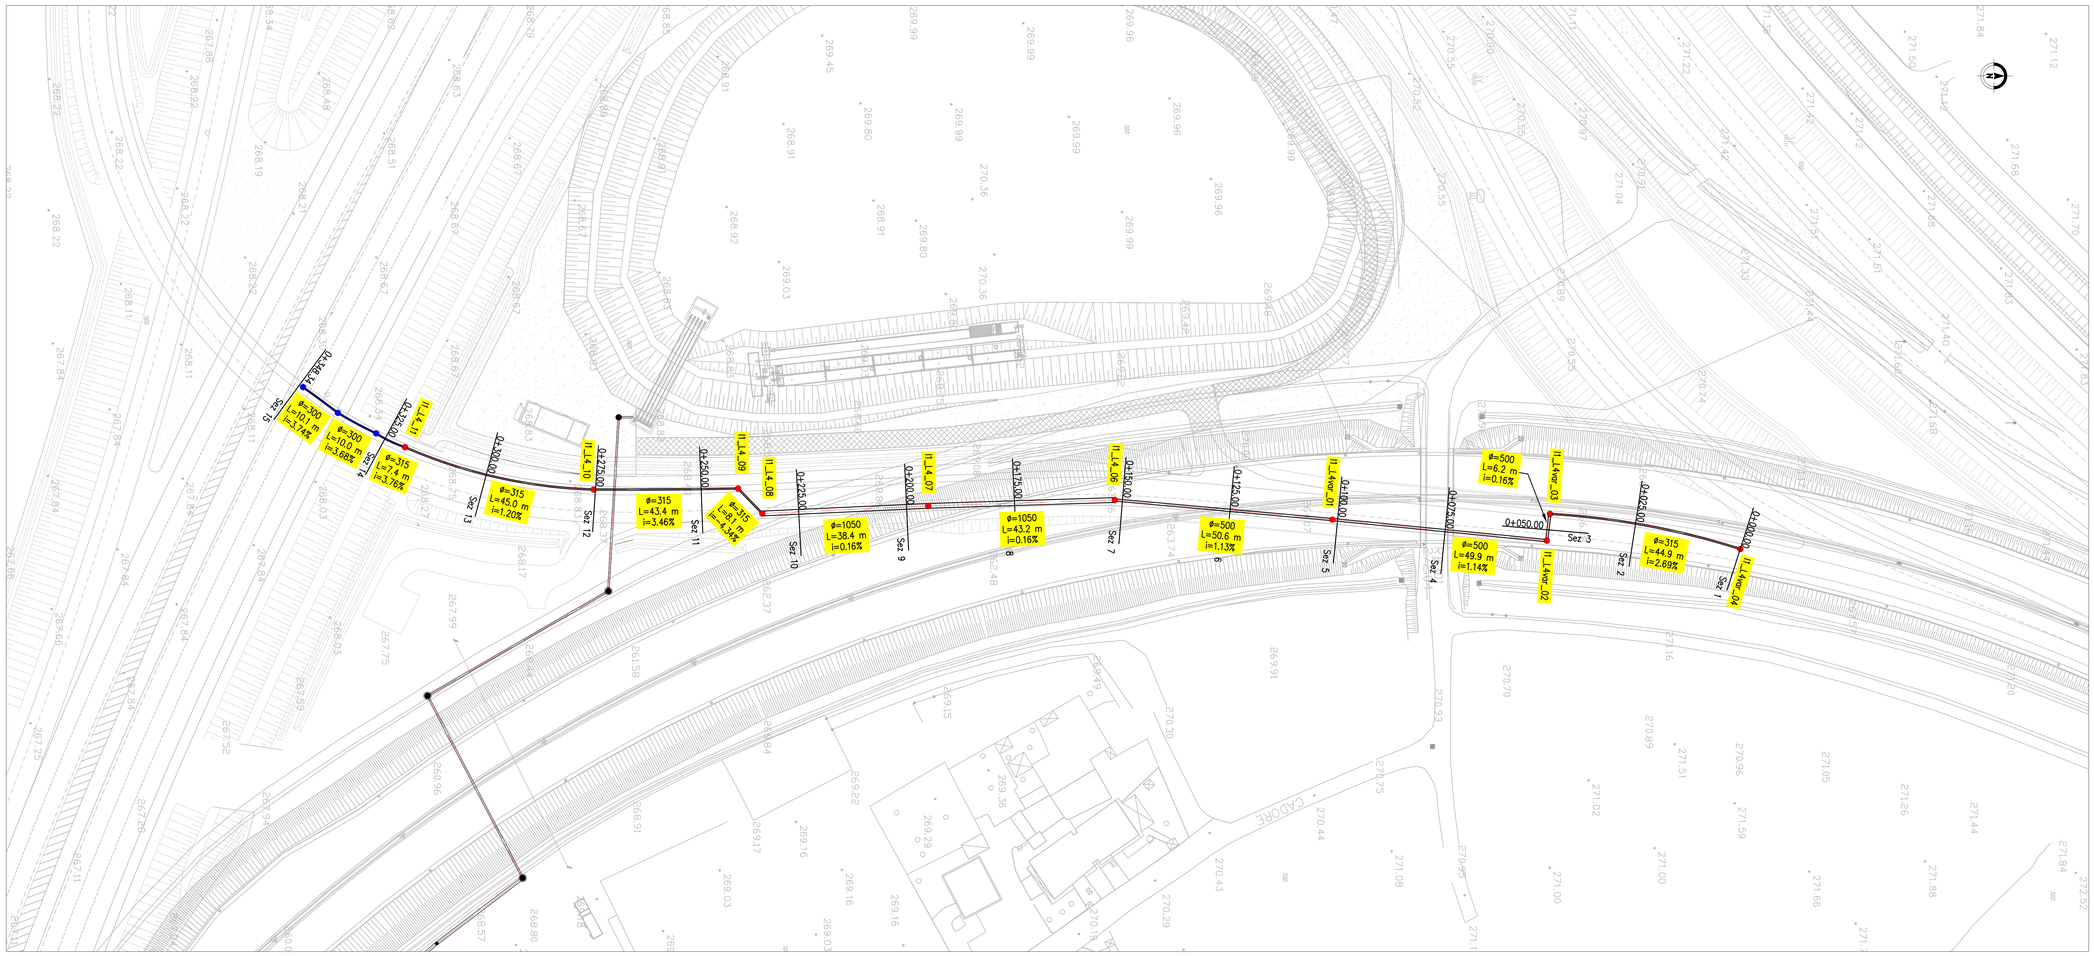

Profilo Idraulico Asse I1_L4var_04–I1_L4_10
Scala 1:1000/100

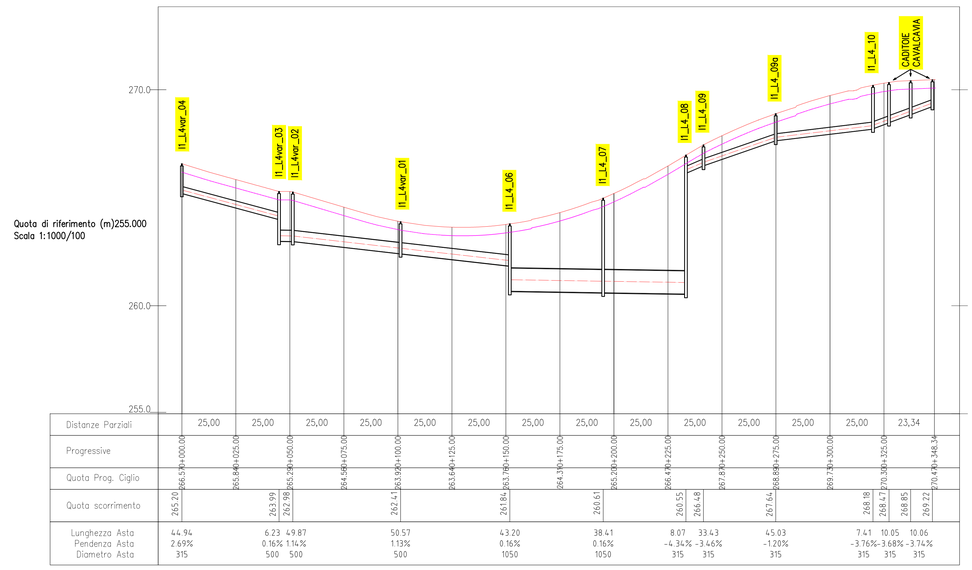

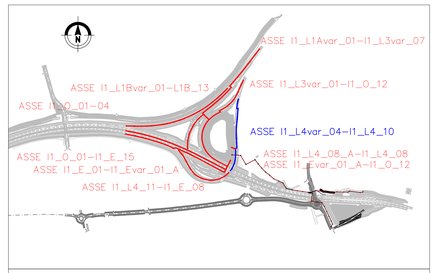

Asse condotta di riferimento per l'elaborato

Asse condotte relative alla vasca V4

LEGENDA PLANIMETRIA

condotta in PEAD
diametro 300 – 1200

condotta in acciaio
diametro 300

pozzetto in PEAD
altezza variabile

caditoie
altezza variabile

nord

LEGENDA PROFILO

ciglio di progetto

estradosso inferiore pacchetto stradale

condotta in PEAD
diametro 300 – 1200

pozzetto in PEAD
altezza variabile

giunzione tra condotte in PEAD

MATRICE DI REVISIONE

REV	DATA	DESCRIZIONE MODIFICA
-	-	-
-	-	-
-	-	-
-	-	-
-	-	-
-	-	-

N.B.: LA TAVOLA SOSTITUISCE QUELLA RELATIVA AL CODICE E - - - - - - - - DEL PROGETTO ESECUTIVO

CONCESSIONE AUTOSTRADALE LOMBARDA

Autostrade Pedemontane Lombarde

COLLEGAMENTO AUTOSTRADALE
DALMINE - COMO - VARESE - VALICO DEL GAGGIOLO E OPERE AD ESSO CONNESSE

CODICE C.U.P. F19B00027000

TRATTE B1, B2, C, D, TRVA13+14, GREENWAY

AS BUILT

TRATTA B1

IDROLOGIA E IDRAULICA
SMALTIMENTO ACQUE DI PIATTAFORMA
SVINCOLO - INTERCONNESSIONE EX SS35
PLANIMETRIA E PROFILO DI DRENAGGIO ASSE I1_L4var_04-I1_L4_10

IDENTIFICAZIONE ELABORATO

CODICE PROGETTO: F001078

WBS								
FASE PROGETTUALE	LOTTO	ZONA	OPERA	TRATTO/OPERA	AMBITO	TIPO ELABORATO	PROGRESSIVO	REVISIONE
A	1	D02	TW007	G	IP	P2	011	E

Scala: Varie

DATA	DESCRIZIONE	REV
Gennaio 2015	Emissione	E

IMPRESA

RAGGRUPPAMENTO TEMPORANEO IMPRESE:

Mandataria	Mandante	Mandante	Mandante cooptata
STRABAG A.G.	GLF Grandi Lavori Fincosit S.p.A.	Impresa costruzioni Giuseppe Maltauro S.p.A.	STRABAG S.p.A.

STRABAG — GRANDI LAVORI FINCOSIT — MALTAURO — STRABAG

PROGETTISTA - PROGETTO ESECUTIVO DI DETTAGLIO

RAGGRUPPAMENTO TEMPORANEO PROGETTISTI:

Mandataria	Mandante	Mandante	Mandante
3TI PROGETTI ITALIA	GP Programme	Studio Associato Bellezza	Arch. Salvatore Vermiglio

RESPONSABILE DI PROGETTO ED INCARICATO DELL'INTEGRAZIONE FRA LE VARIE PRESTAZIONI:
Ing. Alberto Cecchini

CONCEDENTE

CONCESSIONE AUTOSTRADALE LOMBARDA

CONCESSIONARIO

Autostrade Pedemontane Lombarde
Direttore Tecnico: Ing. Enrico Anni
Referente Tecnico: Ing. Gerardo PIOMELLI

APPROVATO

Autostrade Pedemontane Lombarde
Il Direttore dei Lavori: Ing. Francesco Domenico Sciscio

ELABORAZIONE PROGETTUALE

PROGETTISTA:
3TI PROGETTI ITALIA S.p.A

3TI ITALIA S.p.A.
DIRETTORE TECNICO
Ing. Stefano Luigi Passoni
Ordine degli Ingegneri
Provincia di Roma n. 20809

Redatto: Angelini | Verificato: Bagliv | Approvato: Possati