Planimetria Idraulica Asse I1_Evar_01_A-I1_O_12 & Asse I1_L4_08_A-I1_L4_08
Scala 1:500

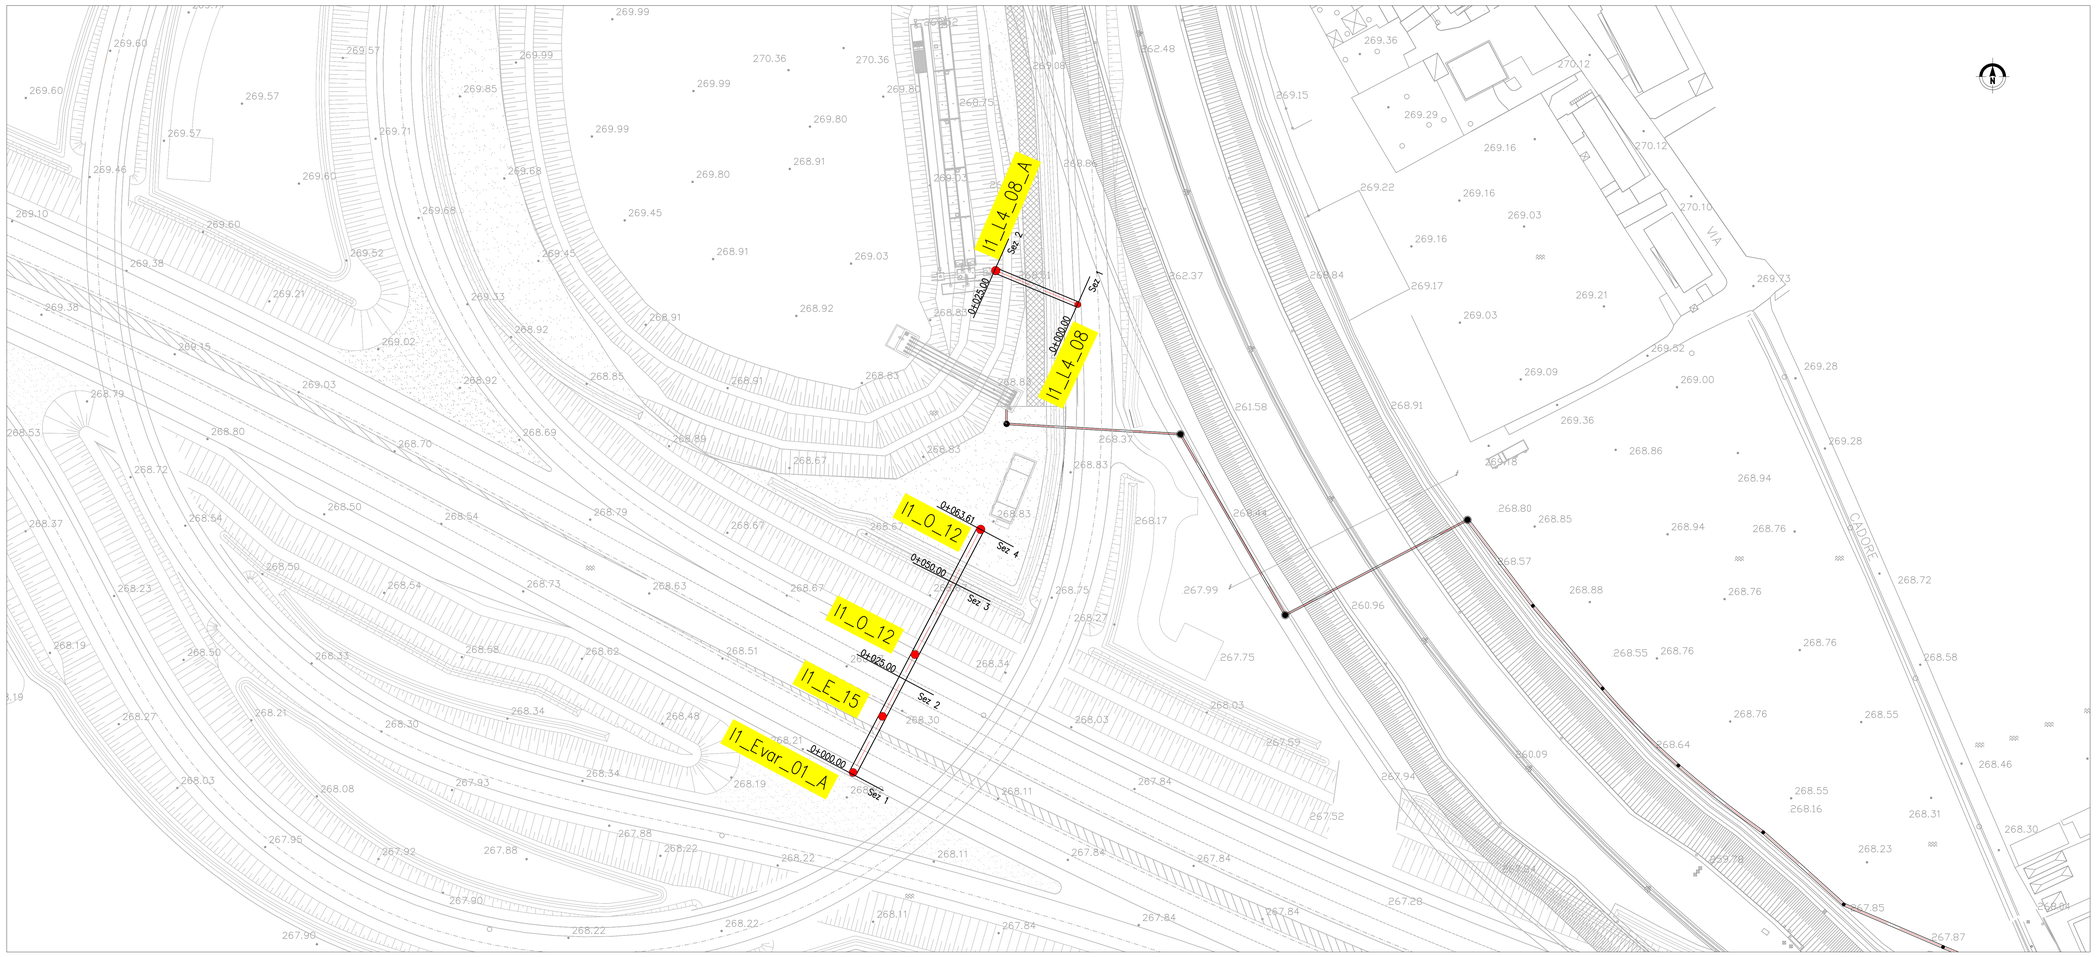

Profilo Idraulico Asse I1_Evar_01_A-I1_O_12 & Asse I1_L4_08_A-I1_L4_08
Scala 1:1000/100

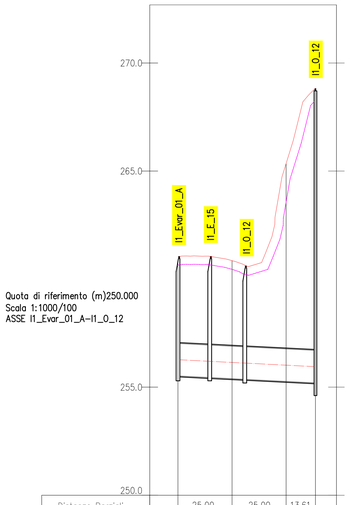

Quota di riferimento (m)250.000
Scala 1:1000/100
ASSE I1_Evar_01_A-I1_O_12

Distanze Parziali		25,00	25,00	13,61
Progressive	0+000.00		0+025.00	0+050.00	0+063.61
Quota Prog. Ciglio	261.42		260.82	265.34	
Quota scorrimento	255.47	255.39	255.31		255.18
Lunghezza Asta	14.70	16.19	32.69		
Pendenza Asta	0.05	0.05%	0.05%		
Diametro Asta	1000	1400	1500		

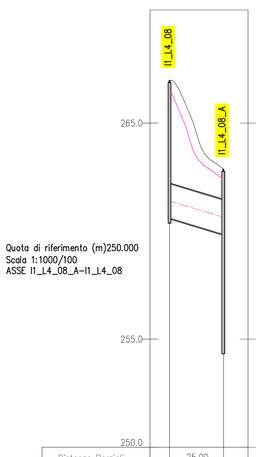

Quota di riferimento (m)250.000
Scala 1:1000/100
ASSE I1_L4_08_A-I1_L4_08

Distanze Parziali		25,00	
Progressive	0+000.00		0+025.00
Quota Prog. Ciglio	266.98		262.89
Quota scorrimento	260.61		259.86
Lunghezza Asta	25.00		
Pendenza Asta	0.30		
Diametro Asta	1050		

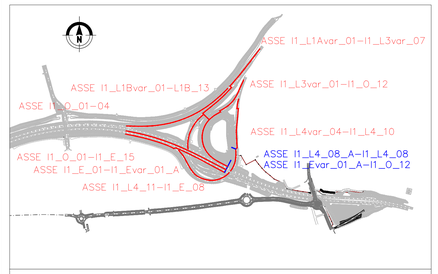

Asse condotta di riferimento per l'elaborato
Asse condotte relative alla vasca V4

LEGENDA PLANIMETRIA

condotta in PEAD
diametro 300 – 1200

condotta in acciaio
diametro 300

pozzetto in PEAD
altezza variabile

caditoie
altezza variabile

nord

LEGENDA PROFILO

ciglio di progetto
estradosso inferiore pacchetto stradale
condotta in PEAD
diametro 300 – 1200
pozzetto in PEAD
altezza variabile
giunzione tra condotte in PEAD

MATRICE DI REVISIONE

REV	DATA	DESCRIZIONE MODIFICA
-	-	-
-	-	-
-	-	-
-	-	-
-	-	-
-	-	-

N.B.: LA TAVOLA SOSTITUISCE QUELLA RELATIVA AL CODICE E - - - - - - - - DEL PROGETTO ESECUTIVO

COLLEGAMENTO AUTOSTRADALE
DALMINE - COMO - VARESE - VALICO DEL GAGGIOLO E OPERE AD ESSO CONNESSE
CODICE C.U.P. F11B99007000

TRATTE B1, B2, C, D, TRVA13+14, GREENWAY

AS BUILT

TRATTA B1

IDROLOGIA E IDRAULICA
SMALTIMENTO ACQUE DI PIATTAFORMA
SVINCOLO - INTERCONNESSIONE EX SS35
PLANIMETRIA E PROFILO DI DRENAGGIO ASSE I1_Evar_01_A-I1_O_12 & ASSE I1_L4_08_A-I1_L4_08

IDENTIFICAZIONE ELABORATO
CODICE PROGETTO: F001078

WBS									
FASE PROGETTUALE	LOTTO	ZONA	OPERA	TRATTO OPERA	AMBITO	TIPO ELABORATO	PROGRESSIVO	REVISIONE
A	1	D02	TW007	0	IS	PZ	012	E

Scala: Vare

DATA	DESCRIZIONE	REV
Gennaio 2016	Emissione	E

IMPRESA
RAGGRUPPAMENTO TEMPORANEO IMPRESE:
Mandataria: STRABAG A.G.
Mandante: GLF Grandi Lavori Fincosit S.p.A.
Mandante: Impresa costruzioni Giuseppe Maltauro S.p.A.
Mandante cooptata: STRABAG S.p.A.

PROGETTISTA - PROGETTO ESECUTIVO DI DETTAGLIO
RAGGRUPPAMENTO TEMPORANEO PROGETTISTI:
Mandataria: 3TI PROGETTI ITALIA
Mandante: GP Progetti
Mandante: Maltauro
Mandante: Arch. Salvatore Vermiglio

RESPONSABILE DI PROGETTO ED INCARICATO DELL'INTEGRAZIONE FRA LE VARIE PRESTAZIONI:
Ing. Alberto Cecchini

CONCEDENTE
CONCESSIONI AUTOSTRADALI LOMBARDE

CONCESSIONARIO
Autostrada Pedemontana Lombarda
Direttore Tecnico: Ing. Enrico Arini
Referente Tecnico: Ing. Gianni PAGNELLI

APPROVATO
Autostrada Pedemontana Lombarda
Il Direttore dei Lavori: Ing. Francesco Domanico

ELABORAZIONE PROGETTUALE
PROGETTISTA:
3TI PROGETTI ITALIA S.p.A

3TI ITALIA S.p.A.
DIRETTORE TECNICO
Ing. Stefano Luca Passati
Ordine degli Ingegneri
Provincia di Roma n. 20809

Redatto: Angelini
Verificato: Baglivo
Approvato: Possati