PROVINCIA : Provincia di Monza e della Brianza
COMUNE : Misinto

COMO

CLS DN300 L = 68m
NUM. 4 CADITOIE PASSO 15m
L=66m CUNETTA ALLA FRANCESE
E: 139318.656
N: 243626.265
Qs. +242.50
E: 139326.894
N: 243559.277
Qs. +240.00
E: 139329.610
N: 243528.550
Qs. +239.83
E: 139320.036
N: 243613.940
Qs. +241.00
Condotta DN 500 in PEAD

C011 S 07
Q.S. 241.59

C011 S 07b
X 139302.662
Y 243643.246

C011 S 09
X 139499.803
Y 243560.707

C011 S 11
Q.S. 236.60

C011 S
Q.S. 236.3

CLS DN300 L=210m
CLS DN300 L=214m
C011 S 09
Q.S. 236.90

Q.S. 236.30
Q.S. 236.20

FOSSO DI GUARDIA L=1700m – p=1% INTERASSE SETTI 20m

FOSSO DI GUARDIA L=1350m – p=0.2% INTERASSE SETTI 100m

L=160m EMBRICI INTERASSE 25 m

N. 4 EMBRICI INTERASSE 25 m

Q.S. 238.88

Q.S. 238.07

Q.S. 237.23

Q.S. 236.55

T.20 – Tombino
D=50cm L=17m

FOSSO DI GUARDIA L=580m

FOSSO DI GUARDIA L=1600m – p=1% INTERASSE SETTI 20m

L=1600m EMBRICI INTERASSE 25 m

N. 2+2 EMBRICI
INTERASSE 25 m

VIA SAN BERNARD

SP SARONNO

FOSSO DI GUARDIA L=225m – p=0.1% INTERASSE SETTI 200m
L=225m EMBRICI INTERASSE 25 m

PROVINCIA : Provincia di Como
COMUNE : Rovellasca

QUADRO DI UNIONE TRATTA TRCO-11

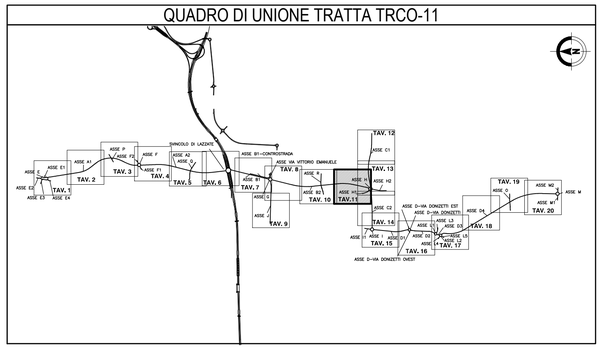

LEGENDA

- Pozzetto in calcestruzzo
- Pozzetti sifone
- Caditoia grigliata
- Drenaggio su terre rinforzate
- Pluviale impalcati
- Embrice
- Pozzo disperdente
- Cunetta alla francese
- Canaletta prefabbricata mezzotubo in cls
- Collettore PEAD/PP DN315
- Collettore PEAD/PP DN400
- Collettore PEAD/PP DN500
- Collettore PEAD/PP DN630
- Collettore PEAD/PP DN800
- Collettore PEAD/PP DN1000
- Collettore PEAD/PP DN1200
- Collettore PEAD SPIRALATO DN1360 S (diametro interno 1200mm)
- Collettore PEAD SPIRALATO DN1625 S (diametro interno 1400mm)
- Collettore PEAD SPIRALATO DN1730 S (diametro interno 1500mm)
- Collettore ACCIAIO INOX DN300
- Collettore ACCIAIO INOX DN400
- Collettore ACCIAIO INOX DN500
- Collettore ACCIAIO INOX DN600
- Collettore ACCIAIO INOX DN700
- Collettore CLS DN300
- Collettore CLS DN400
- Collettore CLS DN500
- Collettore CLS DN600
- Collettore CLS DN800
- Collettore PVC DN200
- Collettore PVC DN160
- Canaletta in PP (galleria/sottopasso) o PEAD (rilevato)
- Canaletta asolata DN300 in CLS con sistema tagliafiamma
- Fosso / trincea drenante
- (1) (2) Estremità tombini idraulici

COnn N 01
- Codice pozzetto
- Progressiva pozzetto
- Condotta Tratto Nord – Sud
- ID Viabilità connessa

Q.S. 260.20
- Quota di Scorrimento [m s.m.m.]

MATRICE DI REVISIONE

REV	DATA	DESCRIZIONE MODIFICA

N.B.: LA TAVOLA SOSTITUISCE QUELLA RELATIVA AL CODICE E DEL PROGETTO ESECUTIVO

CONCESSIONI AUTOSTRADALI LOMBARDE
Autostrada Pedemontana Lombarda

COLLEGAMENTO AUTOSTRADALE
DALMINE - COMO - VARESE - VALICO DEL GAGGIOLO E OPERE AD ESSO CONNESSE
CODICE C.U.P. F11B06000270007

TRATTE B1, B2, C, D, TRVA13+14, GREENWAY

AS BUILT

TRATTA B1

IDROLOGIA E IDRAULICA
SMALTIMENTO ACQUE DI PIATTAFORMA
OPERA CONNESSA TRCO11
PLANIMETRIA DRENAGGIO ACQUE DI PIATTAFORMA TAV.11

IDENTIFICAZIONE ELABORATO

CODICE PROGETTO: F00107B

WBS								
FASE PROGETTUALE	LOTTO	ZONA	OPERA	TRATTO D'OPERA	AMBITO	TIPO ELABORATO	PROGRESSIVO	REVISIONE
A	1	H02	TW000	0	IP	P1	011	E

Scala: 1:1000

DATA	DESCRIZIONE	REV
Luglio 2017	Emissione	E

CONCEDENTE
CONCESSIONI AUTOSTRADALI LOMBARDE

CONCESSIONARIO
Autostrada Pedemontana Lombarda
Direttore Tecnico: Ing. Stefano Emilio Frigerio
Referente Tecnico: Ing. Daniel Pacnelli

APPROVATO
Autostrada Pedemontana Lombarda
Il Direttore dei Lavori: Ing. Francesco Domanico

IMPRESA

RAGGRUPPAMENTO TEMPORANEO IMPRESE:

Mandataria	Mandante	Mandante	Mandante cooptata
STRABAG A.G.	GLF Grandi Lavori Fincosit S.p.A.	ICM S.p.A.	STRABAG S.p.A.

PROGETTISTA - PROGETTO ESECUTIVO DI DETTAGLIO

RAGGRUPPAMENTO TEMPORANEO PROGETTISTI:

Mandataria	Mandante	Mandante	Mandante
3TI PROGETTI ITALIA	GP Ingegneria srl		Arch. Salvatore Vermiglio

RESPONSABILE DI PROGETTO ED INCARICATO DELL'INTEGRAZIONE FRA LE VARIE PRESTAZIONI:
Ing. Alberto Cecchini

Dott. Ing. ALBERTO CECCHINI Ordine degli Ingegneri della Prov. di Roma 15158

ELABORAZIONE PROGETTUALE

PROGETTISTA:
3TI PROGETTI ITALIA S.p.A

3TI ITALIA S.p.A.
DIRETTORE TECNICO
Ing. Stefano Luca Possati
Ordine degli Ingegneri
Provincia di Roma n. 20809

Redatto: Donatiello Verificato: Sorge Approvato: Possati