PROVINCIA : Provincia di Monza e della Brianza
COMUNE : Ceriano Laghetto

CERIANO LAGHETTO

COMO

SARONNO

STRADA PROVINCIALE

FOSSO DI GUARDIA L=860m – p=0.5% INTERASSE SETTI 40m
L=175m EMBRICI INTERASSE 25 m

SOTTOPASSO CICLOPEDONALE (EST)
PVC DN200 L tot = 58.00m
NUM. 4 CADITOIE PASSO 15m
L=(79.20+106.80)m CUNETTA ALLA FRANCESE

CANALETTA GRIGLIATA 40X50
L=28m

SOTTOPASSO CICLOPEDONALE (OVEST)
PVC DN200 L tot = 56.00m
NUM. 5 CADITOIE PASSO 15m
L=(71.50+101.40)m CUNETTA ALLA FRANCESE

1.30 – Tombino
D=50cm L=19m

FOSSO A DISPERSIONE
0.5x1m pendenza sponde 1/1
L=135m

Scarico sollevamento

VASCA DI SOLLEVAMENTO
SOTTOPASSO CICLOPEDONALE

L=870m EMBRICI INTERASSE 25 m
FOSSO DI GUARDIA L=880m – p=0.5% INTERASSE SETTI 40m

PROVINCIA : Provincia di Monza e della Brianza
COMUNE : Ceriano Laghetto

SEZIONE FOSSO CON TRINCEA DRENANTE

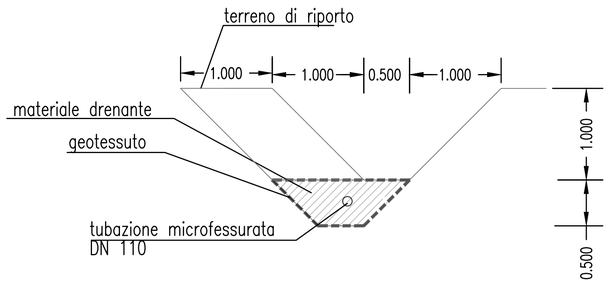

QUADRO DI UNIONE TRATTA TRCO-11

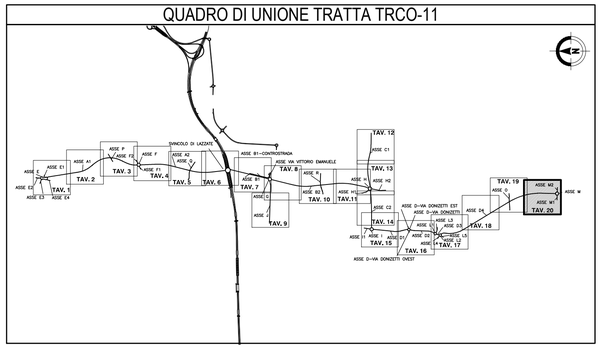

LEGENDA

- Pozzetto in calcestruzzo
- Pozzetti sifone
- Caditoia grigliata
- Drenaggio su terre rinforzate
- Pluviale impalcati
- Embrice
- Pozzo disperdente
- Cunetta alla francese
- Canaletta prefabbricata mezzotubo in cls
- Collettore PEAD/PP DN315
- Collettore PEAD/PP DN400
- Collettore PEAD/PP DN500
- Collettore PEAD/PP DN630
- Collettore PEAD/PP DN800
- Collettore PEAD/PP DN1000
- Collettore PEAD/PP DN1200
- Collettore PEAD SPIRALATO DN1360 S (diametro interno 1200mm)
- Collettore PEAD SPIRALATO DN1625 S (diametro interno 1400mm)
- Collettore PEAD SPIRALATO DN1730 S (diametro interno 1500mm)
- Collettore ACCIAIO INOX DN300
- Collettore ACCIAIO INOX DN400
- Collettore ACCIAIO INOX DN500
- Collettore ACCIAIO INOX DN600
- Collettore ACCIAIO INOX DN700
- Collettore CLS DN300
- Collettore CLS DN400
- Collettore CLS DN500
- Collettore CLS DN600
- Collettore CLS DN800
- Collettore PVC DN200
- Collettore PVC DN160
- Canaletta in PP (galleria/sottopasso) o PEAD (rilevato)
- Canaletta asolata DN300 in CLS con sistema tagliafiamma
- Fosso / trincea drenante
- 1 2 Estremità tombini idraulici

Codice pozzetto
COnn N 01
Progressiva pozzetto
Condotta Tratto Nord – Sud
ID Viabilità connessa

Q.S. 260.20
Quota di Scorrimento [m s.m.m.]

MATRICE DI REVISIONE

REV	DATA	DESCRIZIONE MODIFICA

N.B.: LA TAVOLA SOSTITUISCE QUELLA RELATIVA AL CODICE E DEL PROGETTO ESECUTIVO

CONCESSIONI AUTOSTRADALI LOMBARDE
Autostrada Pedemontana Lombarda

COLLEGAMENTO AUTOSTRADALE
DALMINE - COMO - VARESE - VALICO DEL GAGGIOLO E OPERE AD ESSO CONNESSE
CODICE C.U.P. E81B09000510004
TRATTE B1, B2, C, D, TRVA13+14, GREENWAY

AS BUILT

TRATTA B1
IDROLOGIA E IDRAULICA
SMALTIMENTO ACQUE DI PIATTAFORMA
OPERA CONNESSA TRCO11
PLANIMETRIA DRENAGGIO ACQUE DI PIATTAFORMA TAV.20

IDENTIFICAZIONE ELABORATO
CODICE PROGETTO: F00107B

WBS								
FASE PROGETTUALE	LOTTO	ZONA	OPERA	TRATTO D'OPERA	AMBITO	TIPO ELABORATO	PROGRESSIVO	REVISIONE
A	1	H02	TW000	0	IP	P1	020	E

Scala: 1:1000

DATA	DESCRIZIONE	REV
Settembre 2017	Emissione	E

CONCEDENTE
CONCESSIONI AUTOSTRADALI LOMBARDE

CONCESSIONARIO
Autostrada Pedemontana Lombarda
Direttore Tecnico: Ing. Giuseppe Sambo
Referente Tecnico: Ing. Daniel Pacnelli

APPROVATO
Autostrada Pedemontana Lombarda
Il Direttore dei Lavori: Ing. Francesco Domanico

IMPRESA
RAGGRUPPAMENTO TEMPORANEO IMPRESE:

Mandataria	Mandante	Mandante	Mandante cooptata
STRABAG A.G.	GLF Grandi Lavori Fincosit S.p.A.	ICM S.p.A.	STRABAG S.p.A.

PROGETTISTA - PROGETTO ESECUTIVO DI DETTAGLIO
RAGGRUPPAMENTO TEMPORANEO PROGETTISTI:

Mandataria	Mandante	Mandante	Mandante
3TI PROGETTI ITALIA INGEGNERIA INTEGRATA S.p.A.	GP Ingegneria srl GESTIONE PROGETTI DI INGEGNERIA		Arch. Salvatore Vermiglio

RESPONSABILE DI PROGETTO ED INCARICATO DELL'INTEGRAZIONE FRA LE VARIE PRESTAZIONI:
Ing. Alberto Cecchini

ELABORAZIONE PROGETTUALE
PROGETTISTA:
3TI PROGETTI ITALIA S.p.A.
3TI PROGETTI ITALIA S.p.A.
Ing. Alberto Cecchini
Redatto: Donatiello Verificato: Sorge Approvato: Possati

3TI ITALIA S.p.A.
DIRETTORE TECNICO
Ing. Stefano Luca Possati
Ordine degli Ingegneri
Provincia di Roma n. 20809