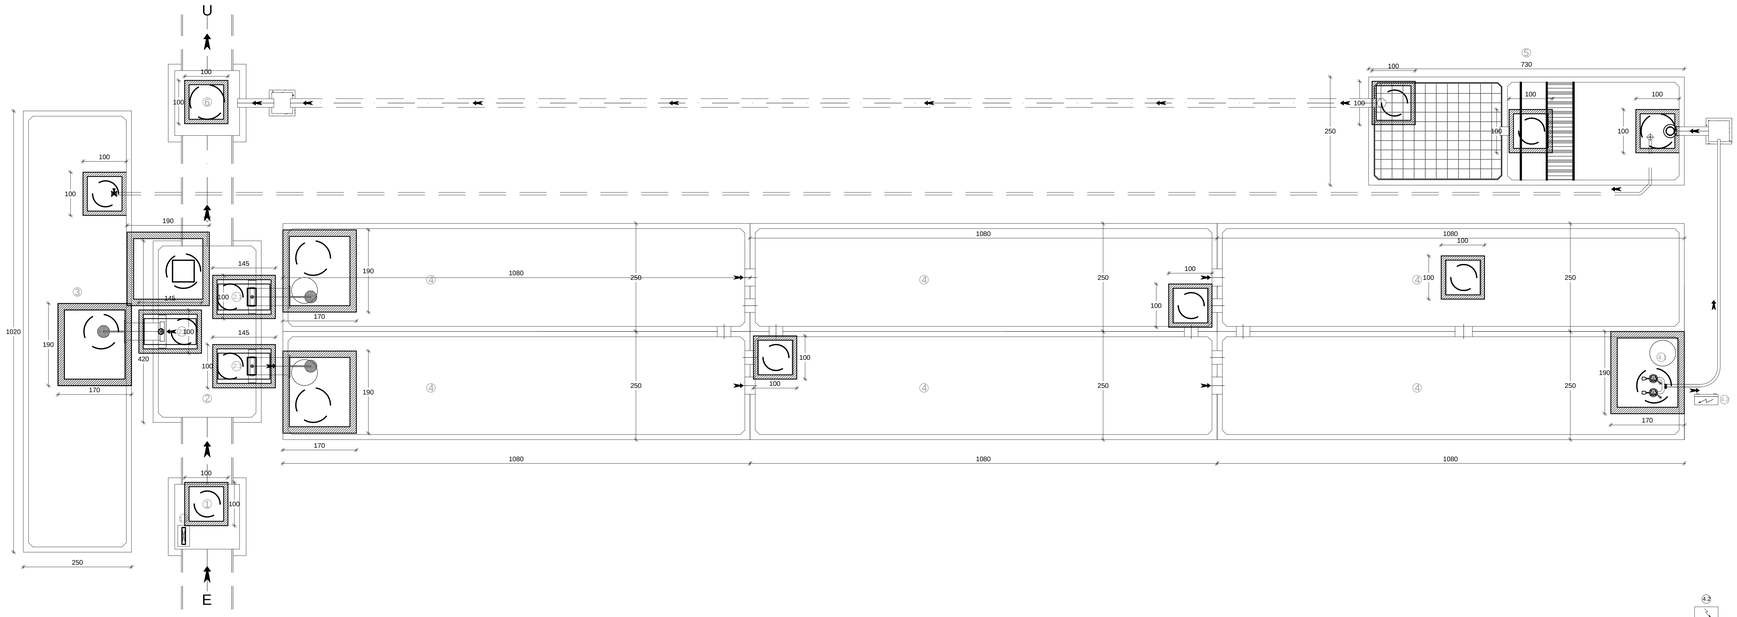

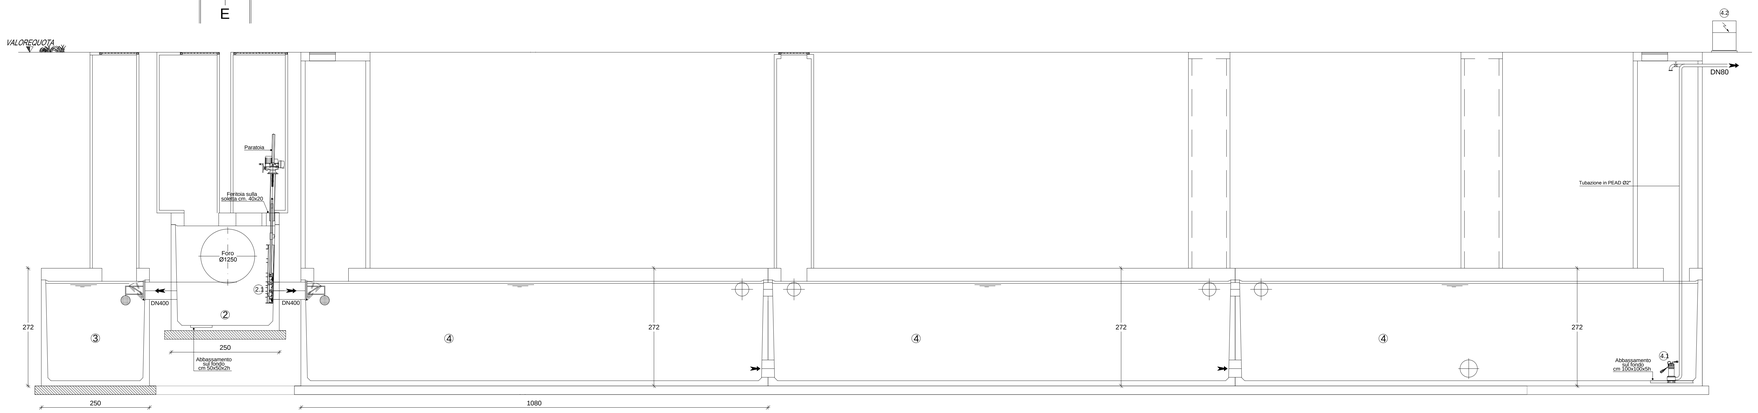

VASCHE ACCUMULO/ONDA NERA e FILTRAZIONE

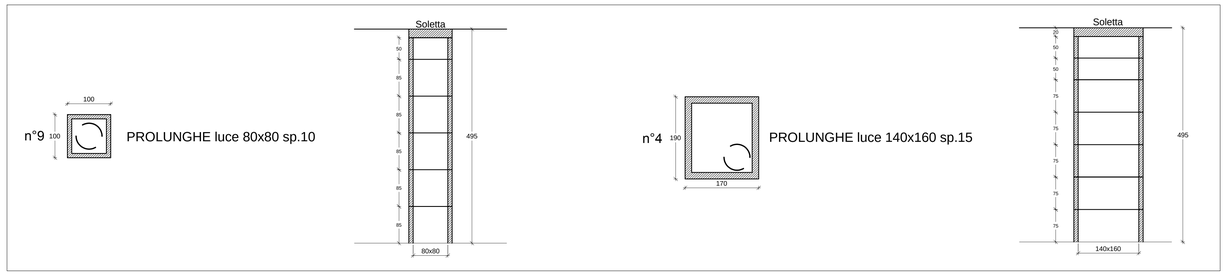

VASCA SCOLMATRICE

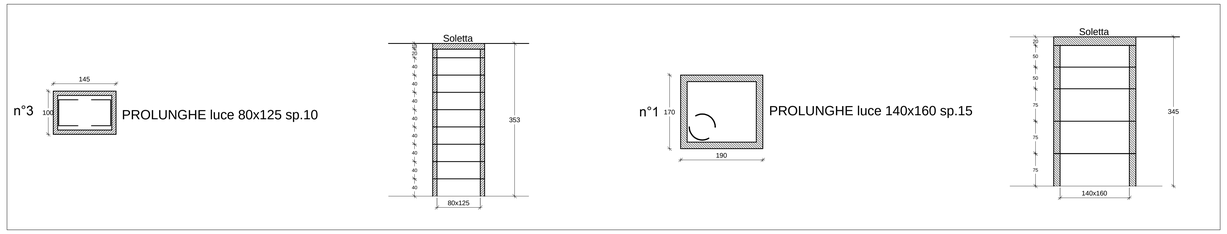

L E G E N D A

1 - POZZETTO INIZIALE
1.1 - STRUMENTAZIONE DI MISURAZIONE pH REDOX E CONDUCIBILITA'
2 - VASCA SCOLMATRICE e RIPARTITRICE
2.1 - PARATOIE MOTORIZZATE
3 - VASCA di ACCUMULO SVERSAMENTI
4 - VASCHE DI ACCUMULO ACQUE di 1°Pioggia
4.1 - ELETTROPOMPE SOMMERSE
4.2 - QUADRO ELETTRICO DI COMANDO
5 - VASCA DI DISOLEAZIONE
6 - POZZETTO DI SCARICO FINALE

MATRICE DI REVISIONE

REV	DATA	DESCRIZIONE MODIFICA

N.B.: LA TAVOLA SOSTITUISCE QUELLA RELATIVA AL CODICE | E | | | | | | | | | DEL PROGETTO ESECUTIVO

CONCESSIONI AUTOSTRADALE LOMBARDE — Autostrada Pedemontana Lombarda

COLLEGAMENTO AUTOSTRADALE
DALMINE - COMO - VARESE - VALICO DEL GAGGIOLO E OPERE AD ESSO CONNESSE
CODICE C.U.P. F11B99007097
TRATTE B1, B2, C, D, TRVA13+14, GREENWAY

AS BUILT

TRATTA B1
IDROLOGIA E IDRAULICA
SISTEMA DI LAMINAZIONE E DEPURAZIONE ACQUE DI PRIMA PIOGGIA
SISTEMA DI TRATTAMENTO V6 PK 4+200
PIANTA E SEZIONI

IDENTIFICAZIONE ELABORATO
CODICE PROGETTO: F00107B

WBS								
FASE PROGETTUALE	LOTTO	ZONA	OPERA	TRATTO/OPERA	AMBITO	TIPO ELABORATO	PROGRESSIVO	REVISIONE
A	1	A02	TW005	D	16	PZ	002	E_02

Scala: 1:50

DATA	DESCRIZIONE	REV
Gennaio 2016	Emissione	E
Febbraio 2016	Revisione	E_02

CONCEDENTE
CONCESSIONI AUTOSTRADALE LOMBARDE

CONCESSIONARIO
Autostrada Pedemontana Lombarda — Direttore Tecnico: Ing. Giuseppe Sambo; Referente Tecnico: Ing. Daniel Pezzetti

APPROVATO
Autostrada Pedemontana Lombarda — Il Direttore dei Lavori: Ing. Francesco Domanico

IMPRESA
RAGGRUPPAMENTO TEMPORANEO IMPRESE:
Mandataria STRABAG A.G. — Mandante GLF Grandi Lavori Fincosit S.p.A. — Mandante ICM S.p.A. — Mandante cooptata STRABAG S.p.A.

PROGETTISTA - PROGETTO ESECUTIVO DI DETTAGLIO
RAGGRUPPAMENTO TEMPORANEO PROGETTISTI:
Mandataria 3TI PROGETTI ITALIA — Mandante GP Ingegneria — Mandante CONSORZIO CERMIS — Mandante Arch. Salvatore Vermiglio

RESPONSABILE DI PROGETTO ED INCARICATO DELL'INTEGRAZIONE FRA LE VARIE PRESTAZIONI:
Ing. Alberto Cecchini

ELABORAZIONE PROGETTUALE
PROGETTISTA:
3TI PROGETTI ITALIA S.p.A

3TI ITALIA S.p.A.
DIRETTORE TECNICO
Ing. Stefano Luca Possati
Ordine degli Ingegneri
Provincia di Roma n. 20809

Redatto: Savino — Verificato: Sorge — Approvato: Possati