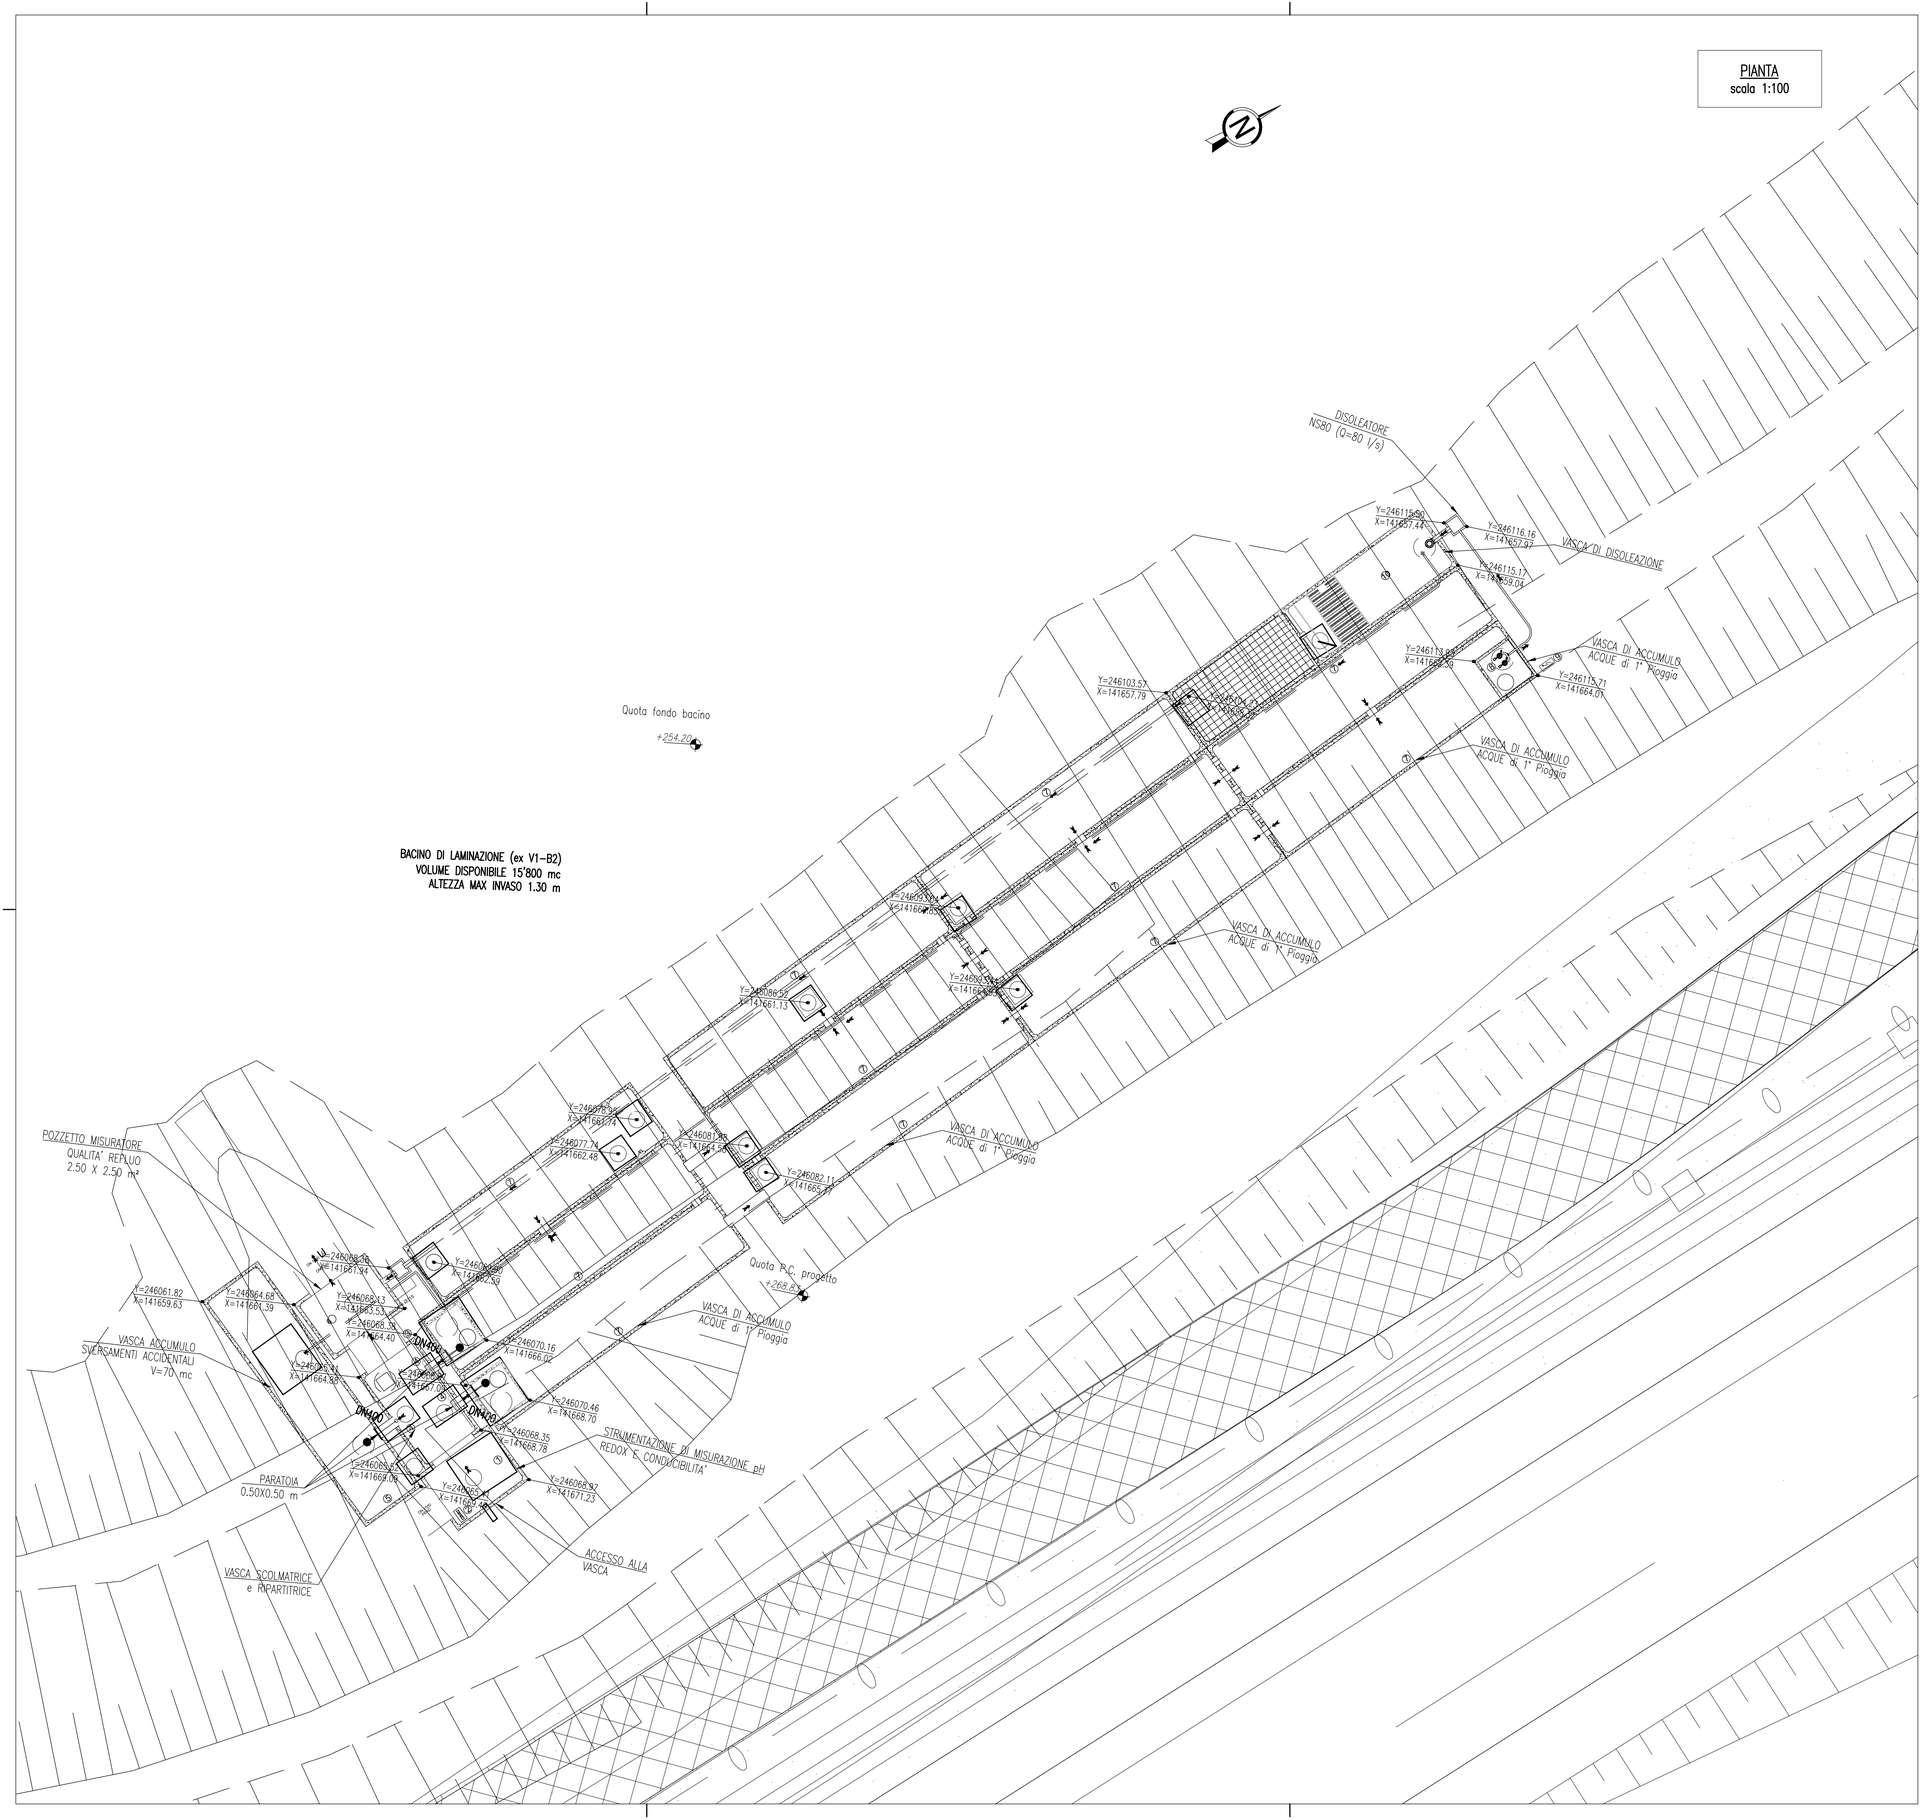

NOTE GENERALI

- IL LIVELLO DI MASSIMO INVASO E' CALCOLATO CON RIFERIMENTO ALLA CONFIGURAZIONE DEFINITIVA DELLO SVINCOLO INTERCONNESSIONE EX S.S.35
- PER LE SEZIONI A-A, B-B, C-C, e D-D SI VEDANO GLI ELABORATI TIPOLOGICI V.1.A0X.TW000.0.IP.TP.001 e V.1.A0X.TW000.0.IP.TP.002
- LE QUOTE ALTIMETRICHE SONO ESPRESSE IN METRI
- TUTTE LE MISURE SONO ESPRESSE IN METRI - TUTTI GLI ANGOLI SONO ESPRESSI IN GRADI CENTESIMALI

SCHEMA GENERALE IMPIANTO TRATTAMENTO

1 POZZETTO PREFABBRICATO CON SENSORE MISURATORE PH, POTENZIALE REDOX e CELLA MISURA CONDUCIBILITÀ

2 POZZETTO PREFABBRICATO SCOLMATORE E PARTITORE CON N. 3 PARATOIE AUTOMATIZZATE 0.50X0.50 m

3 VASCHE PREFABBRICATE PER ACCUMULO SVERSAMENTI ACCIDENTALI VOLUME TOTALE NETTO 40 m³

4 VASCA PREFABBRICATA AD ELEMENTI MODULARI ACQUE 1^ PIOGGIA

5 IMPIANTO DI SOLLEVAMENTO PREFABBRICATO RICAVATO ALL'INTERNO DEL MODULO VASCA PREFABBRICATA AD ELEMENTI MODULARI
n. 2 POMPE 1 + 1 di riserva a funzionamento alternato

6 POZZETTO PREFABBRICATO 60 X 60 cmq DISCONNETTORE AL DISOLEATORE/DISABBIATORE

7 VASCA PREFABBRICATA DISOLEATORE/DISABBIATORE

8 EVENTUALE TRATTAMENTO A FILTRAZIONE CHIMICA METALLI PESANTI

9 POZZETTO PREFABBRICATO 60 X 60 cmq PER CAMPIONAMENTO

10 POZZETTO PREFABBRICATO DI SCARICO

MATRICE DI REVISIONE

REV	DATA	DESCRIZIONE MODIFICA

N.B.: LA TAVOLA SOSTITUISCE QUELLA RELATIVA AL CODICE | E | | | | | | | | DEL PROGETTO ESECUTIVO

CONCESSIONI AUTOSTRADALI LOMBARDE

Autostrada Pedemontana Lombarda

COLLEGAMENTO AUTOSTRADALE
DALMINE - COMO - VARESE - VALICO DEL GAGGIOLO E OPERE AD ESSO CONNESSE

CODICE C.U.P. F11B06000270007

TRATTE B1, B2, C, D, TRVA13+14, GREENWAY

AS BUILT

TRATTA B1

IDROLOGIA E IDRAULICA
SISTEMA DI LAMINAZIONE E DEPURAZIONE ACQUE DI PRIMA PIOGGIA
SISTEMA DI TRATTAMENTO (ex V1-B2)
PIANTA

IDENTIFICAZIONE ELABORATO

CODICE PROGETTO: F00107B

WBS

FASE PROGETTUALE	LOTTO	ZONA	OPERA	TRATTO D'OPERA	AMBITO	TIPO ELABORATO	PROGRESSIVO	REVISIONE
A	1	A03	TW008	0	15	P1	001	E_01

Scala: 1:100

DATA	DESCRIZIONE	REV.
Gennaio 2016	Emissione	E
Aprile 2016	Revisione	E_01

CONCEDENTE

CONCESSIONI AUTOSTRADALI LOMBARDE

CONCESSIONARIO

Autostrada Pedemontana Lombarda
Direttore Tecnico: Ing. Enrico Arini
Referente Tecnico: Ing. Daniel Pacinelli

APPROVATO

Autostrada Pedemontana Lombarda
Il Direttore dei Lavori: Ing. Francesco Domanico

IMPRESA

RAGGRUPPAMENTO TEMPORANEO IMPRESE:

Mandataria	Mandante	Mandante	Mandante cooptata
STRABAG A.G.	GLF Grandi Lavori Fincosit S.p.A.	Impresa costruzioni Giuseppe Maltauro S.p.A.	STRABAG S.p.A.

STRABAG — GRANDI LAVORI FINCOSIT — MALTAURO — STRABAG

PROGETTISTA - PROGETTO ESECUTIVO DI DETTAGLIO

RAGGRUPPAMENTO TEMPORANEO PROGETTISTI:

Mandataria	Mandante	Mandante	Mandante
3TI PROGETTI ITALIA INGEGNERIA INTEGRATA S.p.A.	GP Ingegneria srl GESTIONE PROGETTI DI INGEGNERIA	COLLEGIO DEI GEOLOGI	Arch. Salvatore Vermiglio

RESPONSABILE DI PROGETTO ED INCARICATO DELL'INTEGRAZIONE FRA LE VARIE PRESTAZIONI:
Ing. Alberto Cecchini

DOTT. ING. ALBERTO CECCHINI — ORDINE DEGLI INGEGNERI PROV. ROMA — 15158

ELABORAZIONE PROGETTUALE

PROGETTISTA:
3TI PROGETTI ITALIA S.p.A

3TI ITALIA S.p.A.
DIRETTORE TECNICO
Ing. Stefano Luca Possati
Ordine degli Ingegneri
Provincia di Roma n. 20809

Redatto: ECU — Verificato: Baglivo — Approvato: Possati