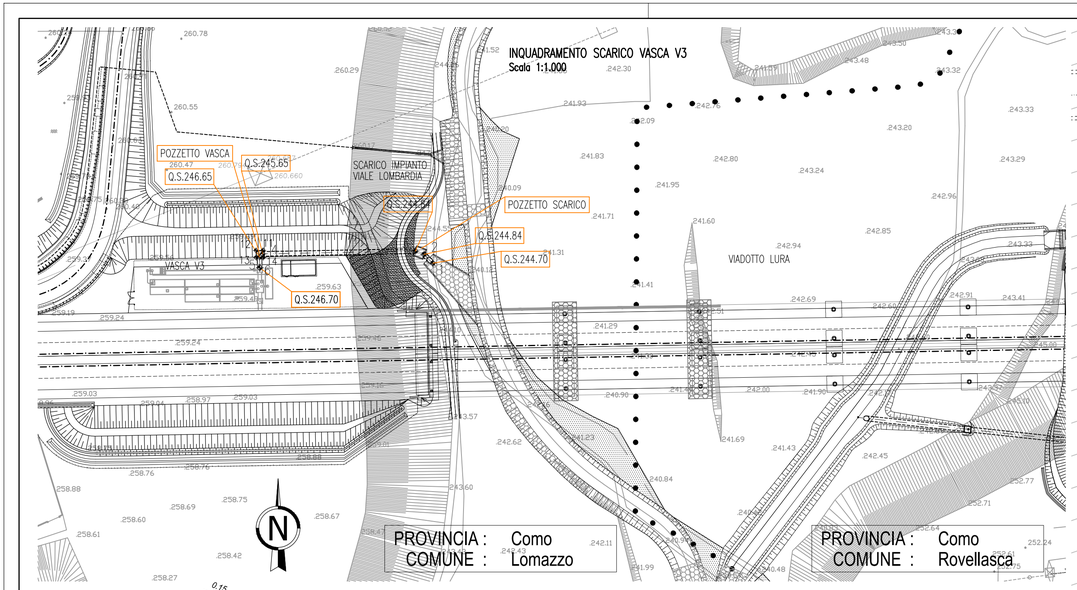

INQUADRAMENTO SCARICO VASCA V3
Scala 1:1.000

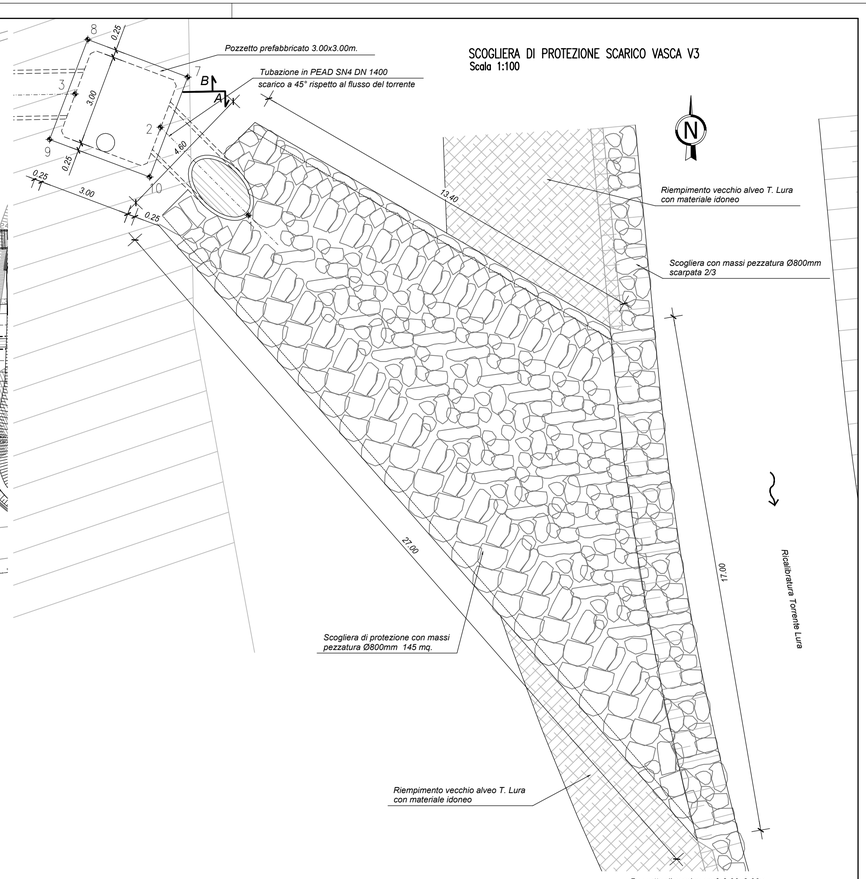

SCOGLIERA DI PROTEZIONE SCARICO VASCA V3
Scala 1:100

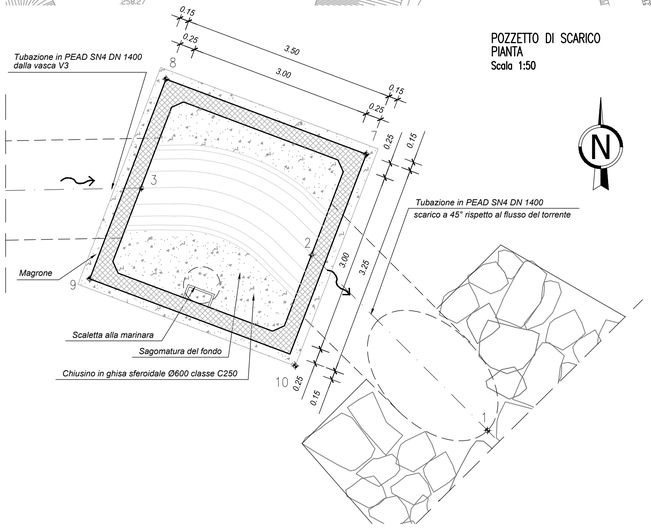

POZZETTO DI SCARICO
PIANTA
Scala 1:50

	COORDINATE		QUOTA SCORRIMENTO
	X	Y	
1	137791.336	245369.524	244.70
2	137788.457	245372.403	244.84
3	137785.662	245373.490	244.84
4	137735.669	245372.585	245.65
5	137734.649	245371.560	245.65
6	137734.713	245368.063	246.70
7	137789.352	245374.044	
8	137786.075	245375.273	
9	137784.826	245372.004	
10	137788.103	245370.774	
11	137735.798	245373.731	
12	137733.498	245373.689	
13	137733.540	245371.390	
14	137735.839	245371.431	

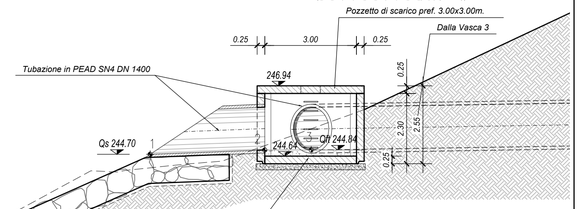

SEZIONE LONGITUDINALE A–A
(N.B. – LA SEZIONE E' OBLIQUA NON ORTOGONALE ALL'ASSE DEL TORRENTE)
Scala 1:100

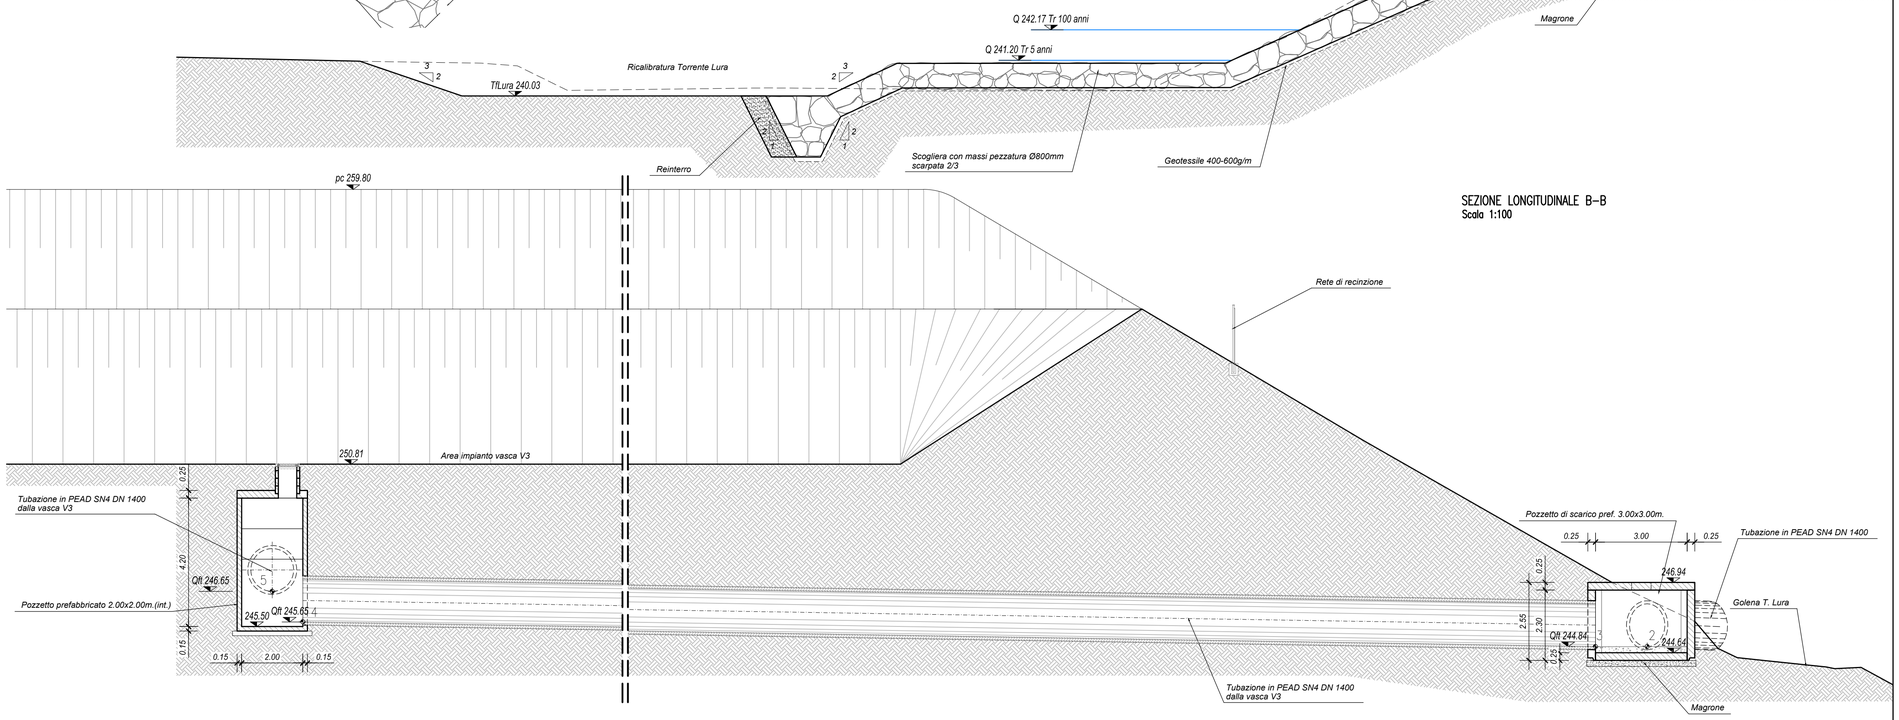

SEZIONE LONGITUDINALE B–B
Scala 1:100

QUADRO D'UNIONE

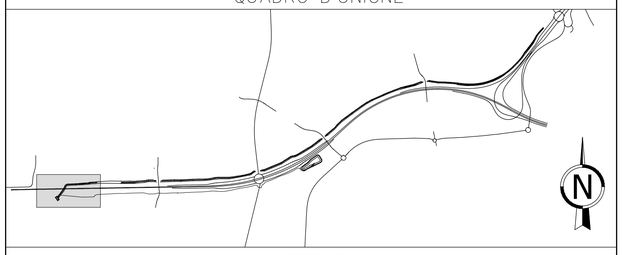

LEGENDA

Alveo trapezoidale regolarizzato con rivestimeno in c.a. (hmin=300cm) e banca ecologica (30 cm di terreno vegetale semplicemente inerbito).

Salto di fondo in calcestruzzo

MATRICE DI REVISIONE

REV	DATA	DESCRIZIONE MODIFICA

N.B.: LA TAVOLA SOSTITUISCE QUELLA RELATIVA AL CODICE E DEL PROGETTO ESECUTIVO

CONCESSIONI AUTOSTRADALI LOMBARDE — Autostrada Pedemontana Lombarda

COLLEGAMENTO AUTOSTRADALE
DALMINE - COMO - VARESE - VALICO DEL GAGGIOLO E OPERE AD ESSO CONNESSE
CODICE C.U.P. F11B06000270007

TRATTE B1, B2, C, D, TRVA13+14, GREENWAY

AS BUILT

TRATTA B1

IDROLOGIA ED IDRAULICA
AUTORIZZAZIONE SCARICHI LURA
CONFIGURAZIONE EXPO 2015
SCARICO IMPIANTO V3 - PIANTA, SEZIONI E PARTICOLARI

IDENTIFICAZIONE ELABORATO

CODICE PROGETTO: F00107B

WBS								
FASE PROGETTUALE	LOTTO	ZONA	OPERA	TRATTO D'OPERA	AMBITO	TIPO ELABORATO	PROGRESSIVO	REVISIONE
A	1	A02	TW004	0	IP	PZ	001	E

Scala: varie

DATA	DESCRIZIONE	REV
Gennaio 2016	Emissione	E

CONCEDENTE

CONCESSIONI AUTOSTRADALI LOMBARDE

CONCESSIONARIO

Autostrada Pedemontana Lombarda — Direttore Tecnico: Ing. Enrico Arini; Referente Tecnico: Ing. Daniel Pecnelli

APPROVATO

Autostrada Pedemontana Lombarda — Il Direttore dei Lavori: Ing. Francesco Domanico

IMPRESA

RAGGRUPPAMENTO TEMPORANEO IMPRESE:

Mandataria	Mandante	Mandante	Mandante cooptata
STRABAG A.G.	GLF Grandi Lavori Fincosit S.p.A.	Impresa costruzioni Giuseppe Maltauro S.p.A.	STRABAG S.p.A.

STRABAG — GRANDI LAVORI FINCOSIT — MALTAURO — STRABAG

PROGETTISTA - PROGETTO ESECUTIVO DI DETTAGLIO

RAGGRUPPAMENTO TEMPORANEO PROGETTISTI:

Mandataria	Mandante	Mandante	Mandante
3TI PROGETTI ITALIA INGEGNERIA INTEGRATA S.p.A.	GP Ingegneria srl GESTIONE PROGETTI DI INGEGNERIA	CONSTEEL	Arch. Salvatore Vermiglio

RESPONSABILE DI PROGETTO ED INCARICATO DELL'INTEGRAZIONE FRA LE VARIE PRESTAZIONI:
Ing. Alberto Cecchini

ORDINE DEGLI INGEGNERI PROV. DI ROMA N. 15158 — DOTT. ING. ALBERTO CECCHINI

ELABORAZIONE PROGETTUALE

PROGETTISTA:
3TI PROGETTI ITALIA S.p.A

3TI ITALIA S.p.A.
DIRETTORE TECNICO
Ing. Stefano Luca Possati
Ordine degli Ingegneri
Provincia di Roma n. 20809

Redatto: Festa — Verificato: Baglivo — Approvato: Possati