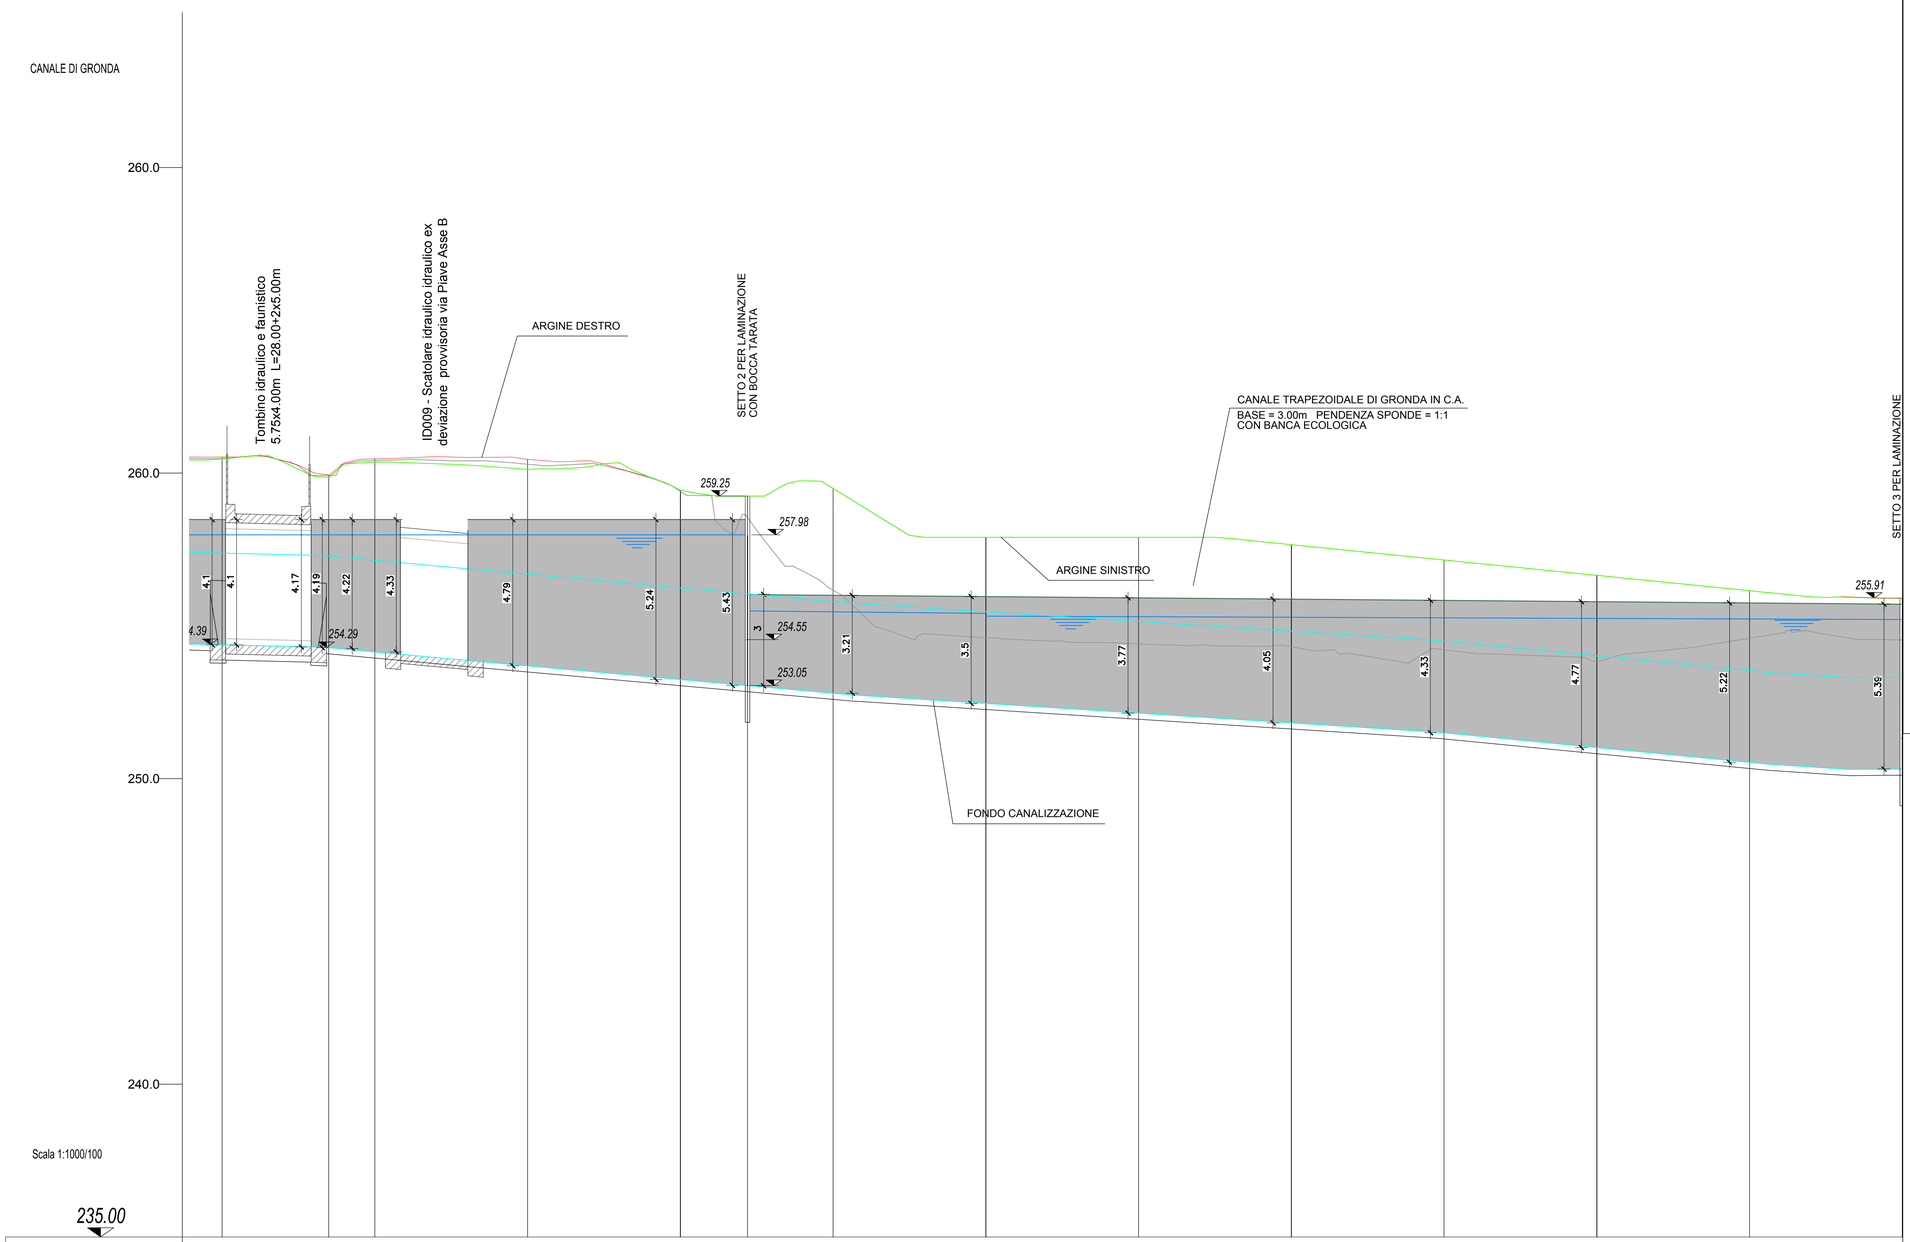

Sezioni	73	74	75	76	76bis	77	78	79	80	81	82	83	8
Distanze Parziali		34,87	65,13	50,00	22,00	28,00	50,00	50,00	50,00	50,00	50,00	50,00	50,00
Progressive	3+550.00	3+584.87	3+650.00	3+700.00	3+722.00	3+750.00	3+800.00	3+850.00	3+900.00	3+950.00	4+000.00	4+050.00	4+100.00
Quota Fondo Canale	254.38	254.29	253.69	253.24	253.05	252.79	252.46	252.14	251.83	251.50	251.02	250.54	250.34
Quota Argine Destro	260.53	259.93	260.45	259.44	259.25	259.50	257.90	257.90	257.66	257.16	256.65	256.15	255.91
Quota Argine Sinistro	260.46	259.86	260.12	259.44	259.25	259.50	257.90	257.90	257.66	257.16	256.65	256.15	255.91
Pendenza		I=-0.24% L=29.87m ΔY=-0.07m	I=-0.92% L=49.98m ΔY=-0.46m	I=-0.90% L=122.11m ΔY=-1.10m			I=-0.64% L=192.54m ΔY=-1.22m				I=-0.96% L=108.50m ΔY=-1.05m		I=-0.66% L=26.26m ΔY=-0.17m
Livello idrometrico TR 5 anni	257.98	257.97	257.98	257.98	257.98	255.35	255.32	255.31	255.31	255.31	255.31	255.31	255.21

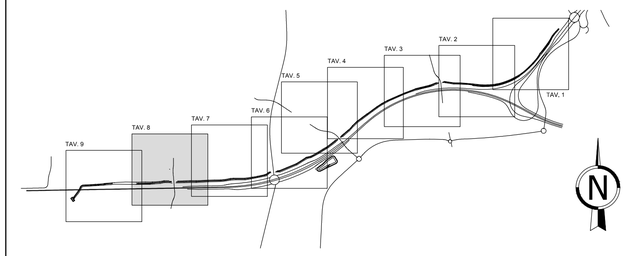

- FONDO CANALIZZAZIONE
- ARGINE DESTRO
- ARGINE SINISTRO
- TERRENO NATURALE (IN ASSE)
- LIVELLO IDROMETRICO TR=5 ANNI IN CONFIGURAZIONE CON BOCCHE APERTE (MASSIMA EFFICIENZA)
- RIVESTIMENTO SPONDE

MATRICE DI REVISIONE

REV	DATA	DESCRIZIONE MODIFICA

N.B.: LA TAVOLA SOSTITUISCE QUELLA RELATIVA AL CODICE E DEL PROGETTO ESECUTIVO

CONCESSIONI AUTOSTRADALI LOMBARDE — Autostrada Pedemontana Lombarda

COLLEGAMENTO AUTOSTRADALE
DALMINE - COMO - VARESE - VALICO DEL GAGGIOLO E OPERE AD ESSO CONNESSE

CODICE C.U.P. F11B06000270007

TRATTE B1, B2, C, D, TRVA13+14, GREENWAY

AS BUILT

TRATTA B1

IDROLOGIA ED IDRAULICA
AUTORIZZAZIONE SCARICHI LURA
CONFIGURAZIONE EXPO 2015
CANALE DI GRONDA - PROFILO DEL RIVESTIMENTO SPONDALE - TAV. 8 DI 9

IDENTIFICAZIONE ELABORATO

CODICE PROGETTO: F00107B

WBS								
FASE PROGETTUALE	LOTTO	ZONA	OPERA	TRATTO D'OPERA	AMBITO	TIPO ELABORATO	PROGRESSIVO	REVISIONE
A	1	A02	TW004	0	IR	F1	108	E

Scala: 1:1000/100

DATA	DESCRIZIONE	REV
Gennaio 2016	Emissione	E

CONCEDENTE

CONCESSIONI AUTOSTRADALI LOMBARDE

CONCESSIONARIO

Autostrada Pedemontana Lombarda — Direttore Tecnico: Ing. Enrico Arini; Referente Tecnico: Ing. Daniel Paonelli

APPROVATO

Autostrada Pedemontana Lombarda — Il Direttore dei Lavori: Ing. Francesco Domanico

IMPRESA

RAGGRUPPAMENTO TEMPORANEO IMPRESE:

Mandataria	Mandante	Mandante	Mandante cooptata
STRABAG A.G.	GLF Grandi Lavori Fincosit S.p.A.	Impresa costruzioni Giuseppe Maltauro S.p.A.	STRABAG S.p.A.

STRABAG — GRANDI LAVORI FINCOSIT — MALTAURO — STRABAG

PROGETTISTA - PROGETTO ESECUTIVO DI DETTAGLIO

RAGGRUPPAMENTO TEMPORANEO PROGETTISTI:

Mandataria	Mandante	Mandante	Mandante
3TI PROGETTI ITALIA INGEGNERIA INTEGRATA S.p.A.	GP Ingegneria srl GESTIONE PROGETTI DI INGEGNERIA		Arch. Salvatore Vermiglio

RESPONSABILE DI PROGETTO ED INCARICATO DELL'INTEGRAZIONE FRA LE VARIE PRESTAZIONI:
Ing. Alberto Cecchini

ELABORAZIONE PROGETTUALE

PROGETTISTA:
3TI PROGETTI ITALIA S.p.A

3TI ITALIA S.p.A.
DIRETTORE TECNICO
Ing. Stefano Luca Possati
Ordine degli Ingegneri
Provincia di Roma n. 20809

Redatto: Festa — Verificato: Baglivo — Approvato: Possati