TRATTA B1

ASSE PRINCIPALE

Traffico di progetto: 42.6 milioni di veicoli commerciali

TRATTI IN TRINCEA / RILEVATO

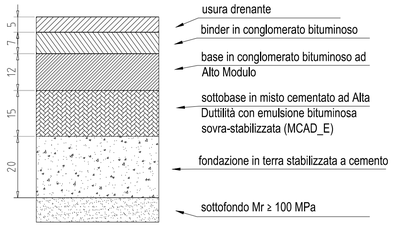

GALLERIE ≤ 500 metri (TRATTI DI TRANSIZIONE DI 50 METRI DAGLI IMBOCCHI)

(v. nota 1)

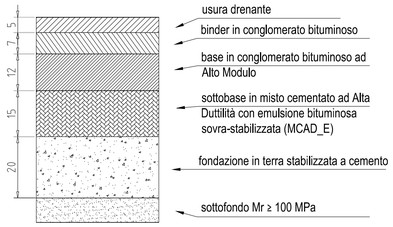

GALLERIE ≤ 500 metri

(v. note 1)

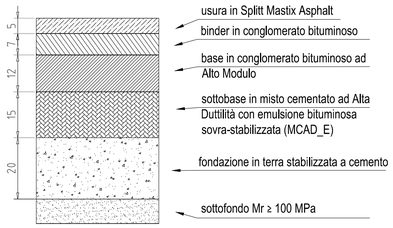

NOTE:

1) Le gallerie della Tratta B1 (che hanno lunghezze sempre inferiori a 120 metri) si mantiene la pavimentazione prevista per tratti in trincea

VIADOTTI ASSE PRINCIPALE

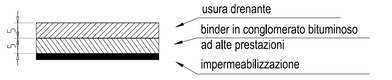

RAMPE DEGLI SVINCOLI

Traffico di progetto: 17.5 milioni di veicoli commerciali

TRATTI IN TRINCEA / RILEVATO

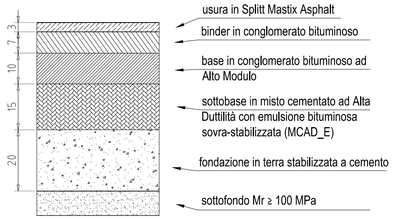

VIADOTTI

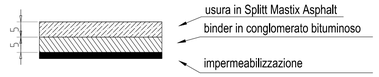

VIABILITA' INTERFERITA

STRADE EXTRAURBANE SECONDARIE: TIPO C1 ad alto traffico V. TABELLA 1

Traffico di progetto: 28.4 milioni di veicoli commerciali

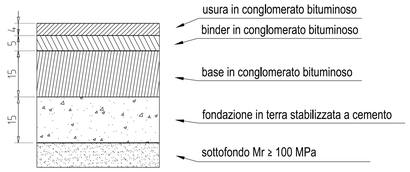

TABELLA 1	
Stade extraurbane di tipo C1 ad alto traffico	
TRATTA B1	
TRCO11	Asse B1
Svincolo SS35	VC3
Svincolo SS35	VC6
Svincolo SS35	VC7

VIADOTTI VIABILITA' INTERFERITE

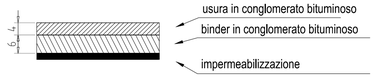

STRADE TIPO C (ordinarie, esclusa viabilità di Tabella 1), E, F

Traffico di progetto: 15.1 milioni di veicoli commerciali (C1)

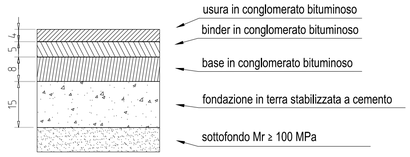

STRADE EXTRAURBANE LOCALI A DESTINAZIONE PARTICOLARE

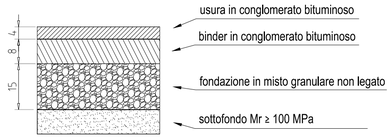

PISTE DI SERVIZIO E DI MANUTENZIONE e STRADE BIANCHE

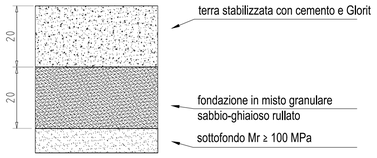

Dettaglio transizione pavimentazione autostradale - pavimentazione dello svincolo

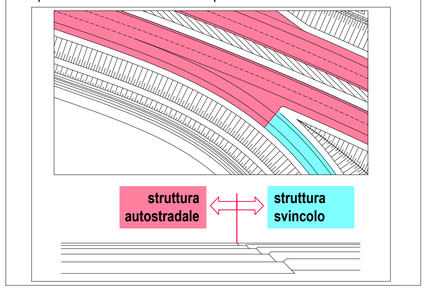

Nome Ramo	Tipo di pavimentazione
AUTOSTRADA Lomazzo - Lazzate	Asse principale
AUTOSTRADA Lazzate – Interconnessione ex SS35	Asse principale
svincolo LAZZATE ramo L0	Svincoli
svincolo LAZZATE ramo L1	Svincoli
svincolo LAZZATE ramo L2	Svincoli
svincolo LAZZATE ramo L3	Svincoli
svincolo LAZZATE ramo L4	Svincoli
Interconnessione ex SS35_ramo L0	Svincoli
Interconnessione ex SS35_ramo L1A	Svincoli
Interconnessione ex SS35_ramo L1B	Svincoli
Interconnessione ex SS35_ramo L2	Svincoli
Interconnessione ex SS35_ramo L3	Svincoli
Interconnessione ex SS35_ramo L4A	Svincoli
Interconnessione ex SS35_ramo L4B	Svincoli
Interconnessione ex SS35_ramo L5	Svincoli
Interconnessione ex SS35_ramo L6	Svincoli
Interconnessione ex SS35_ramo L7	Svincoli
Interconnessione ex SS35_VC2	C, E, F
Interconnessione ex SS35_VC3	C1 a forte traffico
Interconnessione ex SS35_VC4	C, E, F
Interconnessione ex SS35_VC5	C, E, F
Interconnessione ex SS35_VC6	C1 a forte traffico
Interconnessione ex SS35_VC7	C1 a forte traffico
Interconnessione ex SS35_VC Viabilità A	C, E, F
Interconnessione ex SS35_VC Viabilità C	Locali a destinazione particolare
Tangenziale Lazzate	C, E, F
Viale Lombardia	C, E, F
Via Piave	C, E, F
Via Carducci	C, E, F
Via XXV Aprile	C, E, F
TRCO11 - ASSE A1-A2	C, E, F
TRCO11 - ASSE B1	C1 a forte traffico
TRCO11 - ASSE B1-controstrada	C, E, F
TRCO11 - ASSE B2	C, E, F
TRCO11 - ASSI C1-C2	C, E, F
TRCO11 - ASSI D1-D2-D3-D4	C, E, F
TRCO11 - ASSE D - via Donizetti	C, E, F
TRCO11 - ASSE D - via Donizetti Est	C, E, F
TRCO11 - ASSE D - via Donizetti Ovest	C, E, F
TRCO11 - ASSI E-E1-E2-E3-E4	C, E, F
TRCO11 - ASSI F-F1-F2	C, E, F
TRCO11 - ASSE G	C, E, F
TRCO11 - ASSI H-H1-H2	C, E, F
TRCO11 - ASSE I	C, E, F
TRCO11 - ASSE I1	C, E, F
TRCO11 - ASSI L1-L2-L3-L4-L5	C, E, F
TRCO11 – ASSI M-M1-M2	C, E, F
TRCO11 - ASSE O	C, E, F
TRCO11 - ASSE P	C, E, F
TRCO11 - ASSE Q	C, E, F
TRCO11 - ASSE R	C, E, F
TRC011 - ASSE J	C, E, F
TRCO11 - Via Vittorio Emanuele	C, E, F
TRCO06	C, E, F

MATRICE DI REVISIONE

REV	DATA	DESCRIZIONE MODIFICA

N.B.: LA TAVOLA SOSTITUISCE QUELLA RELATIVA AL CODICE E DEL PROGETTO ESECUTIVO

CONCESSIONI AUTOSTRADALI LOMBARDE — Autostrada Pedemontana Lombarda

COLLEGAMENTO AUTOSTRADALE
DALMINE - COMO - VARESE - VALICO DEL GAGGIOLO E OPERE AD ESSO CONNESSE

CODICE C.U.P. F11B06000270007

TRATTE B1, B2, C, D, TRVA13+14, GREENWAY

AS BUILT

TRATTA B1

PROGETTO STRADALE
PARTE GENERALE
SCHEMI PACCHETTI STRADALI

IDENTIFICAZIONE ELABORATO

CODICE PROGETTO: F00107B

WBS								
FASE PROGETTUALE	LOTTO	ZONA	OPERA	TRATTO D'OPERA	AMBITO	TIPO ELABORATO	PROGRESSIVO	REVISIONE
A	1	A0X	GE0001	0	PA	PC	001	E

Scala: 1:10

DATA	DESCRIZIONE	REV
Gennaio 2016	Emissione	E

CONCEDENTE

CONCESSIONI AUTOSTRADALI LOMBARDE

CONCESSIONARIO

Autostrada Pedemontana Lombarda — Direttore Tecnico: Ing. Enrico Arini; Referente Tecnico: Ing. Sabrina Lattuada

APPROVATO

Autostrada Pedemontana Lombarda — Il Direttore dei Lavori: Ing. Francesco Domanico

IMPRESA

RAGGRUPPAMENTO TEMPORANEO IMPRESE:

Mandataria	Mandante	Mandante	Mandante cooptata
STRABAG A.G.	GLF Grandi Lavori Fincosit S.p.A.	Impresa costruzioni Giuseppe Maltauro S.p.A.	STRABAG S.p.A.

STRABAG — GRANDI LAVORI FINCOSIT — MALTAURO — STRABAG

PROGETTISTA - PROGETTO ESECUTIVO DI DETTAGLIO

RAGGRUPPAMENTO TEMPORANEO PROGETTISTI:

Mandataria	Mandante	Mandante	Mandante
3TI PROGETTI ITALIA INGEGNERIA INTEGRATA S.p.A.	GP Ingegneria srl GESTIONE PROGETTI DI INGEGNERIA		Arch. Salvatore Vermiglio

RESPONSABILE DI PROGETTO ED INCARICATO DELL'INTEGRAZIONE FRA LE VARIE PRESTAZIONI:
Ing. Alberto Cecchini

DOTT. ING. ALBERTO CECCHINI — ORDINE DEGLI INGEGNERI DI ROMA — A 15158

ELABORAZIONE PROGETTUALE

PROGETTISTA:
3TI PROGETTI ITALIA S.p.A

3TI ITALIA S.p.A.
DIRETTORE TECNICO
Ing. Stefano Luca Possati
Ordine degli Ingegneri
Provincia di Roma n. 20809

Redatto: La Torre — Verificato: Lopes — Approvato: Possati