A9 ← → LENTATE

LIVELLETTE	DIFF. DI QUOTA / DISTANZA / PENDENZA					
		h=-9.642 L=494.117 i=-1.95%	h=2.655 L=2212.254 i=0.12%	h=0.135 L=64.484 i=0.21%	h=0.354 L=82.561 i=0.43%	h=0.258 L=172.464 i=0.15%	h=0.1399 L=193.406 i=0.72%

R	20000.000	R	88000.000	R	8000.000	R	30000.000	R	9000.000
T	207.130	T	39.127	T	8.817	T	41.999	T	22.824
Fr	1.073	Fr	0.009	Fr	0.005	Fr	-0.029	Fr	0.037
Pr	1+711.649	Pr	3+923.902	Pr	3+988.387	Pr	4+070.947	Pr	4+243.411
Qt	250.696	Qt	253.350	Qt	253.485	Qt	253.839	Qt	254.097

APL TRATTA B1
CARR. EST

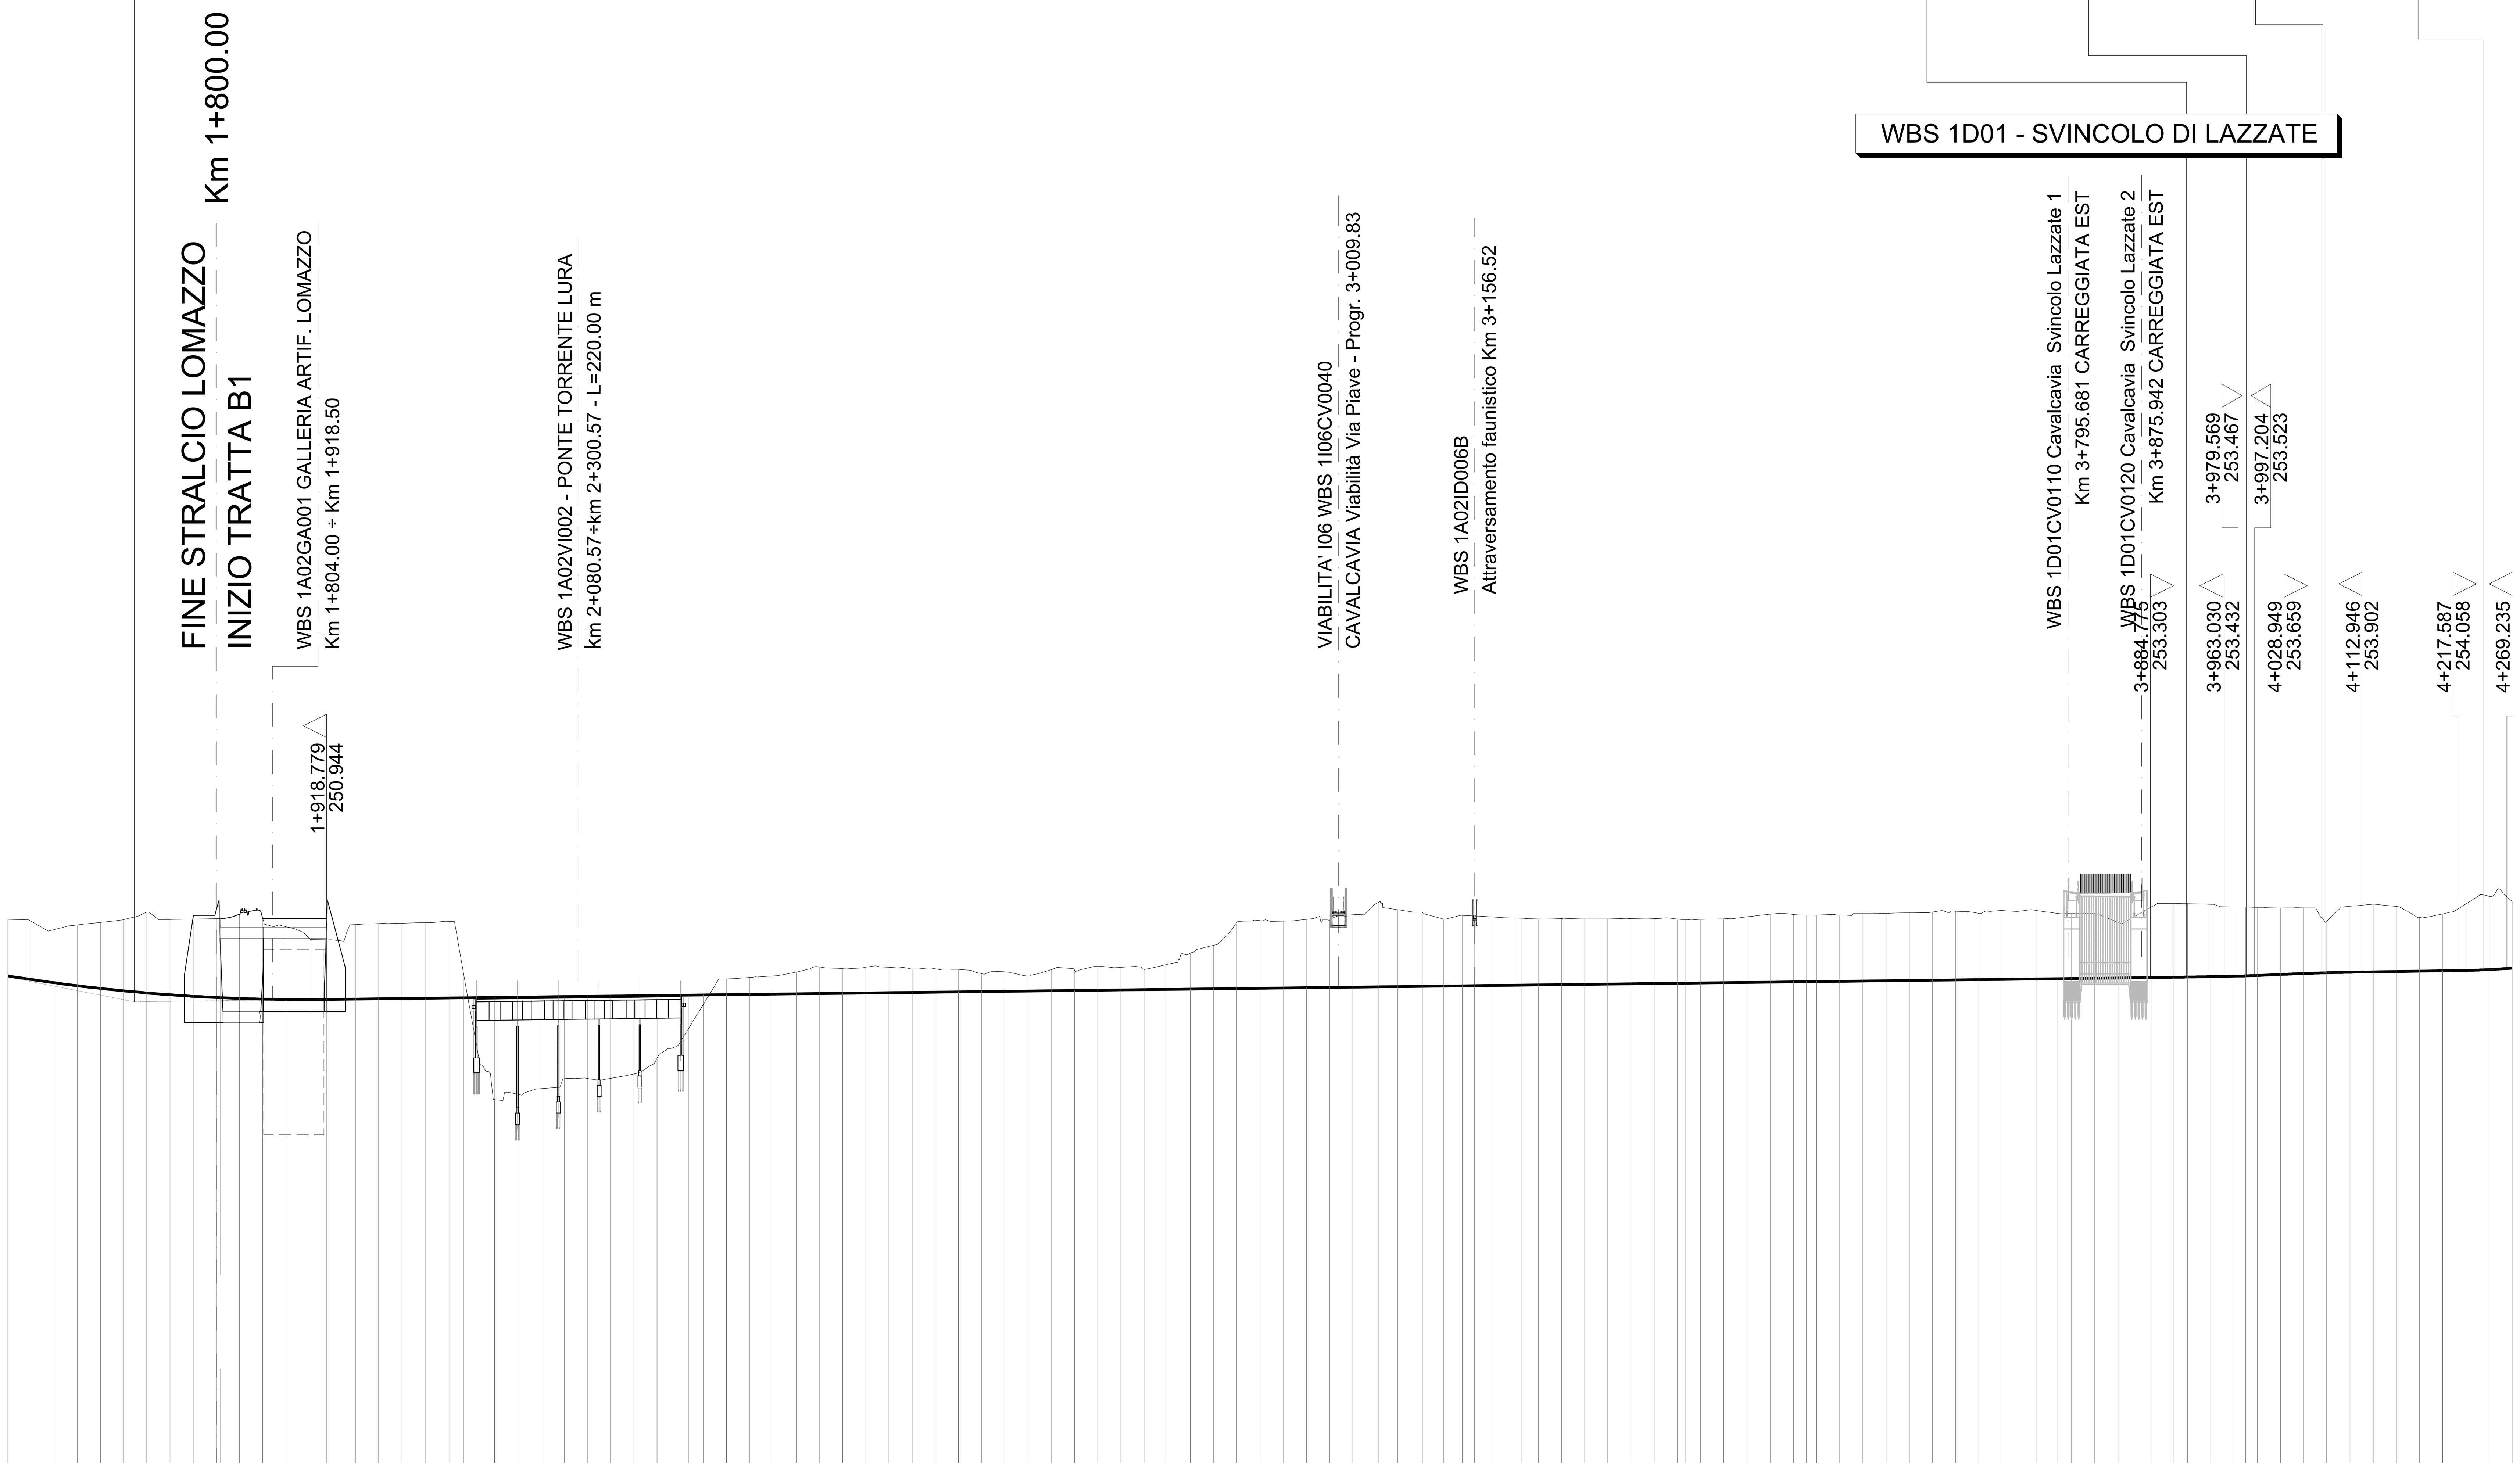

N.B.: La carreggiata Est si riferisce al senso di marcia direzione Lentate, la carreggiata Ovest a quello direzione A9.
Le sezioni indicate si riferiscono alla carreggiata Est.

SCALA QUOTE 1:500
SCALA DISTANZE 1:5000

QT.RIF. 200.000

NUMERO SEZIONI: 115 116 117 118 119 120 121 122 123 124 125 126 127 128 129 130 131 132 133 134 136 137 138 139 140 141 142 143 144 146 147 148 149 150 151 152 153 154 155 156 157 158 159 160 161 162 163 164 165 166 167 168 169 170 171 172 173 174 175 176 177 178 180 181 183 184 185 186 187 188 189 191 192 193 194 195 197 198 199 200 201 202 203 204 205 206 207 208 209 210 211 212 213 214 215 216 217 218 219 220 221 222 223 224 225 226 227 228

ETTOMETRICHE: 1+600 1+700 1+800 1+900 2+000 2+100 2+200 2+300 2+400 2+500 2+600 2+700 2+800 2+900 3+000 3+100 3+200 3+300 3+400 3+500 3+600 3+700 3+800 3+900 4+000 4+100 4+200

DISTANZE PROGRESSIVE	DISTANZE PARZIALI	QUOTE PROGETTO	QUOTE TERRENO	DIFFERENZA DI QUOTA
1+575.00		253.486	259.579	-6.093
1+600.00	25.00	253.102	259.386	-6.284
1+625.00	25.00	252.749	258.473	-5.724
1+650.00	25.00	252.428	258.970	-6.542
1+675.00	25.00	252.137	259.254	-7.117
1+700.00	25.00	251.878	259.555	-7.677
1+725.00	25.00	251.650	260.379	-8.729
1+750.00	25.00	251.454	259.573	-8.119
1+775.00	25.00	251.288	259.615	-8.327
1+804.00	29.00	251.136	259.672	-8.536
1+825.00	21.00		260.097	-9.046
1+850.00	25.00	250.980	259.679	-8.699
1+875.00	25.00	250.939	258.776	-7.837
1+900.00	25.00	250.930	257.552	-6.622
1+918.50	18.50	250.944	257.368	-6.424
1+950.00	31.50	250.982	259.016	-8.034
1+975.00	25.00	251.012	259.123	-8.111
2+000.00	25.00	251.042	259.155	-8.113
2+025.00	25.00	251.072	259.228	-8.156
2+051.57	26.57	251.103	259.360	-8.257
2+075.90	24.33	251.133	248.490	2.643
2+080.57		251.138	245.961	5.177
2+100.00	19.43	251.162	240.142	11.020
2+125.00	25.00	251.192	240.721	10.471
2+150.00	25.00	251.222	241.336	9.886
2+175.00	25.00	251.252	242.401	8.851
2+200.00	25.00	251.282	242.433	8.849
2+225.00	25.00	251.312	242.434	8.878
2+250.00	25.00	251.342	242.913	8.429
2+275.00	25.00	251.372	244.586	6.786
2+300.57	25.57	251.402	246.452	4.950
2+304.54		251.407	247.094	4.313
2+325.00	20.46	251.432	250.406	1.026
2+350.00	25.00	251.462	253.162	-1.700
2+375.00	25.00	251.492	253.324	-1.832
2+400.00	25.00	251.522	253.481	-1.959
2+425.00	25.00	251.552	253.895	-2.343
2+450.00	25.00	251.582	254.448	-2.866
2+475.00	25.00	251.612	254.258	-2.646
2+500.00	25.00	251.642	254.415	-2.773
2+525.00	25.00	251.672	254.407	-2.735
2+550.00	25.00	251.702	254.246	-2.544
2+575.00	25.00	251.732	254.251	-2.519
2+600.00	25.00	251.762	254.187	-2.425
2+625.00	25.00	251.792	253.721	-1.929
2+650.00	25.00	251.822	253.916	-2.094
2+675.00	25.00	251.852	253.473	-1.621
2+700.00	25.00	251.882	254.155	-2.273
2+725.00	25.00	251.912	254.106	-2.194
2+750.00	25.00	251.942	254.523	-2.581
2+775.00	25.00	251.972	254.407	-2.435
2+800.00	25.00	252.002	254.193	-2.191
2+825.00	25.00	252.032	254.716	-2.684
2+850.00	25.00	252.062	255.944	-3.882
2+875.00	25.00	252.092	256.782	-4.690
2+900.00	25.00	252.122	259.281	-7.159
2+925.00	25.00	252.152	259.449	-7.297
2+950.00	25.00	252.182	259.393	-7.211
2+975.00	25.00	252.212	259.571	-7.359
3+000.00	25.00	252.242	259.517	-7.275
3+025.00	25.00	252.272	260.078	-7.806
3+053.15	28.15	252.305	261.453	-9.148
3+073.15	20.00	252.329	260.614	-8.285
3+100.00	26.85	252.362	260.311	-7.949
3+123.15	23.15	252.389	259.605	-7.216
3+143.15	20.00	252.413	260.011	-7.598
3+156.46	13.31	252.429	259.944	-7.515
3+175.00	18.54	252.452	259.840	-7.388
3+200.00	25.00	252.482	259.717	-7.235
3+206.48		252.489	259.693	-7.204
3+206.48		252.489	259.693	-7.204
3+225.00	18.52	252.512	259.633	-7.121
3+250.00	25.00	252.542	259.671	-7.129
3+275.00	25.00	252.572	259.616	-7.044
3+300.00	25.00	252.602	259.632	-7.030
3+325.00	25.00	252.632	259.665	-7.033
3+350.00	25.00	252.662	259.657	-6.995
3+375.00	25.00	252.692	259.618	-6.926
3+383.35		252.702	259.561	-6.859
3+400.00	16.65	252.722	259.583	-6.861
3+425.00	25.00	252.752	259.634	-6.882
3+450.00	25.00	252.782	259.848	-7.066
3+475.00	25.00	252.812	260.129	-7.317
3+500.00	25.00	252.842	260.106	-7.264
3+513.93	13.93	252.858	260.048	-7.190
3+525.00	11.07	252.872	260.035	-7.163
3+550.00	25.00	252.902	260.051	-7.149
3+575.00	25.00	252.932	260.209	-7.277
3+600.00	25.00	252.962	260.227	-7.265
3+625.00	25.00	252.992	260.282	-7.290
3+650.00	25.00	253.022	260.374	-7.352
3+675.00	25.00	253.052	260.456	-7.404
3+700.00	25.00	253.082	260.230	-7.148
3+725.00	25.00	253.112	260.531	-7.419
3+761.00	36.00	253.155	260.553	-7.398
3+785.05	24.05	253.184	260.220	-7.036
3+800.00	14.95	253.202	260.190	-6.988
3+825.00	25.00	253.232	260.190	-6.958
3+850.00	25.00	253.262	259.268	-6.006
3+886.61	36.61	253.305	260.964	-7.659
		253.305	260.964	-7.659
3+909.43	22.82	253.336	261.300	-7.964
3+925.00	15.57	253.361	261.272	-7.911
3+950.00	25.00	253.406	261.208	-7.802
3+975.00	25.00	253.457	260.924	-7.467
3+987.45	12.45	253.487	260.900	
4+000.00	12.55	253.535	260.876	-7.341
4+025.00	25.00	253.642	260.802	-7.160
4+050.00	25.00	253.742	260.823	-7.081
4+075.00	25.00	253.821	259.393	-5.572
4+100.00	25.00	253.880	260.991	-7.111
4+125.00	25.00	253.920	261.214	-7.294
4+150.00	25.00	253.957	260.969	-7.012
4+175.00	25.00	253.995	259.778	-5.783
4+200.00	25.00	254.032	260.173	-6.141
4+225.00	25.00	254.071	261.247	-7.176
4+250.00	25.00	254.161	262.067	-7.906
4+275.00	25.00	254.326	261.523	-7.197

ANDAMENTO PLANIMETRICO: L= 1208.954 — Sv= 100.908 a=0.142756 R= 45000.000 L= 0.082 — 2 A= 501.978 Sv= 167.509 Tau= 3.544528 Dr= 0.777 — 3 Sv= 931.437 a=39.418757 R= 1504.286

ANDAMENTO CIGLI: SX 2.50% — 2.50% 2.50% 5.27%; DX -2.50% — -2.50% -2.50% -5.27%

COMUNI: LOMAZZO | ROVELLASCA | BREGNANO | LAZZATE

PROVINCE: COMO | MILANO

MATRICE DI REVISIONE

REV	DATA	DESCRIZIONE MODIFICA

N.B.: LA TAVOLA SOSTITUISCE QUELLA RELATIVA AL CODICE E DEL PROGETTO ESECUTIVO

CONCESSIONI AUTOSTRADALI LOMBARDE — Autostrada Pedemontana Lombarda

COLLEGAMENTO AUTOSTRADALE
DALMINE - COMO - VARESE - VALICO DEL GAGGIOLO E OPERE AD ESSO CONNESSE

CODICE C.U.P. F11B06000270007

TRATTE B1, B2, C, D, TRVA13+14, GREENWAY

AS BUILT

TRATTA B1
PROGETTO STRADALE
ASSE PRINCIPALE
PLANIMETRIA D'INSIEME E PROFILO LONGITUDINALE GENERALE
PROFILI LONGITUDINALI GENERALI TAV.3

IDENTIFICAZIONE ELABORATO
CODICE PROGETTO: F00107B

FASE PROGETTUALE	LOTTO	ZONA	OPERA	TRATTO D'OPERA	AMBITO	TIPO ELABORATO	PROGRESSIVO	REVISIONE
A	1	A0X	GE001	0	SD	FL	003	E

(WBS: LOTTO, ZONA, OPERA)

Scala: 1:5000/500

DATA	DESCRIZIONE	REV
Gennaio 2016	Emissione	E

IMPRESA
RAGGRUPPAMENTO TEMPORANEO IMPRESE:
Mandataria: STRABAG A.G. — Mandante: GLF Grandi Lavori Fincosit S.p.A. — Mandante: Impresa costruzioni Giuseppe Maltauro S.p.A. — Mandante cooptata: STRABAG S.p.A.

PROGETTISTA - PROGETTO ESECUTIVO DI DETTAGLIO
RAGGRUPPAMENTO TEMPORANEO PROGETTISTI:
Mandataria: 3TI PROGETTI ITALIA — Mandante: GPingegneria srl GESTIONE PROGETTI DI INGEGNERIA — Mandante: cooprogetti — Mandante: Arch. Salvatore Vermiglio

RESPONSABILE DI PROGETTO ED INCARICATO DELL'INTEGRAZIONE FRA LE VARIE PRESTAZIONI:
Ing. Alberto Cecchini

(Timbro: Dott. Ing. ALBERTO CECCHINI — ORDINE INGEGNERI ROMA N° 15158)

CONCEDENTE
CONCESSIONI AUTOSTRADALI LOMBARDE

CONCESSIONARIO
Autostrada Pedemontana Lombarda — Direttore Tecnico: Ing. Enrico Arini — Referente Tecnico: Ing. Sabrina Lattuada

APPROVATO
Autostrada Pedemontana Lombarda — Il Direttore dei Lavori: Ing. Francesco Domanico

ELABORAZIONE PROGETTUALE
PROGETTISTA:
3TI PROGETTI ITALIA S.p.A

3TI ITALIA S.p.A.
DIRETTORE TECNICO
Ing. Stefano Luca Possati
Ordine degli Ingegneri
Provincia di Roma n. 20809

Redatto: Schiavi — Verificato: Lopes — Approvato: Possati