


WBS 1104 - VIABILITA' VIALE LOMBARDIA

PROVINCIA : Como
COMUNE : Lomazzo

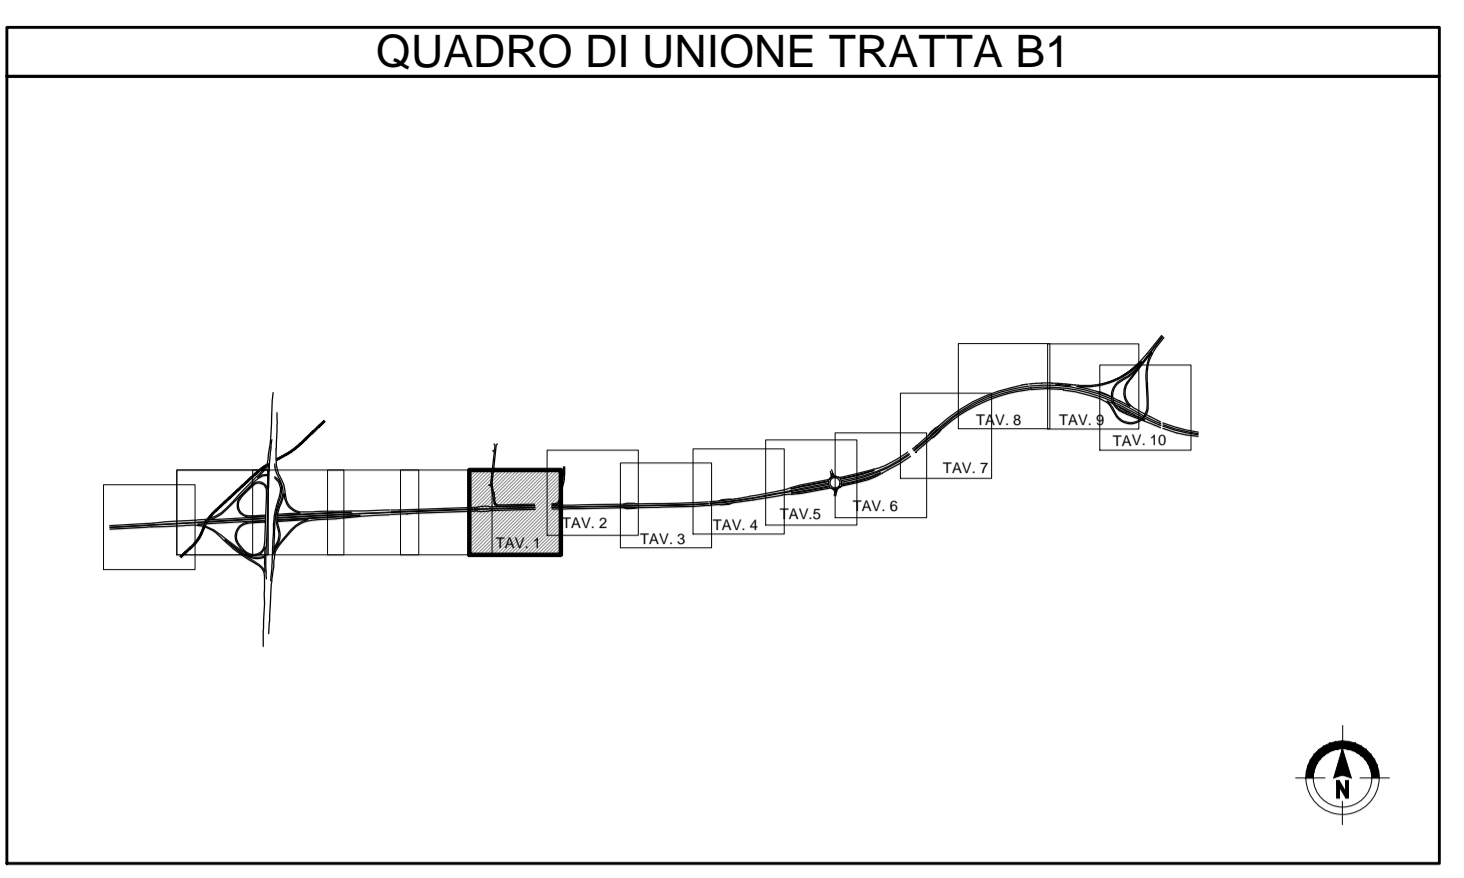

N.B.:
Elaborato valido per il solo asse autostradale.

MATRICE DI REVISIONE

REV	DATA	DESCRIZIONE MODIFICA

N.B.: LA TAVOLA SOSTITUISCE QUELLA RELATIVA AL CODICE E [] DEL PROGETTO ESECUTIVO

CONCESSIONARI AUTOSTRADALI LOMBARDE

COLLEGAMENTO AUTOSTRADALE DALMINE - COMO - VARESE - VALICO DEL GAGGIOLO E OPERE AD ESSO CONNESSE
CODICE C.U.P. F118060027007

TRATTE B1, B2, C, D, TRVA13+14, GREENWAY AS BUILT
TRATTA B1
PROGETTO STRADALE
ASSE PRINCIPALE
PLANIMETRIE DI PROGETTO
PLANIMETRIA DI PROGETTO - TAV.1

IDENTIFICAZIONE ELABORATO
CODICE PROGETTO: F00107B
WBS

IMPRESA
RAGGRUPPAMENTO TEMPORANEO IMPRESE:
Mandatario: STRABAG A.G.
Mandante: GLF Grandi Lavori S.p.A.
Mandante cooptato: STRABAG S.p.A.

CONCEDENTE
CONCESSIONARI AUTOSTRADALI LOMBARDE

CONCESSIONARIO
Autosstrada Padanese
Direttore Tecnico: Ing. Enrico Anzi
Referente Tecnico: Ing. Sabrina Lattuada

PROGETTISTA
3TI PROGETTI ITALIA S.p.A.

PROGETTISTI
3TI PROGETTI ITALIA S.p.A.

APPROVATO
Autosstrada Padanese
Il Direttore dei Lavori: Ing. Francesco Dominico

REDAZIONE
Redatto: Schiavi
Verificato: Lopes
Approvato: Possati

STABAG **MALTAURO** **STRABAG**

ALBERTO CECCHINI
15158