WBS 1D02 - INTERCONNESSIONE EX S.S. 35

WBS 1109 - TANGENZIALE DI LAZZATE

A9

LENTATE

ASSE EST

ASSE OVEST

PROVINCIA : Monza e della Brianza
COMUNE : Lentate sul Seveso

QUADRO DI UNIONE TRATTA B1

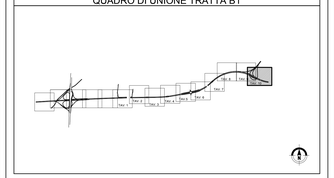

N.B.:
I valori degli allargamenti per la visuale libera sono riportati nei diagrammi di visuale libera e di velocità.

MATRICE DI REVISIONE

REV	DATA	DESCRIZIONE MODIFICA

N.B.: LA TAVOLA SOSTITUISCE QUELLA RELATIVA AL CODICE E DEL PROGETTO ESECUTIVO

CONCESSIONE AUTOSTRADALE LOMBARDA

Autostrade Lombarde

COLLEGAMENTO AUTOSTRADALE
DALMINE - COMO - VARESE - VALICO DEL GAGGIOLO E OPERE AD ESSO CONNESSE

TRATTE B1, B2, C, D, TRVA13+14, GREENWAY

AS BUILT

TRATTA B1
PROGETTO STRADALE
ASSE PRINCIPALE
PLANIMETRIE DI PROGETTO
PLANIMETRIA DI PROGETTO - TAV.10

IDENTIFICAZIONE ELABORATO

CODICE PROGETTO: PR01/B

LINEE PROGETTUALI	LOTTO	ANNO	ENTRATA	DISCIPLINA	ORDINE	SPECIALIZZ.	PROGRESSIVO	REVISIONE
			WBS					
A	1	A2K	GE001	E	SD	PP	R10	B_01

Scala: 1:150

DATA	DESCRIZIONE	REV
Genna 2016	Emissione	A
Aprile 2018	Emissione	B_01

IMPRESA

RAGGRUPPAMENTO TEMPORANEO IMPRESE:

Mandataria	Mandante	Mandante	Mandante consorziata
STRABAG A.G.	CLF Grandi Lavori Fossati S.p.A.	Impresa costruzioni Giuseppe Maltauro S.p.A.	STRABAG S.p.A.

STRABAG — CLF GRANDI LAVORI FOSSATI — MALTAURO — STRABAG

PROGETTISTA - PROGETTO ESECUTIVO DE DETTAGLIO

RAGGRUPPAMENTO TEMPORANEO PROGETTISTI:

Mandataria	Mandante	Mandante	Mandante
3TI PROGETTI Italia	Studio Associato Ing. Cecchini & Ing. Pagliarini	Studio Associato Geol. Lodi	Arch. Salvatore Margiotta

CONCEDENTE

CONCESSIONE AUTOSTRADALE LOMBARDA

CONCESSIONARIO

Autostrade Lombarde — Direzione Tecnica: Ing. Enrico Arno; Responsabile Unico del Procedimento: Ing. Sabina Lattuada

APPROVATO

Autostrade Lombarde — Il Direttore dei lavori: Ing. Francesco Domenico

RESPONSABILE DI PROGETTO ED INCARICATO DELL'INTEGRAZIONE FRA LE VARIE PRESTAZIONI:
Ing. Alberto Cecchini

ELABORAZIONE PROGETTUALE

PROGETTISTA:
3TI PROGETTI ITALIA S.p.A

3TI ITALIA S.p.A.
DIRETTORE TECNICO
Ing. Stefano Luca Pesenti
Iscritto all'Ordine degli Ingegneri
Provincia di Biella n. 208/09

Redatto: Sciaiz — Verificato: Lupo — Approvato: Pesenti