A9

LIVELLETTE	DIFF. DI QUOTA DISTANZA PENDENZA	h = 3.035 L = 2529.207 i = 0.12%

APL TRATTA B1
CARR. OVEST

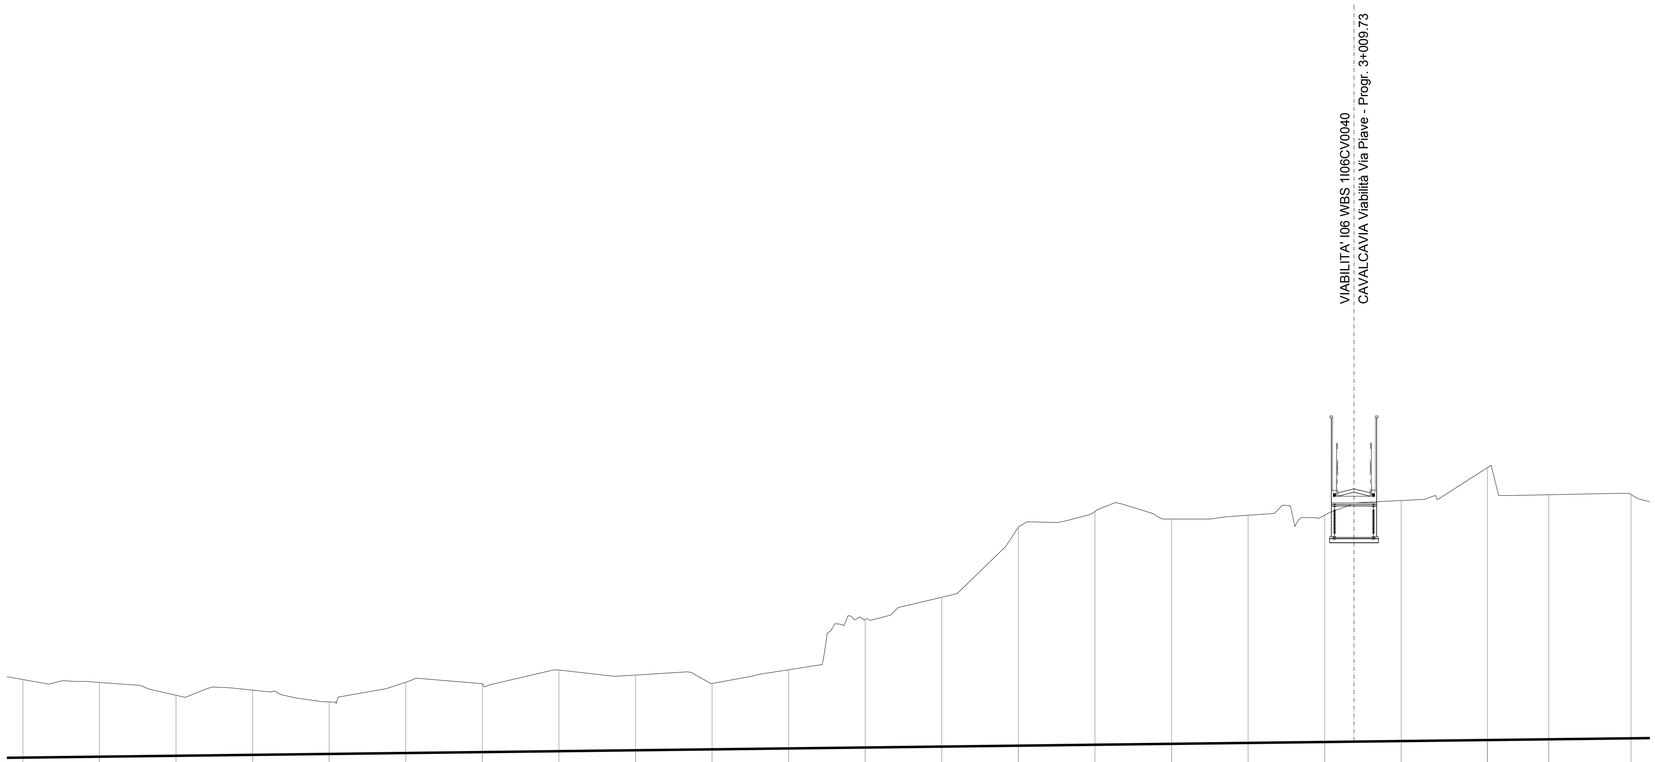

SCALA QUOTE 1:100
SCALA DISTANZE 1:1000

CORSIA DI ACCELERAZIONE IN AFFIANCAMENTO
PER USCITA SV. LAZZATE RAMO L1

QT.RIF. 240.000

NUMERO SEZIONI	155	156	157	158	159	160	161	162	163	164	165	166	167	168	169	170	171	172	173	174	175	176
QUOTE PROGETTO	251.731	251.761	251.791	251.821	251.851	251.881	251.911	251.941	251.971	252.001	252.031	252.061	252.091	252.121	252.151	252.181	252.211	252.241	252.271	252.305	252.329	252.361
QUOTE TERRENO	254.281	254.187	253.768	253.935	253.551	254.192	254.147	254.592	254.427	254.154	254.599	256.240	256.968	259.255	259.766	259.519	259.644	259.644	260.125	261.199	260.315	260.321
DIFFERENZA DI QUOTA	-2.550	-2.426	-1.977	-2.114	-1.700	-2.311	-2.236	-2.651	-2.456	-2.153	-2.568	-4.179	-4.877	-7.134	-7.615	-7.338	-7.433	-7.403	-7.854	-8.894	-7.986	-7.960
ETTOMETRICHE		2+600.000				2+700.000				2+800.000				2+900.000				3+000.000				3+100.00
DISTANZE PARZIALI		25.00	25.00	25.00	25.00	25.00	25.00	25.00	25.00	25.00	25.00	25.00	25.00	25.00	25.00	25.00	25.00	25.00	28.15	20.00	26.85	
DISTANZE PROGRESSIVE	2+575.17	2+600.17	2+625.17	2+650.17	2+675.17	2+700.17	2+725.17	2+750.17	2+775.17	2+800.17	2+825.17	2+850.17	2+875.17	2+900.17	2+925.17	2+950.17	2+975.17	3+000.17	3+025.17	3+053.32	3+073.32	3+100.17
ANDAMENTO PLANIMETRICO	L= 1220.697																					
ANDAMENTO CIGLI SX	2.50%																					
ANDAMENTO CIGLI DX	-2.50%																					
DIAGRAMMA VELOCITA'	140									Vp 140 km/h												140
	130																					130
	120																					120

QUADRO DI UNIONE TRATTA B1

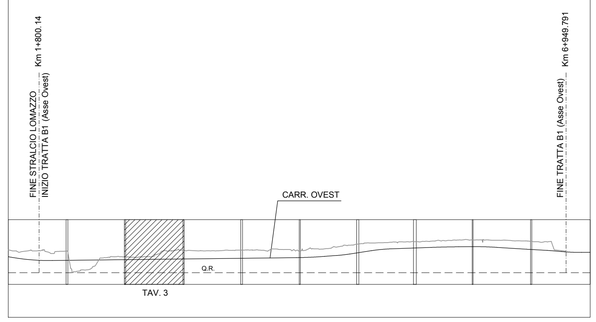

N.B.: La carreggiata Est si riferisce al senso di marcia direzione Lentate, la carreggiata Ovest a quello direzione A9.
Le sezioni indicate si riferiscono alla carreggiata Est.

MATRICE DI REVISIONE

REV	DATA	DESCRIZIONE MODIFICA

N.B.: LA TAVOLA SOSTITUISCE QUELLA RELATIVA AL CODICE E DEL PROGETTO ESECUTIVO

CONCESSIONI AUTOSTRADALI LOMBARDE — Autostrada Pedemontana Lombarda

COLLEGAMENTO AUTOSTRADALE
DALMINE - COMO - VARESE - VALICO DEL GAGGIOLO E OPERE AD ESSO CONNESSE
CODICE C.U.P. F11B06000270007

TRATTE B1, B2, C, D, TRVA13+14, GREENWAY

AS BUILT

TRATTA B1

PROGETTO STRADALE
ASSE PRINCIPALE
PROFILI LONGITUDINALI
PROFILI LONGITUDINALI - TAV.3

IDENTIFICAZIONE ELABORATO

CODICE PROGETTO: F00107B

WBS								
FASE PROGETTUALE	LOTTO	ZONA	OPERA	TRATTO D'OPERA	AMBITO	TIPO ELABORATO	PROGRESSIVO	REVISIONE
A	1	A0X	GE001	0	SD	FL	009	E

Scala: 1:1000/100

DATA	DESCRIZIONE	REV
Gennaio 2016	Emissione	E

CONCEDENTE

CONCESSIONI AUTOSTRADALI LOMBARDE

CONCESSIONARIO

Autostrada Pedemontana Lombarda
Direttore Tecnico: Ing. Enrico Arini
Referente Tecnico: Ing. Sabrina Lattuada

APPROVATO

Autostrada Pedemontana Lombarda
Il Direttore dei Lavori: Ing. Francesco Domanico

IMPRESA

RAGGRUPPAMENTO TEMPORANEO IMPRESE:

Mandataria	Mandante	Mandante	Mandante cooptata
STRABAG A.G.	GLF Grandi Lavori Fincosit S.p.A.	Impresa costruzioni Giuseppe Maltauro S.p.A.	STRABAG S.p.A.

STRABAG — GRANDI LAVORI FINCOSIT — IMPRESA COSTRUZIONI GIUSEPPE MALTAURO — STRABAG

PROGETTISTA - PROGETTO ESECUTIVO DI DETTAGLIO

RAGGRUPPAMENTO TEMPORANEO PROGETTISTI:

Mandataria	Mandante	Mandante	Mandante
3TI PROGETTI ITALIA INGEGNERIA INTEGRATA S.p.A.	GPI Raggruppamento per GESTIONE PROGETTI DI INGEGNERIA	Studio Associato Cecchini	Arch. Salvatore Vermiglio

RESPONSABILE DI PROGETTO ED INCARICATO DELL'INTEGRAZIONE FRA LE VARIE PRESTAZIONI:
Ing. Alberto Cecchini

Dott. Ing. ALBERTO CECCHINI — Ordine degli Ingegneri della Provincia di Roma n. 15158

ELABORAZIONE PROGETTUALE

PROGETTISTA:
3TI PROGETTI ITALIA S.p.A

3TI ITALIA S.p.A.
DIRETTORE TECNICO
Ing. Stefano Luca Possati
Ordine degli Ingegneri
Provincia di Roma n. 20809

Redatto: Schiavi — Verificato: Lopes — Approvato: Possati