LIVELLETTE	DIFF. DI QUOTA DISTANZA PENDENZA		h = 0.782 L = 53.399 i = 1.46%	h = 9.082 L = 181.640 i = 5.00%	h = -1.113 L = 74.541 i = -1.49%	

A9

R	1500.000
T	26.496
Fr	0.234
Pr	0+349.858
Qt	254.531

R	2000.000
T	64.916
Fr	-1.053
Pr	0+531.499
Qt	263.613

CERMENATE

SVINCOLO DI LAZZATE
RAMO L2

0+323.365
254.144

0+376.321
255.864

0+466.664
260.372

0+596.407
262.644

WBS 1A02MU03 - OPERA DI SOSTEGNO IN SX L=251.80 m

PROG. 0+254.39

PROG. 0+580.18

ROTATORIA L0 - Progr.: 200.264 - Quota: 262.500

IN AFFIANCAMENTO TRATTA B1 CARR. EST

AP_B1_EST Progr.: 3206.479 - Quota: 252.489

AP_B1_EST Progr.: 3503.300 - Quota: 252.845

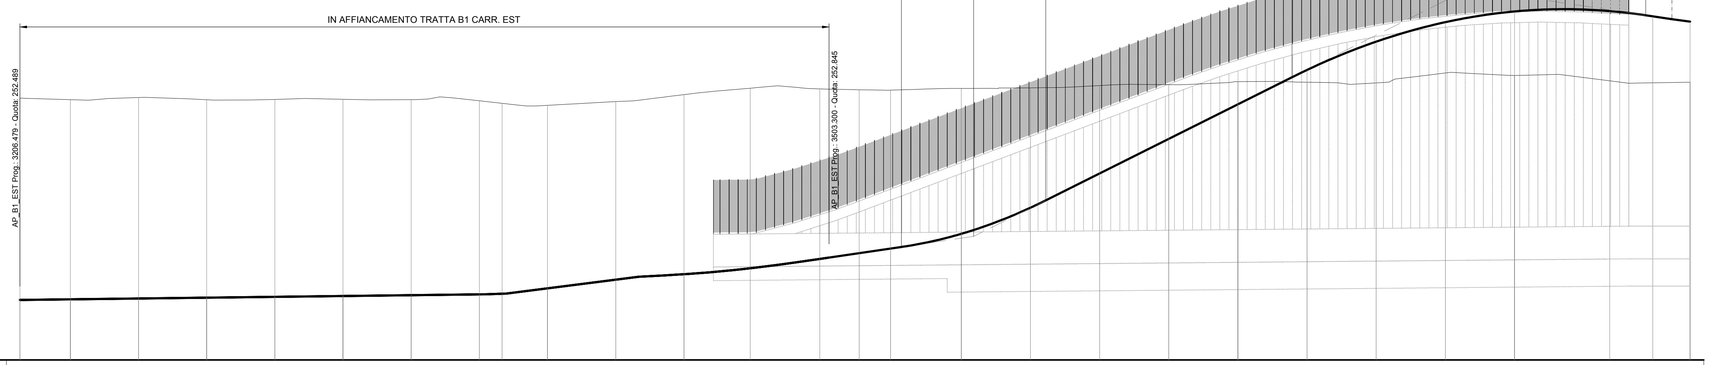

SCALA QUOTE 1:100
SCALA DISTANZE 1:1000

QT.RIF. 250.000

NUMERO SEZIONI	1	2	3	4	5	6	7	8	9	10	11	12	13	14	15	16	17	18	19	20	21	22	23	24	25	26	27	28
QUOTE PROGETTO	252.202	252.224	252.254	252.284	252.314	252.344	252.374	252.404	252.428	252.625	252.943	253.145	253.361	253.705	253.916	254.085	254.626	255.584	256.842	258.110	259.378	260.639	261.676	262.391	262.783	262.797	262.605	262.409
QUOTE TERRENO	269.605	269.546	269.626	269.545	269.555	269.562	269.549	269.506	269.412	269.339	269.478	259.732	259.968	259.942	259.911	259.897	259.959	259.982	260.066	260.097	260.210	260.186	260.163	260.526	260.434	260.239	260.165	260.186
DIFFERENZA DI QUOTA	-7.403	-7.322	-7.372	-7.261	-7.241	-7.218	-7.175	-7.102	-6.984	-6.714	-6.535	-6.587	-6.607	-6.237	-5.995	-5.812	-5.333	-4.398	-3.224	-1.987	-0.832	0.453	1.513	1.865	2.349	2.558	2.440	2.223

ETTOMETRICHE: 0+000.000 — 0+100.000 — 0+200.000 — 0+300.000 — 0+400.000 — 0+500.000 — 0+600.000

DISTANZE PARZIALI		18.52	25.00	25.00	25.00	25.00	25.00	25.00	8.35	16.65	25.04	25.03	24.29	25.53	14.43	11.52	25.98	25.37	25.37	25.37	25.37	25.37	25.36	25.37	25.37	34.94	15.79	13.69
DISTANZE PROGRESSIVE	0+000.00	0+018.52	0+043.52	0+068.52	0+093.52	0+118.52	0+143.52	0+168.52	0+176.88	0+193.53	0+218.57	0+243.60	0+267.89	0+293.42	0+307.84	0+319.36	0+345.34	0+370.70	0+396.07	0+421.43	0+446.80	0+472.17	0+497.53	0+522.90	0+548.26	0+583.20	0+598.99	0+612.68

ANDAMENTO PLANIMETRICO

L= 178.345

1: Sv= 5.247 a=0.044350 R= 7532.450; A= 401.563 Sv= 71.408; Taur= 0.080486 Dr= 0.003; A= 388.135 Sv= 20.000; Taur= 0.084517 Dr= 0.002; A= 70.711 Sv= 20.000; Tau= 2.546602 Dr= 0.067

2: Sv= 15.459 a=3.936505 R= 250.000; A= 70.711 Sv= 20.000; Tau= 2.546602 Dr= 0.067; A= 70.711 Sv= 20.000; Tau= 2.546602 Dr= 0.067

3: Sv= 40.770 a=10.381877 R= 250.000

4: Sv= 271.449 a=11.322242 R= 1526.286

ANDAMENTO CIGLI

SX — SEGUE PENDENZA TRASVERSALE CARR. OVST — 5.02% — 2.50% — Zona di intersezione

DX — -5.02% — -2.50% — Rotatoria

DIAGRAMMA VELOCITA'

Vp 105 km/h — Vp 60 km/h — Vp 0 km/h

QUADRO DI UNIONE SVINCOLO LAZZATE

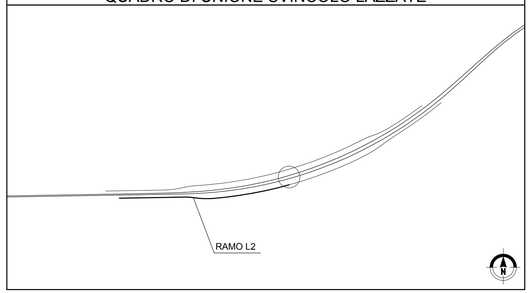

MATRICE DI REVISIONE

REV	DATA	DESCRIZIONE MODIFICA

N.B.: LA TAVOLA SOSTITUISCE QUELLA RELATIVA AL CODICE E DEL PROGETTO ESECUTIVO

CONCESSIONI AUTOSTRADALI LOMBARDE — Autostrada Pedemontana Lombarda

COLLEGAMENTO AUTOSTRADALE
DALMINE - COMO - VARESE - VALICO DEL GAGGIOLO E OPERE AD ESSO CONNESSE

CODICE C.U.P. F11B06000270007

TRATTE B1, B2, C, D, TRVA13+14, GREENWAY

AS BUILT

TRATTA B1
PROGETTO STRADALE
SVINCOLO DI LAZZATE
PROFILI LONGITUDINALI
PROFILI LONGITUDINALI - RAMO L2

IDENTIFICAZIONE ELABORATO

CODICE PROGETTO: F00107B

FASE PROGETTUALE	LOTTO	ZONA	WBS OPERA	TRATTO D'OPERA	AMBITO	TIPO ELABORATO	PROGRESSIVO	REVISIONE
A	1	D01	GE001	0	SD	FL	003	E

Scala: 1:1000/1:100

DATA	DESCRIZIONE	REV
Febbraio 2016	Emissione	E

CONCEDENTE

CONCESSIONI AUTOSTRADALI LOMBARDE

CONCESSIONARIO

Autostrada Pedemontana Lombarda — Direttore Tecnico: Ing. Enrico Arini; Referente Tecnico: Ing. Sabrina Lattuada

APPROVATO

Autostrada Pedemontana Lombarda — Il Direttore dei Lavori: Ing. Francesco Domanico

IMPRESA

RAGGRUPPAMENTO TEMPORANEO IMPRESE:

Mandataria	*Mandante*	*Mandante*	*Mandante cooptata*
STRABAG A.G.	GLF Grandi Lavori Fincosit S.p.A.	Impresa costruzioni Giuseppe Maltauro S.p.A.	STRABAG S.p.A.

PROGETTISTA - PROGETTO ESECUTIVO DI DETTAGLIO

RAGGRUPPAMENTO TEMPORANEO PROGETTISTI:

Mandataria	*Mandante*	*Mandante*	*Mandante*
3TI PROGETTI ITALIA	GP Ingegneria	Consorzio Cooperative Costruzioni	Arch. Salvatore Vermiglio

RESPONSABILE DI PROGETTO ED INCARICATO DELL'INTEGRAZIONE FRA LE VARIE PRESTAZIONI:
Ing. Alberto Cecchini

Ordine degli Ingegneri Provincia di Roma n. 15158 — Dott. Ing. Alberto Cecchini

ELABORAZIONE PROGETTUALE

PROGETTISTA:
3TI PROGETTI ITALIA S.p.A

3TI ITALIA S.p.A.
DIRETTORE TECNICO
Ing. Stefano Luca Possati
Ordine degli Ingegneri
Provincia di Roma n. 20809

Redatto: Schiavi — Verificato: bopes — Approvato: Possati