LIVELLETTE	DIFF. DI QUOTA DISTANZA PENDENZA	h = -0.382 L = 36.458 i = -1.05%	h = 10.919 L = 218.379 i = 5.00%	h = -0.758 L = 49.814 i = -1.52%

CERMENATE

R	1000.000
T	30.231
Fr	0.457
Pr	0+255.079
Qt	252.339

LENTATE

R	1200.000
T	39.112
Fr	-0.637
Pr	0+473.458
Qt	263.258

SVINCOLO DI LAZZATE
RAMO L4

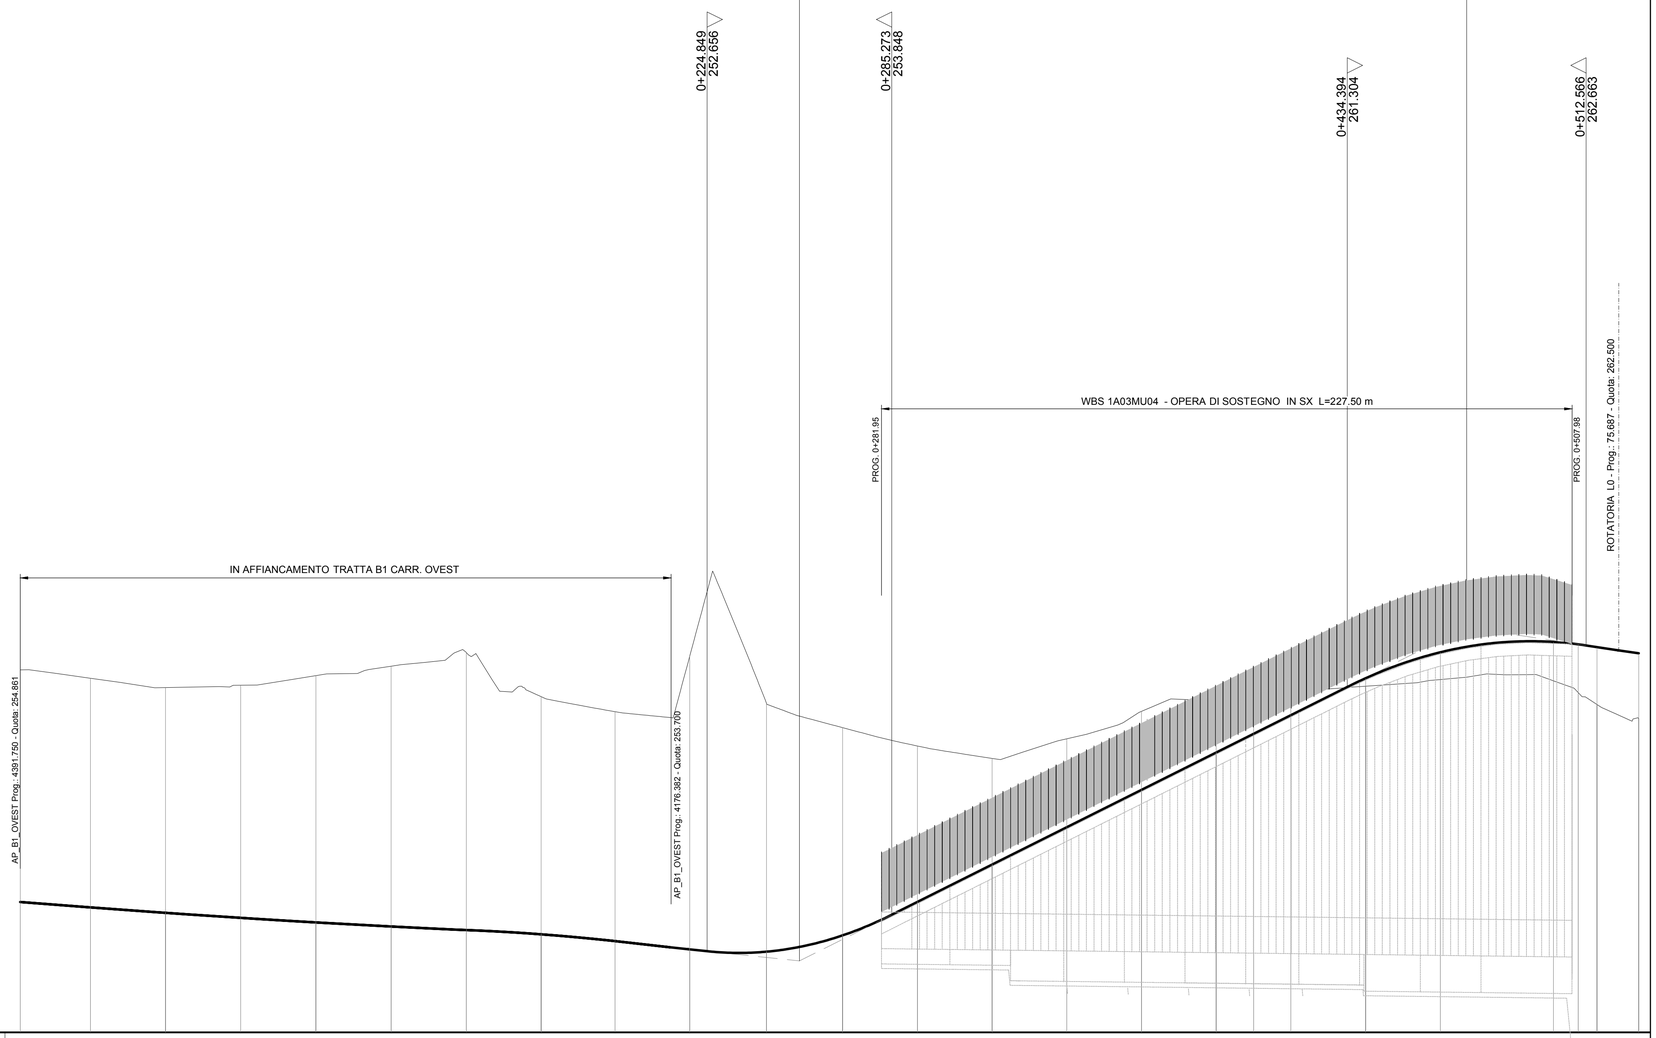

SCALA QUOTE 1:100
SCALA DISTANZE 1:1000

QT.RIF. 250.000

NUMERO SEZIONI	1	2	3	4	5	6	7	8	9	10	11	12	13	14	15	16	17	18	19	20	21	22	23	24	25
QUOTE PROGETTO	254.264	254.091	253.912	253.748	253.599	253.466	253.348	253.209	252.987	252.715	252.641	253.173	254.269	255.492	256.714	257.937	259.159	259.773	260.382	261.589	262.440	262.779	262.699	262.609	262.409
QUOTE TERRENO	261.865	261.591	261.283	261.363	261.675	261.983	262.432	260.988	260.496	262.318	260.772	259.973	259.373	258.967	259.611	260.507	260.945	261.084	261.160	261.328	261.549	261.509	261.119	260.732	260.265
DIFFERENZA DI QUOTA	-7.601	-7.500	-7.371	-7.615	-8.076	-8.517	-9.084	-7.779	-7.509	-9.603	-8.131	-6.800	-5.104	-3.475	-2.897	-2.570	-1.786	-1.311	-0.778	0.261	0.891	1.270	1.580	1.877	2.144

ETTOMETRICHE: 0+100.000 — 0+200.000 — 0+300.000 — 0+400.000 — 0+500.000

DISTANZE PARZIALI		22.95	24.61	24.61	24.61	24.61	24.61	24.50	24.20	24.45	25.12	24.88	24.52	24.46	24.44	24.45	24.45	12.27	12.18	24.45	24.45	37.01	8.14	6.13	13.66
DISTANZE PROGRESSIVE	0+000.00	0+022.95	0+047.57	0+072.18	0+096.79	0+121.40	0+146.01	0+170.51	0+194.71	0+219.16	0+244.29	0+269.17	0+293.69	0+318.15	0+342.59	0+367.04	0+391.49	0+403.76	0+415.94	0+440.39	0+464.85	0+501.86	0+510.00	0+516.13	0+529.79

ANDAMENTO PLANIMETRICO

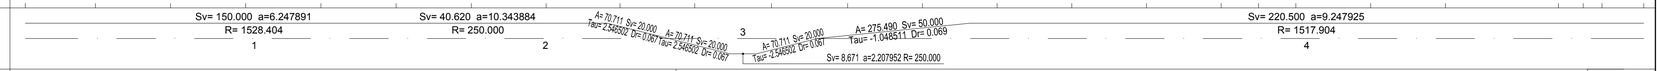

ANDAMENTO CIGLI

SX — —
DX ———

SEGUE PENDENZA TRASVERSALE CARR. OVEST

5.19% 5.19% 2.50% 2.50% — Zona di intersezione

-5.19% -5.19% -2.50% -2.50% — Rotatoria

DIAGRAMMA VELOCITA'

QUADRO DI UNIONE SVINCOLO LAZZATE

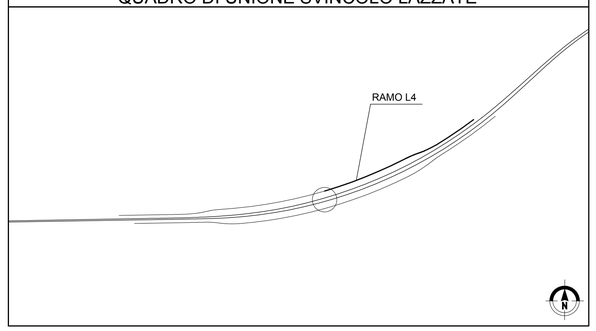

MATRICE DI REVISIONE

REV	DATA	DESCRIZIONE MODIFICA

N.B.: LA TAVOLA SOSTITUISCE QUELLA RELATIVA AL CODICE E DEL PROGETTO ESECUTIVO

CONCESSIONI AUTOSTRADALI LOMBARDE — Autostrade Pedemontana Lombarda

COLLEGAMENTO AUTOSTRADALE
DALMINE - COMO - VARESE - VALICO DEL GAGGIOLO E OPERE AD ESSO CONNESSE
CODICE C.U.P. F11B0600027000 7

TRATTE B1, B2, C, D, TRVA13+14, GREENWAY

AS BUILT

TRATTA B1
PROGETTO STRADALE
SVINCOLO DI LAZZATE
PROFILI LONGITUDINALI
PROFILI LONGITUDINALI - RAMO L4

IDENTIFICAZIONE ELABORATO

CODICE PROGETTO: F00107B

FASE PROGETTUALE	WBS LOTTO	WBS ZONA	WBS OPERA	TRATTO D'OPERA	AMBITO	TIPO ELABORATO	PROGRESSIVO	REVISIONE
A	1	D01	GE001	0	SD	FL	005	E

Scala: 1:1000/1:100

DATA	DESCRIZIONE	REV
Febbraio 2016	Emissione	E

CONCEDENTE
CONCESSIONI AUTOSTRADALI LOMBARDE

CONCESSIONARIO
Autostrade Pedemontana Lombarda — Direttore Tecnico: Ing. Enrico Arini; Referente Tecnico: Ing. Sabrina Lattuada

APPROVATO
Autostrade Pedemontana Lombarda — Il Direttore dei Lavori: Ing. Francesco Domanico

IMPRESA

RAGGRUPPAMENTO TEMPORANEO IMPRESE:

Mandataria	Mandante	Mandante	Mandante cooptata
STRABAG A.G.	GLF Grandi Lavori Fincosit S.p.A.	Impresa costruzioni Giuseppe Maltauro S.p.A.	STRABAG S.p.A.

STRABAG — GRANDI LAVORI FINCOSIT — MALTAURO — STRABAG

PROGETTISTA - PROGETTO ESECUTIVO DI DETTAGLIO

RAGGRUPPAMENTO TEMPORANEO PROGETTISTI:

Mandataria	Mandante	Mandante	Mandante
3TI PROGETTI ITALIA INGEGNERIA INTEGRATA S.p.A.	GP Ingegneria GESTIONE PROGETTI DI INGEGNERIA	consorzio cooperativo costruzioni	Arch. Salvatore Vermiglio

RESPONSABILE DI PROGETTO ED INCARICATO DELL'INTEGRAZIONE FRA LE VARIE PRESTAZIONI:
Ing. Alberto Cecchini

DOTT. ING. ALBERTO CECCHINI — ORDINE INGEGNERI ROMA 15158

ELABORAZIONE PROGETTUALE

PROGETTISTA:
3TI PROGETTI ITALIA S.p.A

3TI ITALIA S.p.A.
DIRETTORE TECNICO
Ing. Stefano Luca Possati
Ordine degli Ingegneri
Provincia di Roma n. 20809

Redatto: Schiavi — Verificato: Lopes — Approvato: Possati