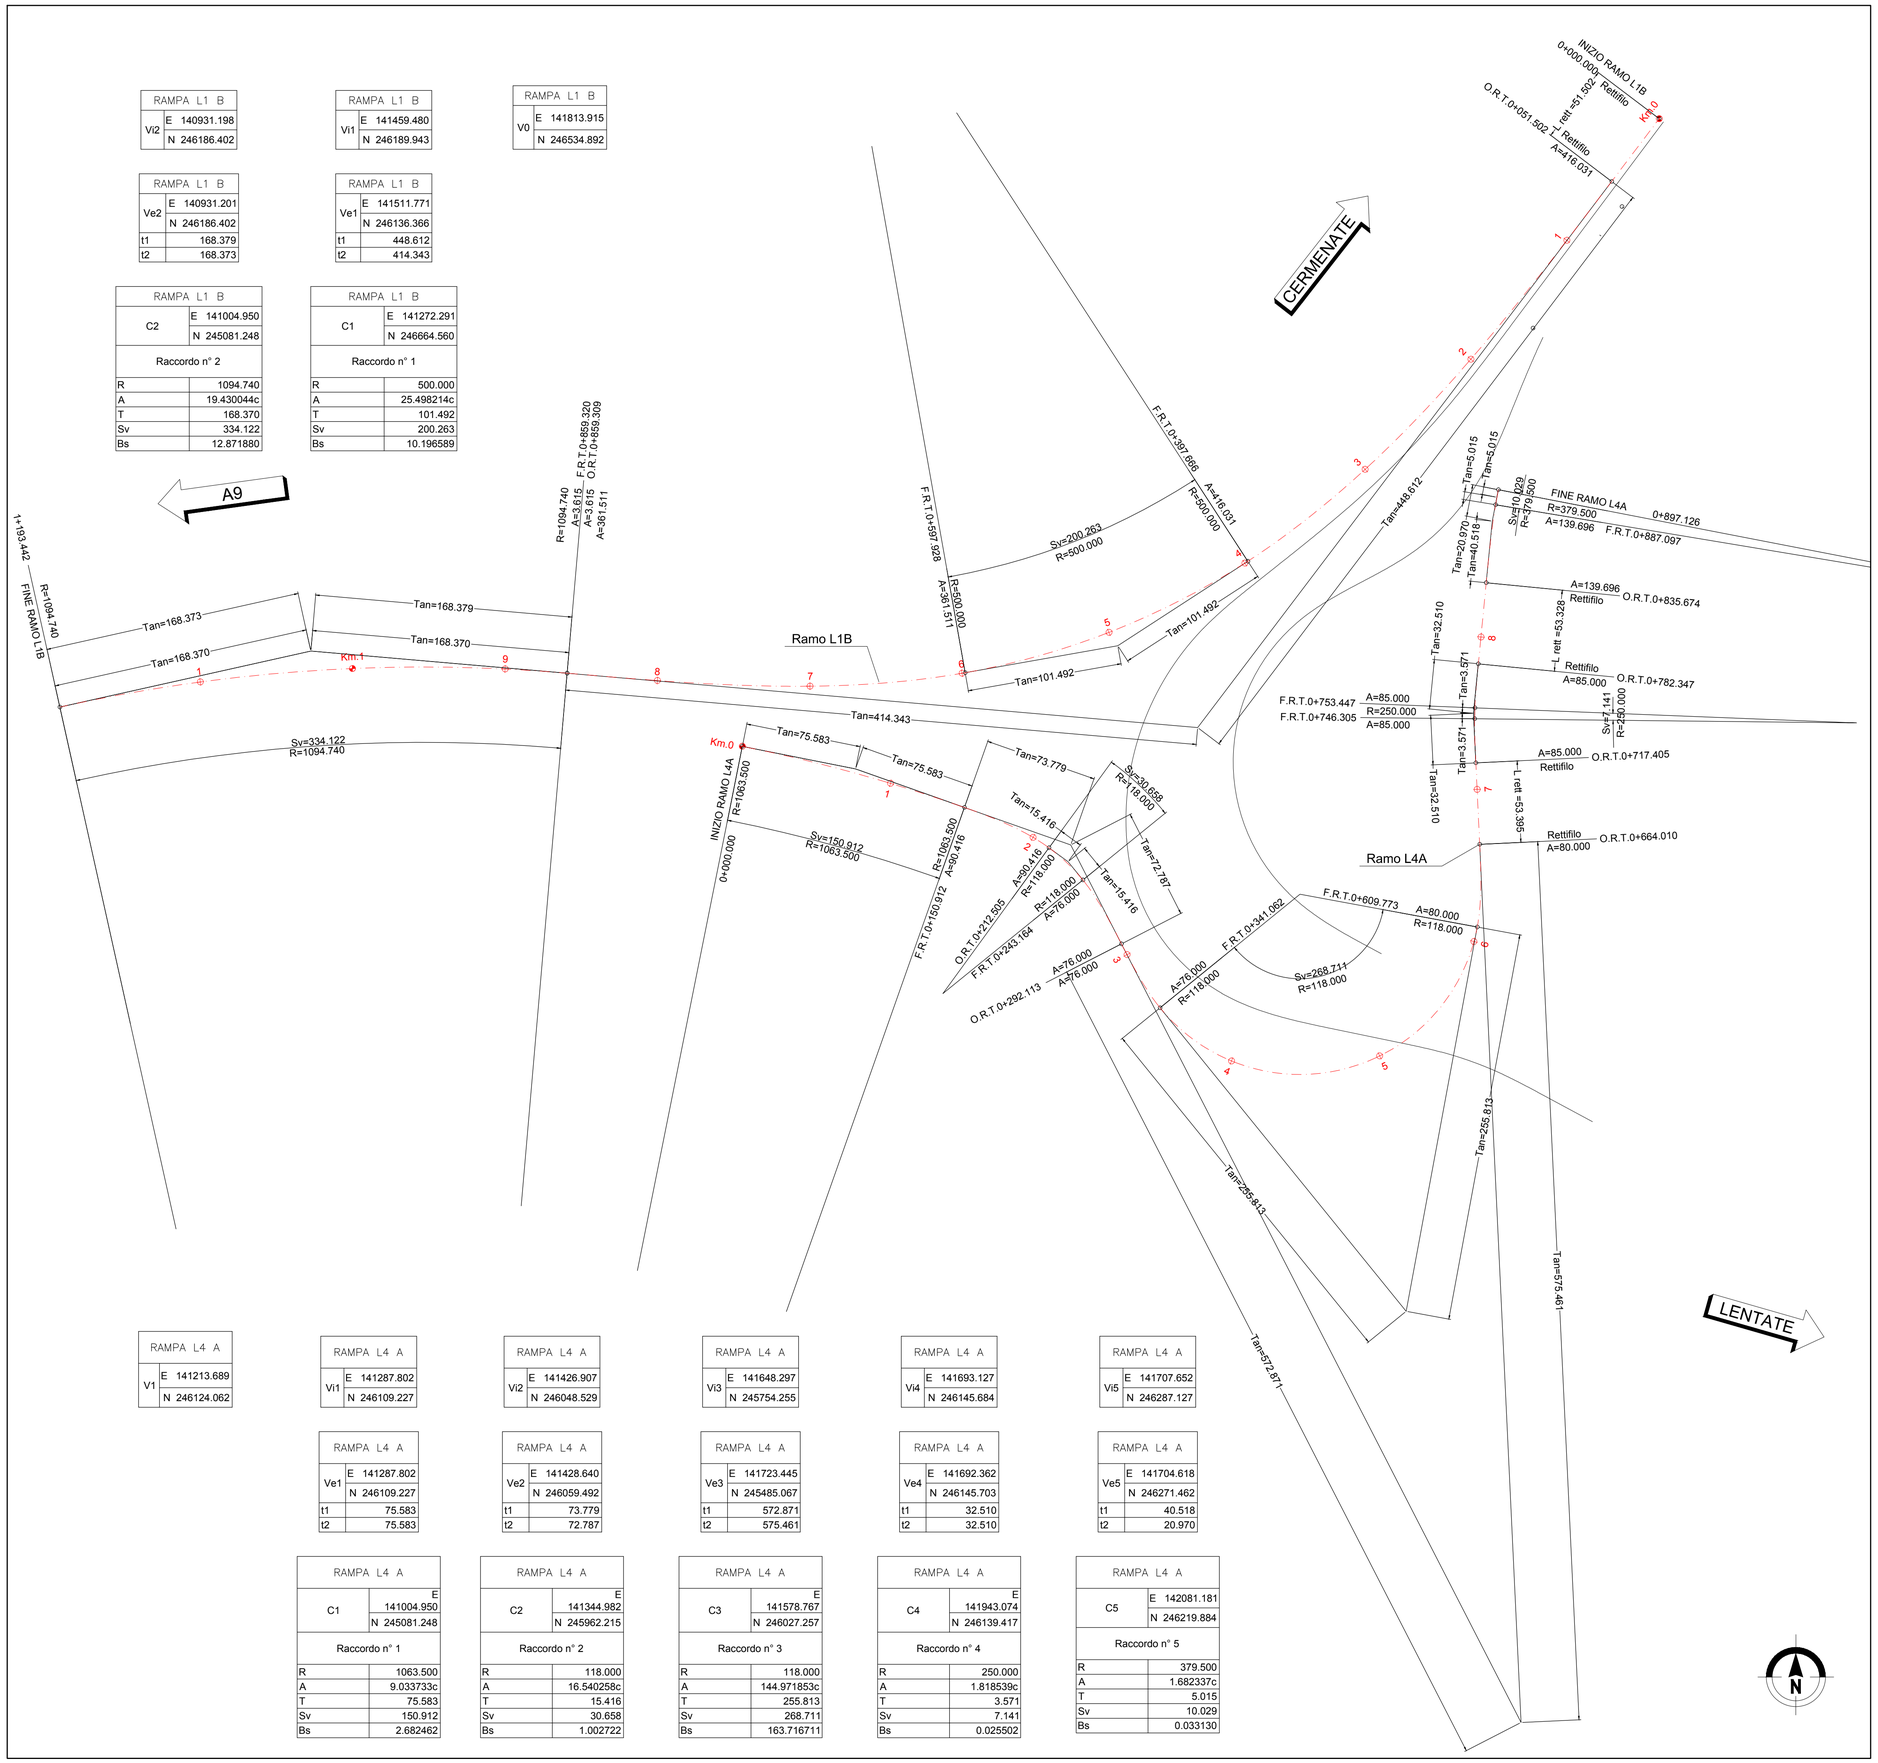

RAMPA L1 B	
Vi2	E 140931.198
	N 246186.402

RAMPA L1 B	
Vi1	E 141459.480
	N 246189.943

RAMPA L1 B	
V0	E 141813.915
	N 246534.892

RAMPA L1 B	
Ve2	E 140931.201
	N 246186.402
t1	168.379
t2	168.373

RAMPA L1 B	
Ve1	E 141511.771
	N 246136.366
t1	448.612
t2	414.343

RAMPA L1 B	
C2	E 141004.950
	N 245081.248
Raccordo n° 2	
R	1094.740
A	19.430044c
T	168.370
Sv	334.122
Bs	12.871880

RAMPA L1 B	
C1	E 141272.291
	N 246664.560
Raccordo n° 1	
R	500.000
A	25.498214c
T	101.492
Sv	200.263
Bs	10.196589

RAMPA L4 A	
V1	E 141213.689
	N 246124.062

RAMPA L4 A	
Vi1	E 141287.802
	N 246109.227

RAMPA L4 A	
Vi2	E 141426.907
	N 246048.529

RAMPA L4 A	
Vi3	E 141648.297
	N 245754.255

RAMPA L4 A	
Vi4	E 141693.127
	N 246145.684

RAMPA L4 A	
Vi5	E 141707.652
	N 246287.127

RAMPA L4 A	
Ve1	E 141287.802
	N 246109.227
t1	75.583
t2	75.583

RAMPA L4 A	
Ve2	E 141428.640
	N 246059.492
t1	73.779
t2	72.787

RAMPA L4 A	
Ve3	E 141723.445
	N 245485.067
t1	572.871
t2	575.461

RAMPA L4 A	
Ve4	E 141692.362
	N 246145.703
t1	32.510
t2	32.510

RAMPA L4 A	
Ve5	E 141704.618
	N 246271.462
t1	40.518
t2	20.970

RAMPA L4 A	
C1	E 141004.950
	N 245081.248
Raccordo n° 1	
R	1063.500
A	9.033733c
T	75.583
Sv	150.912
Bs	2.682462

RAMPA L4 A	
C2	E 141344.982
	N 245962.215
Raccordo n° 2	
R	118.000
A	16.540258c
T	15.416
Sv	30.658
Bs	1.002722

RAMPA L4 A	
C3	E 141578.767
	N 246027.257
Raccordo n° 3	
R	118.000
A	144.971853c
T	255.813
Sv	268.711
Bs	163.716711

RAMPA L4 A	
C4	E 141943.074
	N 246139.417
Raccordo n° 4	
R	250.000
A	1.818539c
T	3.571
Sv	7.141
Bs	0.025502

RAMPA L4 A	
C5	E 142081.181
	N 246219.884
Raccordo n° 5	
R	379.500
A	1.682337c
T	5.015
Sv	10.029
Bs	0.033130

QUADRO DI UNIONE INTERCONNESSIONE EX S.S. 35

TAV. 1

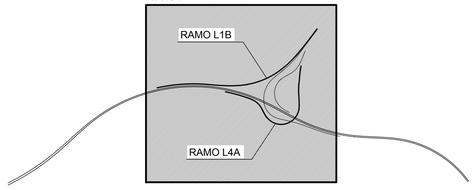

NB: Sistema di riferimento locale da rilievo aerofotogrammetrico in coordinate rettilinee

MATRICE DI REVISIONE

REV	DATA	DESCRIZIONE MODIFICA

N.B.: LA TAVOLA SOSTITUISCE QUELLA RELATIVA AL CODICE E DEL PROGETTO ESECUTIVO

CONCESSIONI AUTOSTRADALI LOMBARDE — Autostrada Pedemontana Lombarda

COLLEGAMENTO AUTOSTRADALE
DALMINE - COMO - VARESE - VALICO DEL GAGGIOLO E OPERE AD ESSO CONNESSE

CODICE C.U.P. F11B06000270007

TRATTE B1, B2, C, D, TRVA13+14, GREENWAY

AS BUILT

TRATTA B1

PROGETTO STRADALE

SVINCOLO "INTERCONNESSIONE EX SS 35"

PLANIMETRIA DI TRACCIAMENTO

PLANIMETRIA DI TRACCIAMENTO - TAV. 1

IDENTIFICAZIONE ELABORATO

CODICE PROGETTO: F00107B

WBS								
FASE PROGETTUALE	LOTTO	ZONA	OPERA	TRATTO D'OPERA	AMBITO	TIPO ELABORATO	PROGRESSIVO	REVISIONE
A	1	D02	GE001	0	SD	PT	001	E

Scala: 1:2000

DATA	DESCRIZIONE	REV
Febbraio 2016	Emissione	E

CONCEDENTE

CONCESSIONI AUTOSTRADALI LOMBARDE

CONCESSIONARIO

Autostrada Pedemontana Lombarda — Direttore Tecnico: Ing. Enrico Arini; Referente Tecnico: Ing. Sabrina Lattuada

APPROVATO

Autostrada Pedemontana Lombarda — Il Direttore dei Lavori: Ing. Francesco Domanico

IMPRESA

RAGGRUPPAMENTO TEMPORANEO IMPRESE:

Mandataria	Mandante	Mandante	Mandante cooptata
STRABAG A.G.	GLF Grandi Lavori Fincosit S.p.A.	Impresa costruzioni Giuseppe Maltauro S.p.A.	STRABAG S.p.A.

STRABAG — GRANDI LAVORI FINCOSIT — MALTAURO — STRABAG

PROGETTISTA - PROGETTO ESECUTIVO DI DETTAGLIO

RAGGRUPPAMENTO TEMPORANEO PROGETTISTI:

Mandataria	Mandante	Mandante	Mandante
3TI PROGETTI ITALIA INGEGNERIA INTEGRATA S.p.A.	GP Ingegneria srl GESTIONE PROGETTI DI INGEGNERIA	Consorzio Cooperlavoro	Arch. Salvatore Vermiglio

RESPONSABILE DI PROGETTO ED INCARICATO DELL'INTEGRAZIONE FRA LE VARIE PRESTAZIONI:

Ing. Alberto Cecchini

DR. ALBERTO CECCHINI — ORDINE INGEGNERI PROV. COMO 1515B

ELABORAZIONE PROGETTUALE

PROGETTISTA:

3TI PROGETTI ITALIA S.p.A

3TI ITALIA S.p.A.
DIRETTORE TECNICO
Ing. Stefano Luca Possati
Ordine degli Ingegneri
Provincia di Roma n. 20809

Redatto: Vespa — Verificato: Lopes — Approvato: Possati