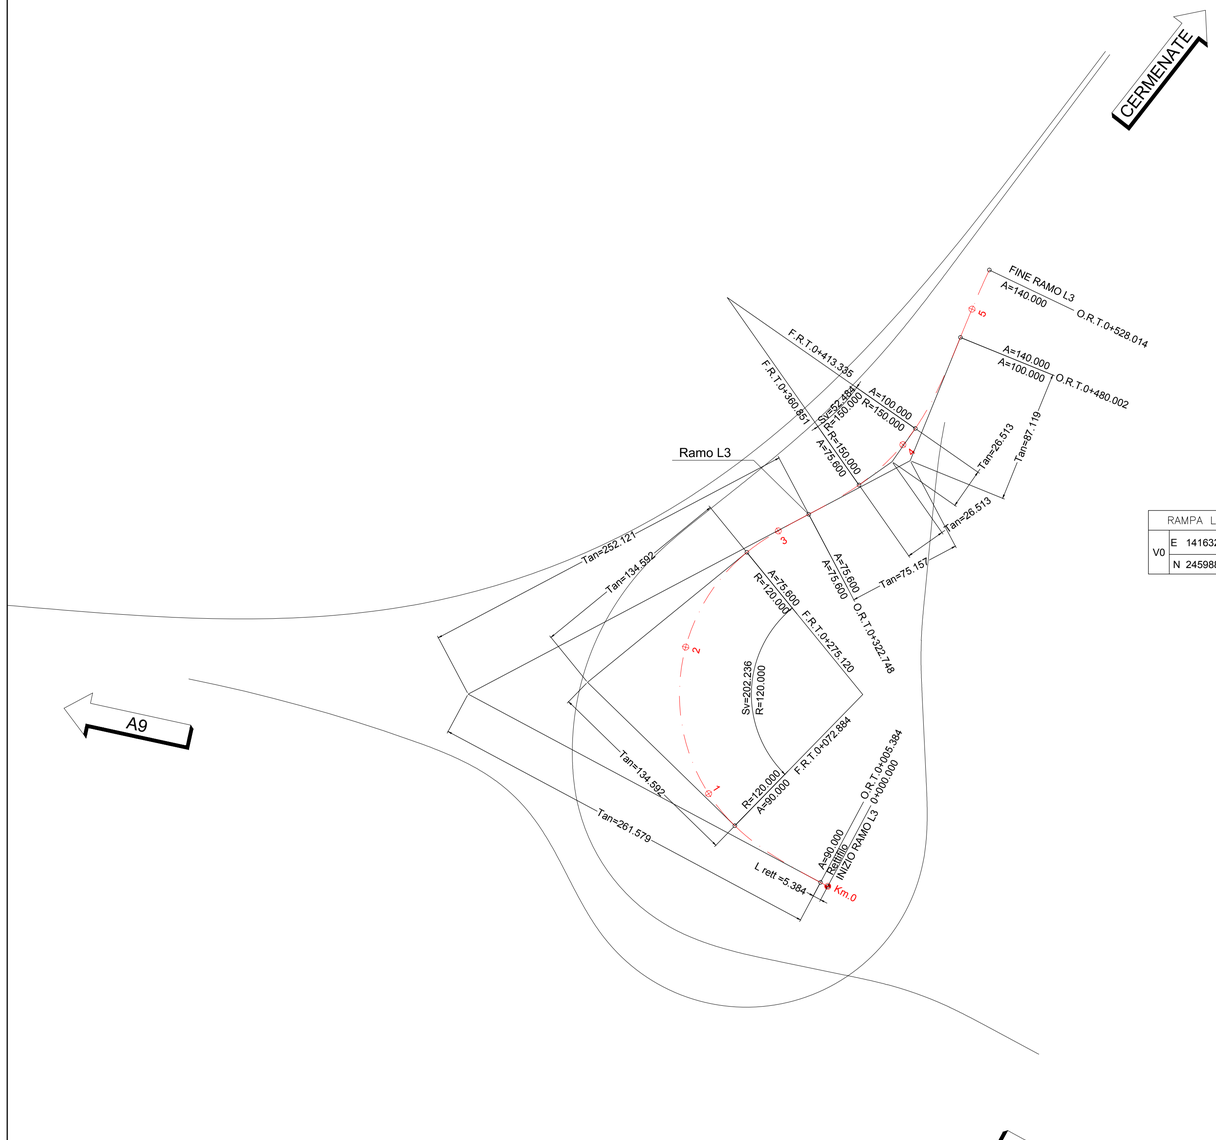


| RAMPA L3 | |
|---|---|
| V0 | E 141632.045 |
| | N 245988.314 |

| RAMPA L3 | |
|---|---|
| Vi1 | E 141474.796 |
| | N 246121.892 |

| RAMPA L3 | |
|---|---|
| Vi2 | E 141674.184 |
| | N 246266.287 |

| RAMPA L3 | |
|---|---|
| V3 | E 141737.822 |
| | N 246391.754 |

| RAMPA L3 | |
|---|---|
| Ve1 | E 141396.623 |
| | N 246114.194 |
| t1 | 261.579 |
| t2 | 252.121 |

| RAMPA L3 | |
|---|---|
| Ve2 | E 141686.069 |
| | N 246266.940 |
| t1 | 75.157 |
| t2 | 87.119 |

| RAMPA L3 | |
|---|---|
| C1 | E 141654.940 |
| | N 246113.939 |
| Raccordo n° 1 | |
| R | 120.000 |
| A | 107.289487c |
| T | 134.592 |
| Sv | 202.236 |
| Bs | 60.318958 |

| RAMPA L3 | |
|---|---|
| C2 | E 141566.245 |
| | N 246373.767 |
| Raccordo n° 2 | |
| R | 150.000 |
| A | 22.275104c |
| T | 26.513 |
| Sv | 52.484 |
| Bs | 2.325160 |

## QUADRO DI UNIONE INTERCONNESSIONE EX S.S. 35




NB: Sistema di riferimento locale da rilievo aerofotogrammetrico in coordinate rettilinee

### MATRICE DI REVISIONE

| REV | DATA | DESCRIZIONE MODIFICA |
|---|---|---|
| | | |
| | | |
| | | |
| | | |
| | | |
| | | |

N.B.: LA TAVOLA SOSTITUISCE QUELLA RELATIVA AL CODICE E DEL PROGETTO ESECUTIVO

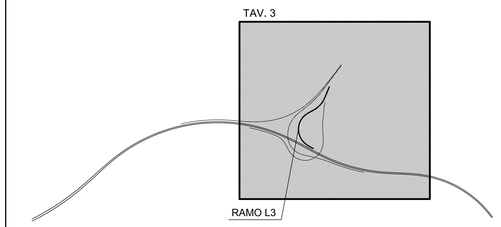CONCESSIONI AUTOSTRADALI LOMBARDE — Autostrada Pedemontana Lombarda

# COLLEGAMENTO AUTOSTRADALE DALMINE - COMO - VARESE - VALICO DEL GAGGIOLO E OPERE AD ESSO CONNESSE

CODICE C.U.P. F11B06000270007

**TRATTE B1, B2, C, D, TRVA13+14, GREENWAY**

## AS BUILT

**TRATTA B1**

PROGETTO STRADALE

SVINCOLO "INTERCONNESSIONE EX SS 35"

PLANIMETRIA DI TRACCIAMENTO

PLANIMETRIA DI TRACCIAMENTO - TAV. 3

**IDENTIFICAZIONE ELABORATO**

CODICE PROGETTO: F00107B

| WBS | | | | | | | | |
|---|---|---|---|---|---|---|---|---|
| FASE PROGETTUALE | LOTTO | ZONA | OPERA | TRATTO D'OPERA | AMBITO | TIPO ELABORATO | PROGRESSIVO | REVISIONE |
| A | 1 | D02 | GE001 | 0 | SD | PT | 003 | E |

Scala: 1:2000

| DATA | DESCRIZIONE | REV |
|---|---|---|
| Febbraio 2016 | Emissione | E |

**CONCEDENTE**

CONCESSIONI AUTOSTRADALI LOMBARDE

**CONCESSIONARIO**

Autostrada Pedemontana Lombarda

Direttore Tecnico: Ing. Enrico Arini

Referente Tecnico: Ing. Sabina Lattuada

**APPROVATO**

Autostrada Pedemontana Lombarda

Il Direttore dei Lavori: Ing. Francesco Domanico

**IMPRESA**

*RAGGRUPPAMENTO TEMPORANEO IMPRESE:*

| *Mandataria* | *Mandante* | *Mandante* | *Mandante cooptata* |
|---|---|---|---|
| STRABAG A.G. | GLF Grandi Lavori Fincosit S.p.A. | Impresa costruzioni Giuseppe Maltauro S.p.A. | STRABAG S.p.A. |

**PROGETTISTA - PROGETTO ESECUTIVO DI DETTAGLIO**

*RAGGRUPPAMENTO TEMPORANEO PROGETTISTI:*

| *Mandataria* | *Mandante* | *Mandante* | *Mandante* |
|---|---|---|---|
| 3TI PROGETTI ITALIA INGEGNERIA INTEGRATA S.p.A. | GPIngegneria GESTIONE PROGETTI DI INGEGNERIA | Consorzio Stabile Consulenti | Arch. Salvatore Vermiglio |

*RESPONSABILE DI PROGETTO ED INCARICATO DELL'INTEGRAZIONE FRA LE VARIE PRESTAZIONI:*

Ing. Alberto Cecchini

**ELABORAZIONE PROGETTUALE**

*PROGETTISTA:*

3TI PROGETTI ITALIA S.p.A

**3TI ITALIA S.p.A.**
DIRETTORE TECNICO
*Ing. Stefano Luca Possati*
Ordine degli Ingegneri
Provincia di Roma n. 20809

Redatto: Vespa Verificato: Lopes Approvato: Possati