LIVELLETTE						
DIFF. DI QUOTA	h = 0.000	h = 3.609	h = 1.387	h = 1.848	h = 1.268
DISTANZA	L = 14.232	L = 144.287	L = 160.169	L = 87.597	L = 49.465
PENDENZA	i = 0.00000	i = 0.02501	i = 0.00866	i = 0.02110	i = 0.02564

da AUT-LENTATE

R	1100.000
T	13.757
Fr	0.086
Pr	0+086.495
Qt	261.569

R	2000.000
T	16.349
Fr	-0.067
Pr	0+230.782
Qt	265.178

CERMENATE

R	3500.000
T	21.776
Fr	0.068
Pr	0+390.951
Qt	266.565

R	10000.000
T	22.690
Fr	0.026
Pr	0+478.548
Qt	268.413

SVINCOLO INTERCONNESSIONE EX S.S. 35 - RAMPA L3

0+072.738 261.569 | 0+100.251 261.913 | 0+214.438 264.769 | 0+247.131 265.319 | 0+369.175 266.376 | 0+412.727 267.024 | 0+455.859 267.934 | 0+501.238 268.995

IN AFFIANCAMENTO APL CARR. OVEST

ASSE OVEST - Asse strada
Prog.: 6166.396 - Quota: 261.221

ASSE OVEST - Asse strada
Prog.: 6092.896 - Quota: 261.693

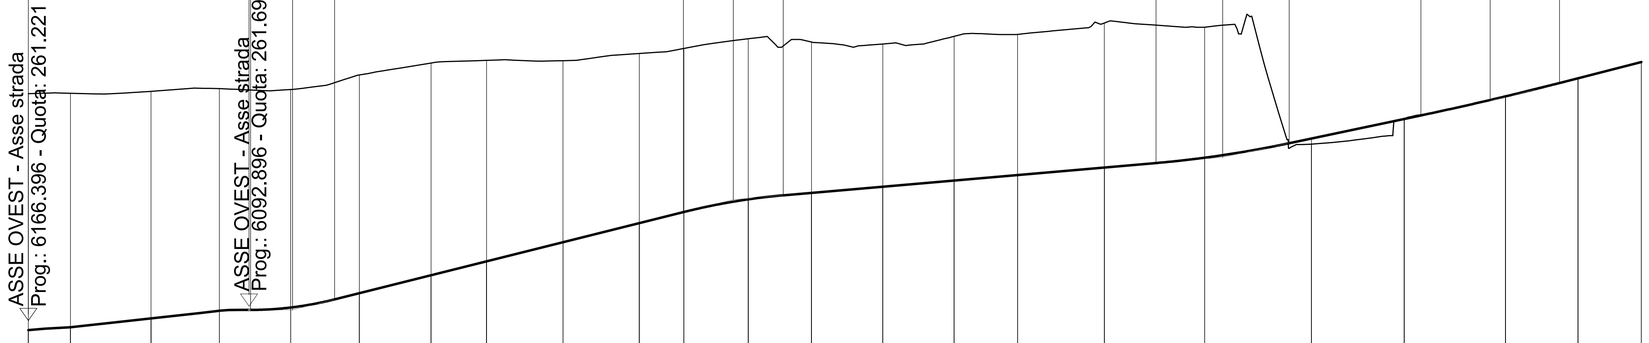

SCALA QUOTE 1:100
SCALA DISTANZE 1:1000

QT.RIF. 250.000

NUMERO SEZIONI	QUOTE PROGETTO	QUOTE TERRENO	DIFFERENZA DI QUOTA
1	260.907	268.646	-7.739
2	261.002	268.659	-7.657
3	261.289	268.721	-7.432
4	261.543	268.813	-7.270
5	261.647	268.781	-7.134
6	262.116	269.258	-7.142
7	262.704	269.649	-6.945
8	263.157	269.736	-6.579
9	263.783	269.725	-5.942
10	264.408	269.961	-5.553
11	264.773	270.125	-5.352
12	265.187	270.443	-5.256
13	265.399	270.334	-4.935
14	265.601	270.271	-4.670
15	265.804	270.522	-4.718
16	265.983	270.586	-4.603
17	266.229	270.958	-4.729
18	266.550	270.819	-4.269
19	267.178	266.995	0.183
20	267.819	267.823	-0.004
21	268.557	268.567	-0.010
22	269.149	269.150	-0.001
23	269.681	269.681	0.000

ETTOMETRICHE: 0+000.000 | 0+100.000 | 0+200.000 | 0+300.000 | 0+400.000 | 0+500.000

DISTANZE PARZIALI	DISTANZE PROGRESSIVE
	0+000.00
13.79	0+013.79
26.35	0+040.14
22.39	0+062.54
23.33	0+085.87
22.50	0+108.37
23.49	0+131.86
18.14	0+150.00
25.00	0+175.00
25.00	0+200.00
14.59	0+214.59
21.07	0+235.66
20.71	0+256.37
23.33	0+279.71
23.36	0+303.07
20.76	0+323.82
28.38	0+352.20
32.87	0+385.07
34.95	0+420.03
30.35	0+450.38
33.18	0+483.56
23.70	0+507.26
20.75	0+528.01

ANDAMENTO PLANIMETRICO: A= 90.000 Sv= 67.500; Tau= -17.904931 Dr= 1.578; 1; Sv= 202.236 a=107.289487; R= 120.000; A= 75.600 Sv= 47.628; Tau= 12.633719 Dr= 0.786; A= 75.600 Sv= 38.102; Tau= 8.085580 Dr= 0.403; 2; Sv= 52.484 a=22.275104; R= 150.000; A= 100.000 Sv= 66.667; Tau= -14.147106 Dr= 1.232; A= 140.000 Sv= 48.012; Tau= -3.743641 Dr= 0.235

ANDAMENTO CIGLI — SX: Zona di intersezione; DX: APL CARR. OVEST

6.93% | -6.93% | 6.93% | -6.93% | dl=-0.58% | dl=0.58% | 6.01% | -6.01% | dl=-0.34% | dl=0.34% | 2.50% | -2.50% | dl=-0.40% | dl=0.40% | 4.34% | -4.34% | dl=0.05% | dl=-0.05% | 4.60% | -4.60%

DIAGRAMMA VELOCITA': 60 — Vp 60 km/h — 60

QUADRO DI UNIONE INTERCONNESSIONE EX S.S. 35

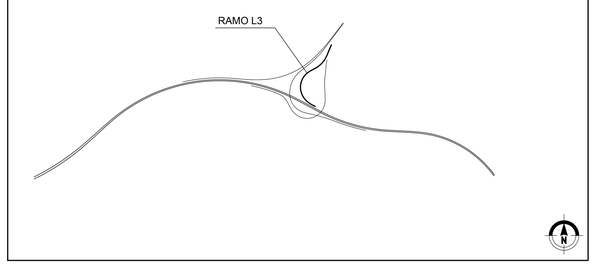

MATRICE DI REVISIONE

REV	DATA	DESCRIZIONE MODIFICA

N.B.: LA TAVOLA SOSTITUISCE QUELLA RELATIVA AL CODICE E DEL PROGETTO ESECUTIVO

CONCESSIONI AUTOSTRADALI LOMBARDE — Autostrade Pedemontane Lombarde

COLLEGAMENTO AUTOSTRADALE
DALMINE - COMO - VARESE - VALICO DEL GAGGIOLO E OPERE AD ESSO CONNESSE
CODICE C.U.P. F11B06000270007

TRATTE B1, B2, C, D, TRVA13+14, GREENWAY

AS BUILT

TRATTA B1
PROGETTO STRADALE
SVINCOLO "INTERCONNESSIONE EX SS 35"
PROFILI LONGITUDINALI
PROFILI LONGITUDINALI - RAMPA L3 - TAV. 1

IDENTIFICAZIONE ELABORATO

CODICE PROGETTO: F00107B

WBS								
FASE PROGETTUALE	LOTTO	ZONA	OPERA	TRATTO D'OPERA	AMBITO	TIPO ELABORATO	PROGRESSIVO	REVISIONE
A	1	D02	GE001	0	SD	FL	009	E

Scala: 1:1000/1:100

DATA	DESCRIZIONE	REV
Febbraio 2016	Emissione	E

CONCEDENTE
CONCESSIONI AUTOSTRADALI LOMBARDE

CONCESSIONARIO
Autostrade Pedemontane Lombarde — Direttore Tecnico: Ing. Enrico Arini; Referente Tecnico: Ing. Sabrina Lattuada

APPROVATO
Autostrade Pedemontane Lombarde — Il Direttore dei Lavori: Ing. Francesco Domanico

IMPRESA
RAGGRUPPAMENTO TEMPORANEO IMPRESE:

Mandataria	Mandante	Mandante	Mandante cooptata
STRABAG A.G.	GLF Grandi Lavori Fincosit S.p.A.	Impresa costruzioni Giuseppe Maltauro S.p.A.	STRABAG S.p.A.

STRABAG — GRANDI LAVORI FINCOSIT — MALTAURO — STRABAG

PROGETTISTA - PROGETTO ESECUTIVO DI DETTAGLIO
RAGGRUPPAMENTO TEMPORANEO PROGETTISTI:

Mandataria	Mandante	Mandante	Mandante
3TI PROGETTI ITALIA INGEGNERIA INTEGRATA S.p.A.	GP ingegneria srl GESTIONE PROGETTI DI INGEGNERIA	consorzio cooperativa costruzioni	Arch. Salvatore Vermiglio

RESPONSABILE DI PROGETTO ED INCARICATO DELL'INTEGRAZIONE FRA LE VARIE PRESTAZIONI:
Ing. Alberto Cecchini

ORDINE DEGLI INGEGNERI PROV. ROMA A. CECCHINI 15158

ELABORAZIONE PROGETTUALE
PROGETTISTA:
3TI PROGETTI ITALIA S.p.A

3TI ITALIA S.p.A.
DIRETTORE TECNICO
Ing. Stefano Luca Possati
Ordine degli Ingegneri
Provincia di Roma n. 20809

Redatto: Vespa — Verificato: Lopes — Approvato: Possati