LIVELLETTE	
DIFF. DI QUOTA	
DISTANZA	
PENDENZA	

da AUT-A9 → CERMENATE

h = -10.664
L = 177.730
i = -0.06000

h = 2.049
L = 106.725
i = 0.01920

h = 1.573
L = 58.074
i = 0.02709

R	2000.000
T	110.000
Fr	3.025
Pr	0+554.596
Qt	273.889

R	1600.000
T	63.362
Fr	1.255
Pr	0+732.326
Qt	263.225

R	5000.000
T	19.722
Fr	0.039
Pr	0+839.051
Qt	265.274

SVINCOLO
INTERCONNESSIONE
EX S.S. 35
- RAMO L4A

0+444.596 268.389
0+664.596 267.289
0+668.965 267.027
0+795.688 264.442
0+819.329 264.386
0+858.773 265.809

SVINCOLO ID02 - WBS 1D02CV0090
CAVALCAVIA Ramo L4A L=91.00 m

ASSE APPOGGI SPALLA Prog. 489.02
ASSE PILA Prog. 528.5
ASSE APPOGGI SPALLA Prog. 560.02

RAMO L2
ASSE EST
ASSE OVEST
Q.p. 261.89
Q.p. 260.94

SCALA QUOTE 1:100
SCALA DISTANZE 1:1000

QT.RIF. 255,000

NUMERO SEZIONI	19	20	20a	21	22	23	24	25	26	26a	27	28	29	30	31	32	33	35	36	37	38	39	40	41
QUOTE PROGETTO	268.159	269.100	269.545 269.545	269.846	270.117	270.738	270.884	270.830	270.714	270.347 270.318 270.289 270.254		269.467	268.609	267.324	265.926	264.922	264.503	264.147	264.362	264.841	265.379	266.038	266.474	266.848
QUOTE TERRENO	268.128	268.220	268.220 268.220	268.220	268.220	268.146	268.199	268.358	268.345	268.543 268.574 268.587 268.637		268.830	268.809	268.759	268.969	265.929	263.477	263.578	264.382	264.810	265.330	266.009	266.467	266.848
DIFFERENZA DI QUOTA	0.031	0.880	1.325 1.325	1.626	1.897	2.592	2.685	2.472	2.369	1.804 1.844 1.744 1.617		0.637	-0.200	-1.435	-3.043	-1.007	1.026	0.569	-0.020	0.031	0.049	0.029	0.007	0.000
ETTOMETRICHE	0+500.000					0+600.000								0+700.000					0+800.000					
DISTANZE PARZIALI	0.45	20.00	11.27	8.73	9.02	30.98	20.00	20.00	11.06	20.09	2.81	25.00	20.09	23.92	25.50	25.64	16.07	34.89	25.12	25.22	25.41	25.37	16.09	13.79
DISTANZE PROGRESSIVE	0+440.00	0+460.00	0+471.27 0+471.27	0+480.00	0+489.02	0+520.00	0+540.00	0+560.00	0+571.06	0+591.15 0+592.38 0+594.57 0+595.00		0+620.00	0+640.09	0+664.02	0+689.51	0+715.15	0+731.21	0+766.11	0+791.23	0+816.45	0+841.87	0+867.24	0+883.33	0+897.13

ANDAMENTO PLANIMETRICO

3
Sv= 268.711 a=144.971853
R= 118.000

A= 80.000 Sv= 54.237
Tau= -14.630734 Dr= 1.037

L= 53.395
A= 85.000 Sv= 28.900 Sv= 7.141 a=1.818539
R= 250.000
Tau= -3.679662 Dr= 0.139
4
A= 85.000 Sv= 28.900
Tau= 3.679662 Dr= 0.139

L= 53.328
A= 139.696 Sv= 51.423
Tau= -4.313149 Dr= 0.290

Sv= 10.029
R= 379.500
5

ANDAMENTO CIGLI

SX: 7.00% dl=-0.70% 2.50% dl=0.25% 2.50% dl=-0.25% 4.33% dl=-0.25% 2.50% dl=0.16% 4.50%

DX: -7.00% dl=0.70% -2.50% dl=-0.25% -2.50% dl=0.25% -4.33% -2.50% dl=-0.16% -4.50%

DIAGRAMMA VELOCITA'

Vp 60 km/h

60

QUADRO DI UNIONE INTERCONNESSIONE EX S.S. 35

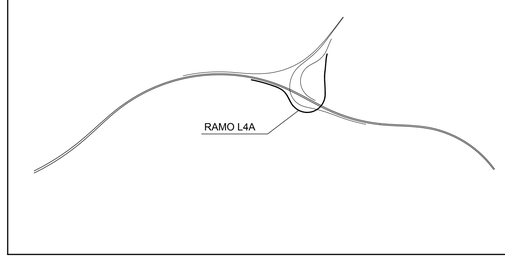

MATRICE DI REVISIONE

REV	DATA	DESCRIZIONE MODIFICA

N.B.: LA TAVOLA SOSTITUISCE QUELLA RELATIVA AL CODICE E DEL PROGETTO ESECUTIVO

CONCESSIONI AUTOSTRADALI LOMBARDE — Autostrade Pedemontana Lombarde

COLLEGAMENTO AUTOSTRADALE
DALMINE - COMO - VARESE - VALICO DEL GAGGIOLO E OPERE AD ESSO CONNESSE
CODICE C.U.P. F11B06000270007

TRATTE B1, B2, C, D, TRVA13+14, GREENWAY

AS BUILT

TRATTA B1
PROGETTO STRADALE
SVINCOLO "INTERCONNESSIONE EX SS 35"
PROFILI LONGITUDINALI
PROFILI LONGITUDINALI - RAMPA L4A - TAV. 2

IDENTIFICAZIONE ELABORATO

CODICE PROGETTO: F0107B

WBS								
FASE PROGETTUALE	LOTTO	ZONA	OPERA	TRATTO D'OPERA	AMBITO	TIPO ELABORATO	PROGRESSIVO	REVISIONE
A	1	D02	GE001	0	SD	FL	012	E

Scala: 1:1000/1:100

DATA	DESCRIZIONE	REV
Febbraio 2016	Emissione	E

CONCEDENTE
CONCESSIONI AUTOSTRADALI LOMBARDE

CONCESSIONARIO
Autostrade Pedemontane Lombarde — Direttore Tecnico: Ing. Enrico Arini; Referente Tecnico: Ing. Sabrina Lattuada

APPROVATO
Autostrade Pedemontane Lombarde — Il Direttore dei Lavori: Ing. Francesco Domanico

IMPRESA
RAGGRUPPAMENTO TEMPORANEO IMPRESE:

Mandataria	Mandante	Mandante	Mandante cooptata
STRABAG A.G.	GLF Grandi Lavori Fincosit S.p.A.	Impresa costruzioni Giuseppe Maltauro S.p.A.	STRABAG S.p.A.

STRABAG — GRANDI LAVORI FINCOSIT — MALTAURO — STRABAG

PROGETTISTA - PROGETTO ESECUTIVO DI DETTAGLIO
RAGGRUPPAMENTO TEMPORANEO PROGETTISTI:

Mandataria	Mandante	Mandante	Mandante
3TI PROGETTI ITALIA INGEGNERIA INTEGRATA S.p.A.	GP Ingegneria srl GESTIONE PROGETTI DI INGEGNERIA	consorzio stabile	Arch. Salvatore Veneziano

RESPONSABILE DI PROGETTO ED INCARICATO DELL'INTEGRAZIONE FRA LE VARIE PRESTAZIONI:
Ing. Alberto Cecchini

Dott. Ing. ALBERTO CECCHINI — Ordine degli Ingegneri della Provincia di Roma n. 20809 — 15158

ELABORAZIONE PROGETTUALE
PROGETTISTA:
3TI PROGETTI ITALIA S.p.A

3TI ITALIA S.p.A.
DIRETTORE TECNICO
Ing. Stefano Luca Possati
Ordine degli Ingegneri
Provincia di Roma n. 20809

Redatto: Vespa — Verificato: Lopes — Approvato: Possati