PROVINCIA : Como
COMUNE : Cermenate

RICUCITURA STRADA ESISTENTE

Rotatoria Bregnano (SP 31)

LIMITE INTERVENTO

COMO

LIMITE INTERVENTO

Muro 1 H max=1.50 L=69.00 m
da Progr.0+027.000 a Progr 0+096.000 asse A1

EMBRICI

INIZIO MODIFICA PLANIMETRICA
COINCIDENTE CON pk km 0+230.8 di PE

COINCIDENTE CON pk km 0+250 di PE

PVC DN200 L= 365m
NUM. 5 CADITOIE PASSO 15m

PVC DN200 L

BARRIERE ACUSTICHE

VIABILITA' ACCESSO PRIVATO

SP SARONNO

STRATO DI BINDER
STRATO DI BASE
STRATO DI FONDAZIONE TERRA STABILIZZATA

INIZIO TRCO11

PROVINCIA : Como
COMUNE : Bregnano

- STRATO DI BINDER ESEGUITO
- STRATO DI BASE
- STRATO DI FONDAZIONE TERRA STABILIZZATA
- OPERE REALIZZATE
- CUMULI
- PISTA DI CANTIERE

QUADRO DI UNIONE TRATTA TRCO-11

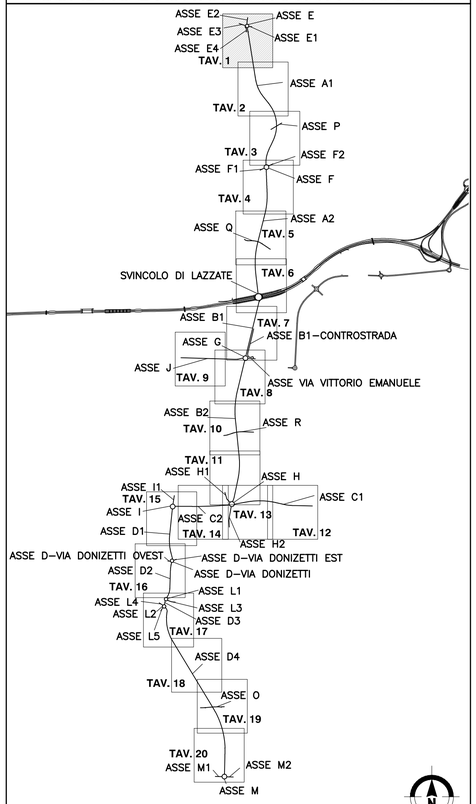

MATRICE DI REVISIONE

REV	DATA	DESCRIZIONE MODIFICA

N.B.: LA TAVOLA SOSTITUISCE QUELLA RELATIVA AL CODICE E DEL PROGETTO ESECUTIVO

CONCESSIONI AUTOSTRADALI LOMBARDE — Autostrada Pedemontana Lombarda

COLLEGAMENTO AUTOSTRADALE
DALMINE - COMO - VARESE - VALICO DEL GAGGIOLO E OPERE AD ESSO CONNESSE
CODICE C.U.P. F11B06000270007

TRATTE B1, B2, C, D, TRVA13+14, GREENWAY

AS BUILT

TRATTA B1
PROGETTO STRADALE
OPERA CONNESSA TRCO11
PLANIMETRIA DI PROGETTO
PLANIMETRIA DI PROGETTO - TAV.1 ASSE A1

IDENTIFICAZIONE ELABORATO
CODICE PROGETTO: F00107B

FASE PROGETTUALE	LOTTO	ZONA	WBS OPERA	TRATTO D'OPERA	AMBITO	TIPO ELABORATO	PROGRESSIVO	REVISIONE
A	1	H02	GE001	0	SD	P1	001	E

Scala: 1:1000

DATA	DESCRIZIONE	REV
Agosto 2017	Emissione Ordine di servizio 18	E

CONCEDENTE
CONCESSIONI AUTOSTRADALI LOMBARDE

CONCESSIONARIO
Autostrada Pedemontana Lombarda
Direttore Tecnico: Ing. Giuseppe Sambo
Referente Tecnico: Ing. Sabrina Lattuada

APPROVATO
Autostrada Pedemontana Lombarda
Il Direttore dei Lavori: Ing. Francesco Domanico

IMPRESA
RAGGRUPPAMENTO TEMPORANEO IMPRESE:

Mandataria	Mandante	Mandante	Mandante cooptata
STRABAG A.G.	GLF Grandi Lavori Fincosit S.p.A.	ICM S.p.A.	STRABAG S.p.A.

PROGETTISTA - PROGETTO ESECUTIVO DI DETTAGLIO
RAGGRUPPAMENTO TEMPORANEO PROGETTISTI:

Mandataria	Mandante	Mandante	Mandante
3TI PROGETTI ITALIA INGEGNERIA INTEGRATA S.p.A.	GP Ingegneria srl GESTIONE PROGETTI DI INGEGNERIA		Arch. Salvatore Vermiglio

RESPONSABILE DI PROGETTO ED INCARICATO DELL'INTEGRAZIONE FRA LE VARIE PRESTAZIONI:
Ing. Alberto Cecchini

ELABORAZIONE PROGETTUALE
PROGETTISTA:
3TI PROGETTI ITALIA S.p.A

3TI ITALIA S.p.A.
DIRETTORE TECNICO
Ing. Stefano Luca Possati
Ordine degli Ingegneri
Provincia di Roma n. 20809

Redatto: DE CEGLIE Verificato: LOPES Approvato: Possati