

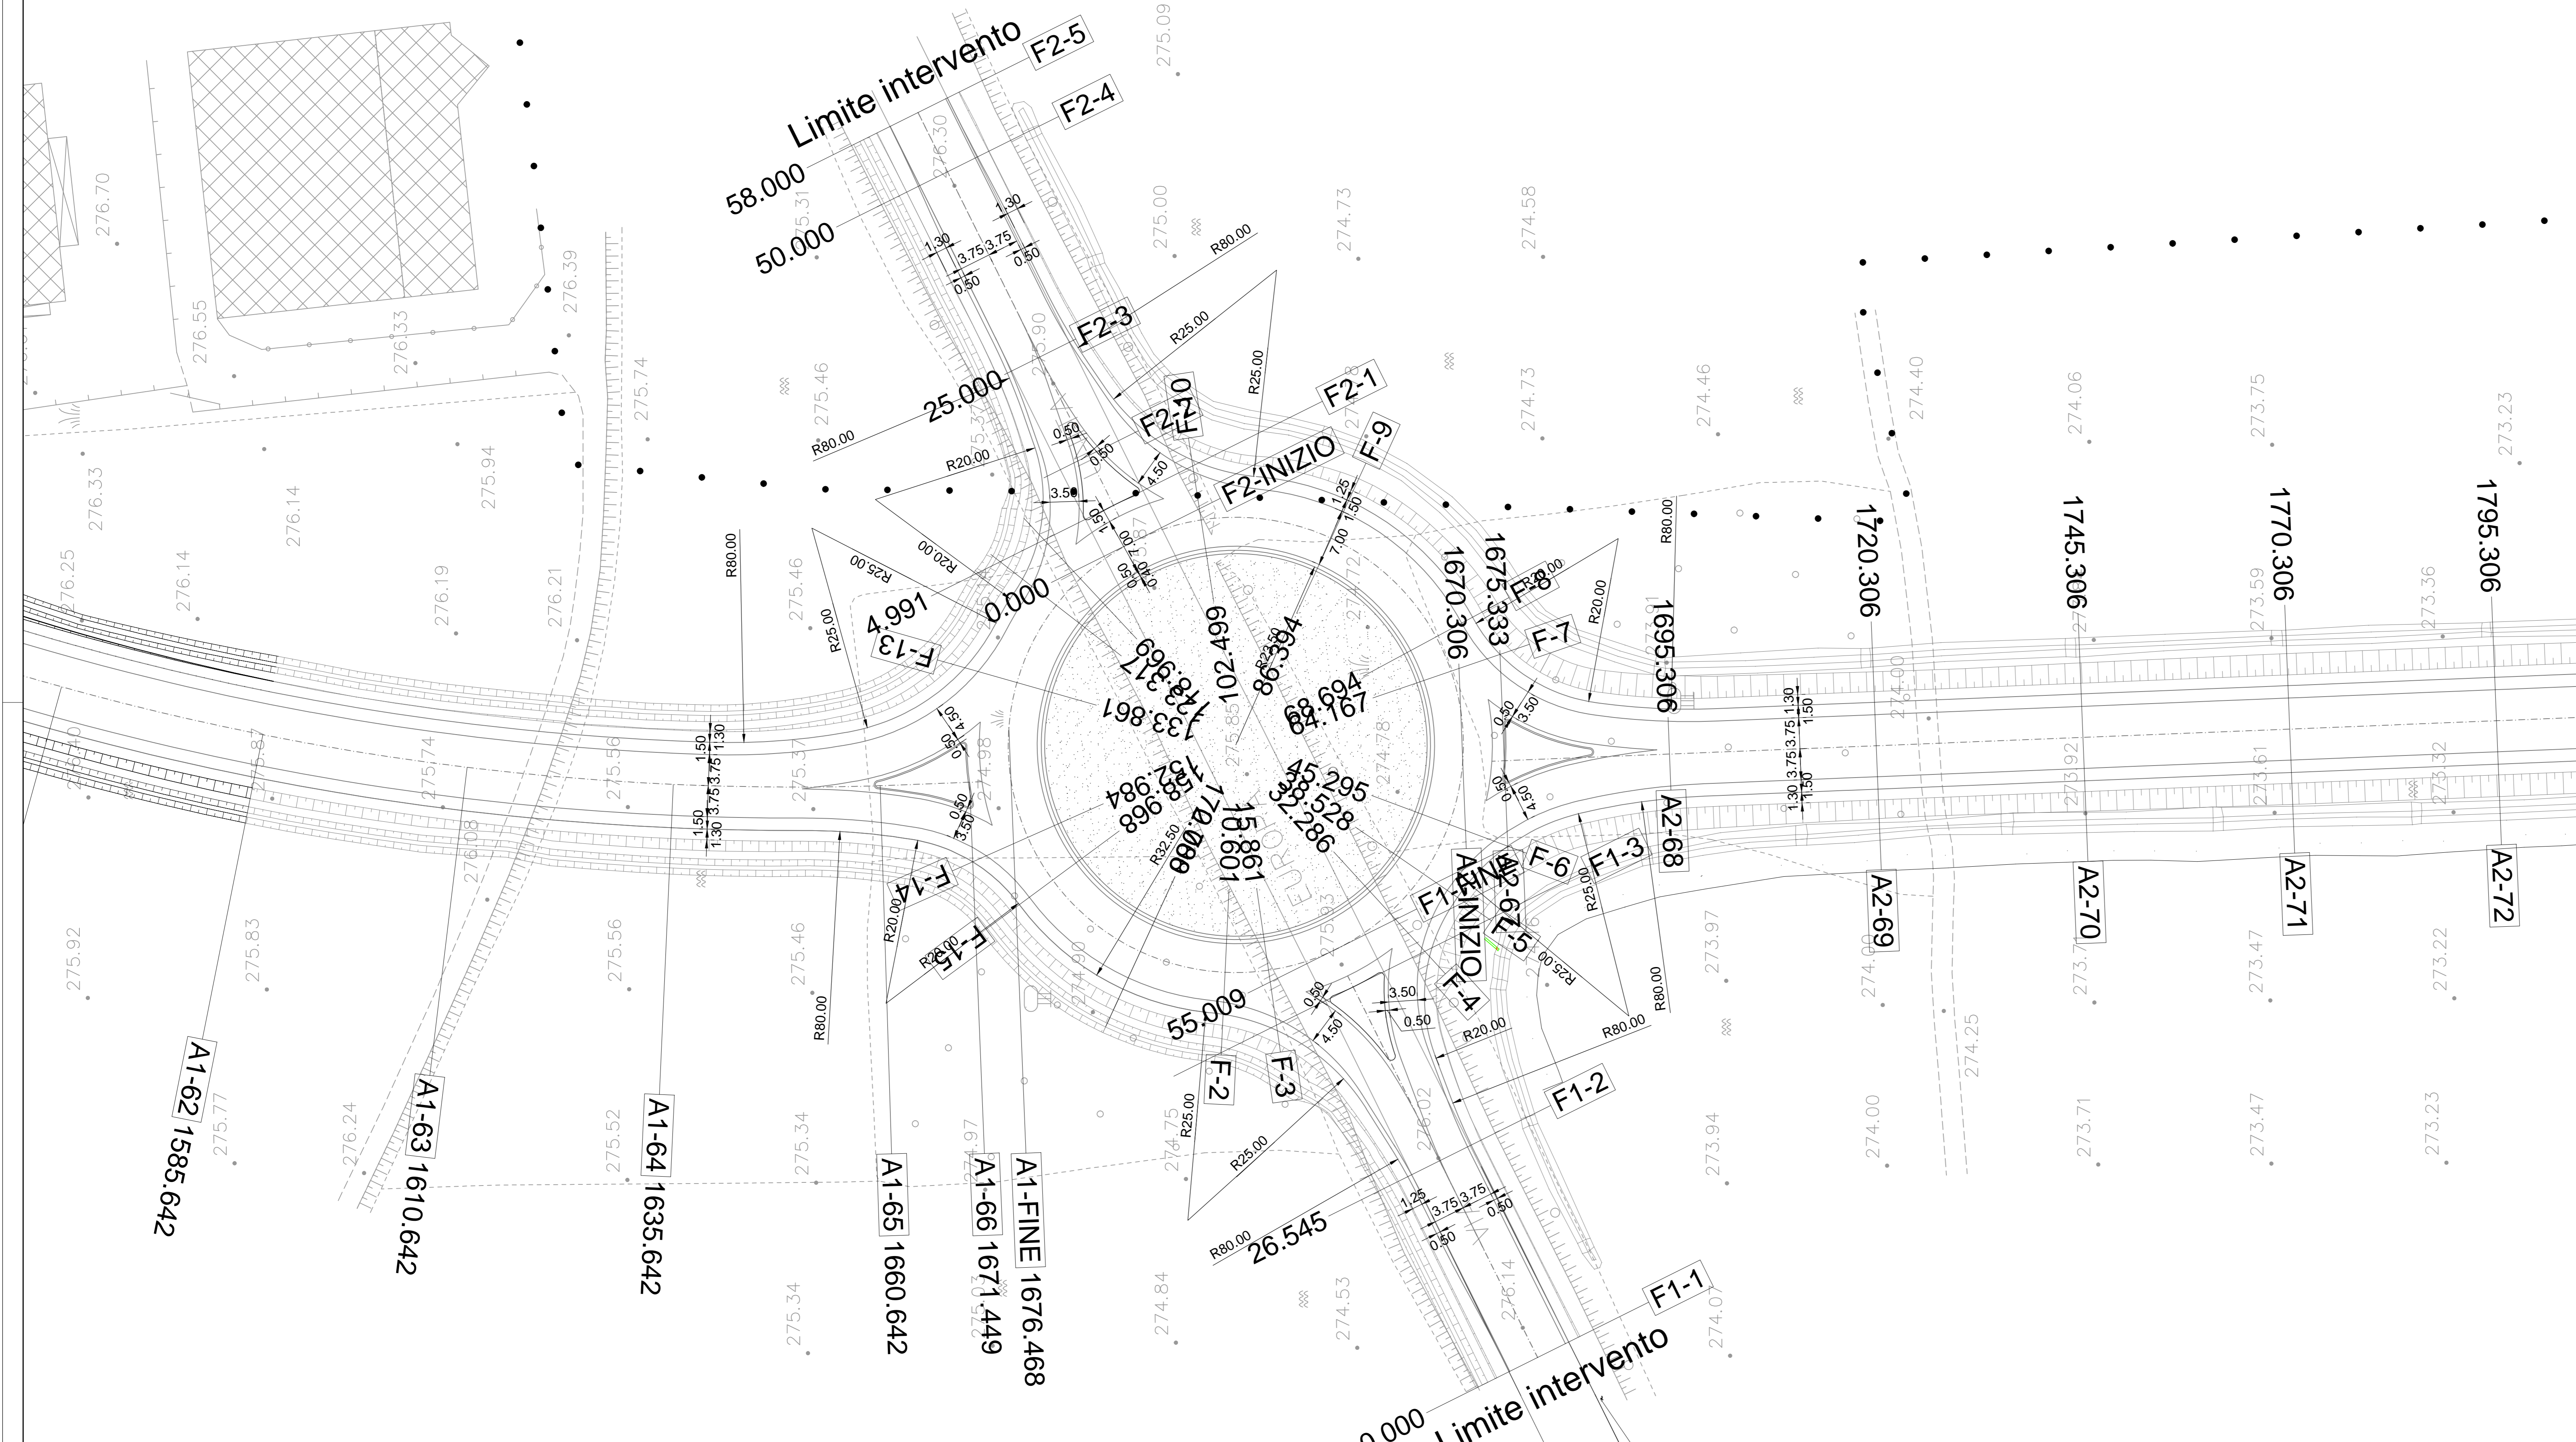


PROVINCIA : Como
COMUNE : Cerenate

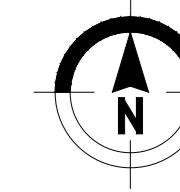

PROVINCIA : Como
COMUNE : Bregnano

QUADRO DI UNIONE TRATTA TRCO-11

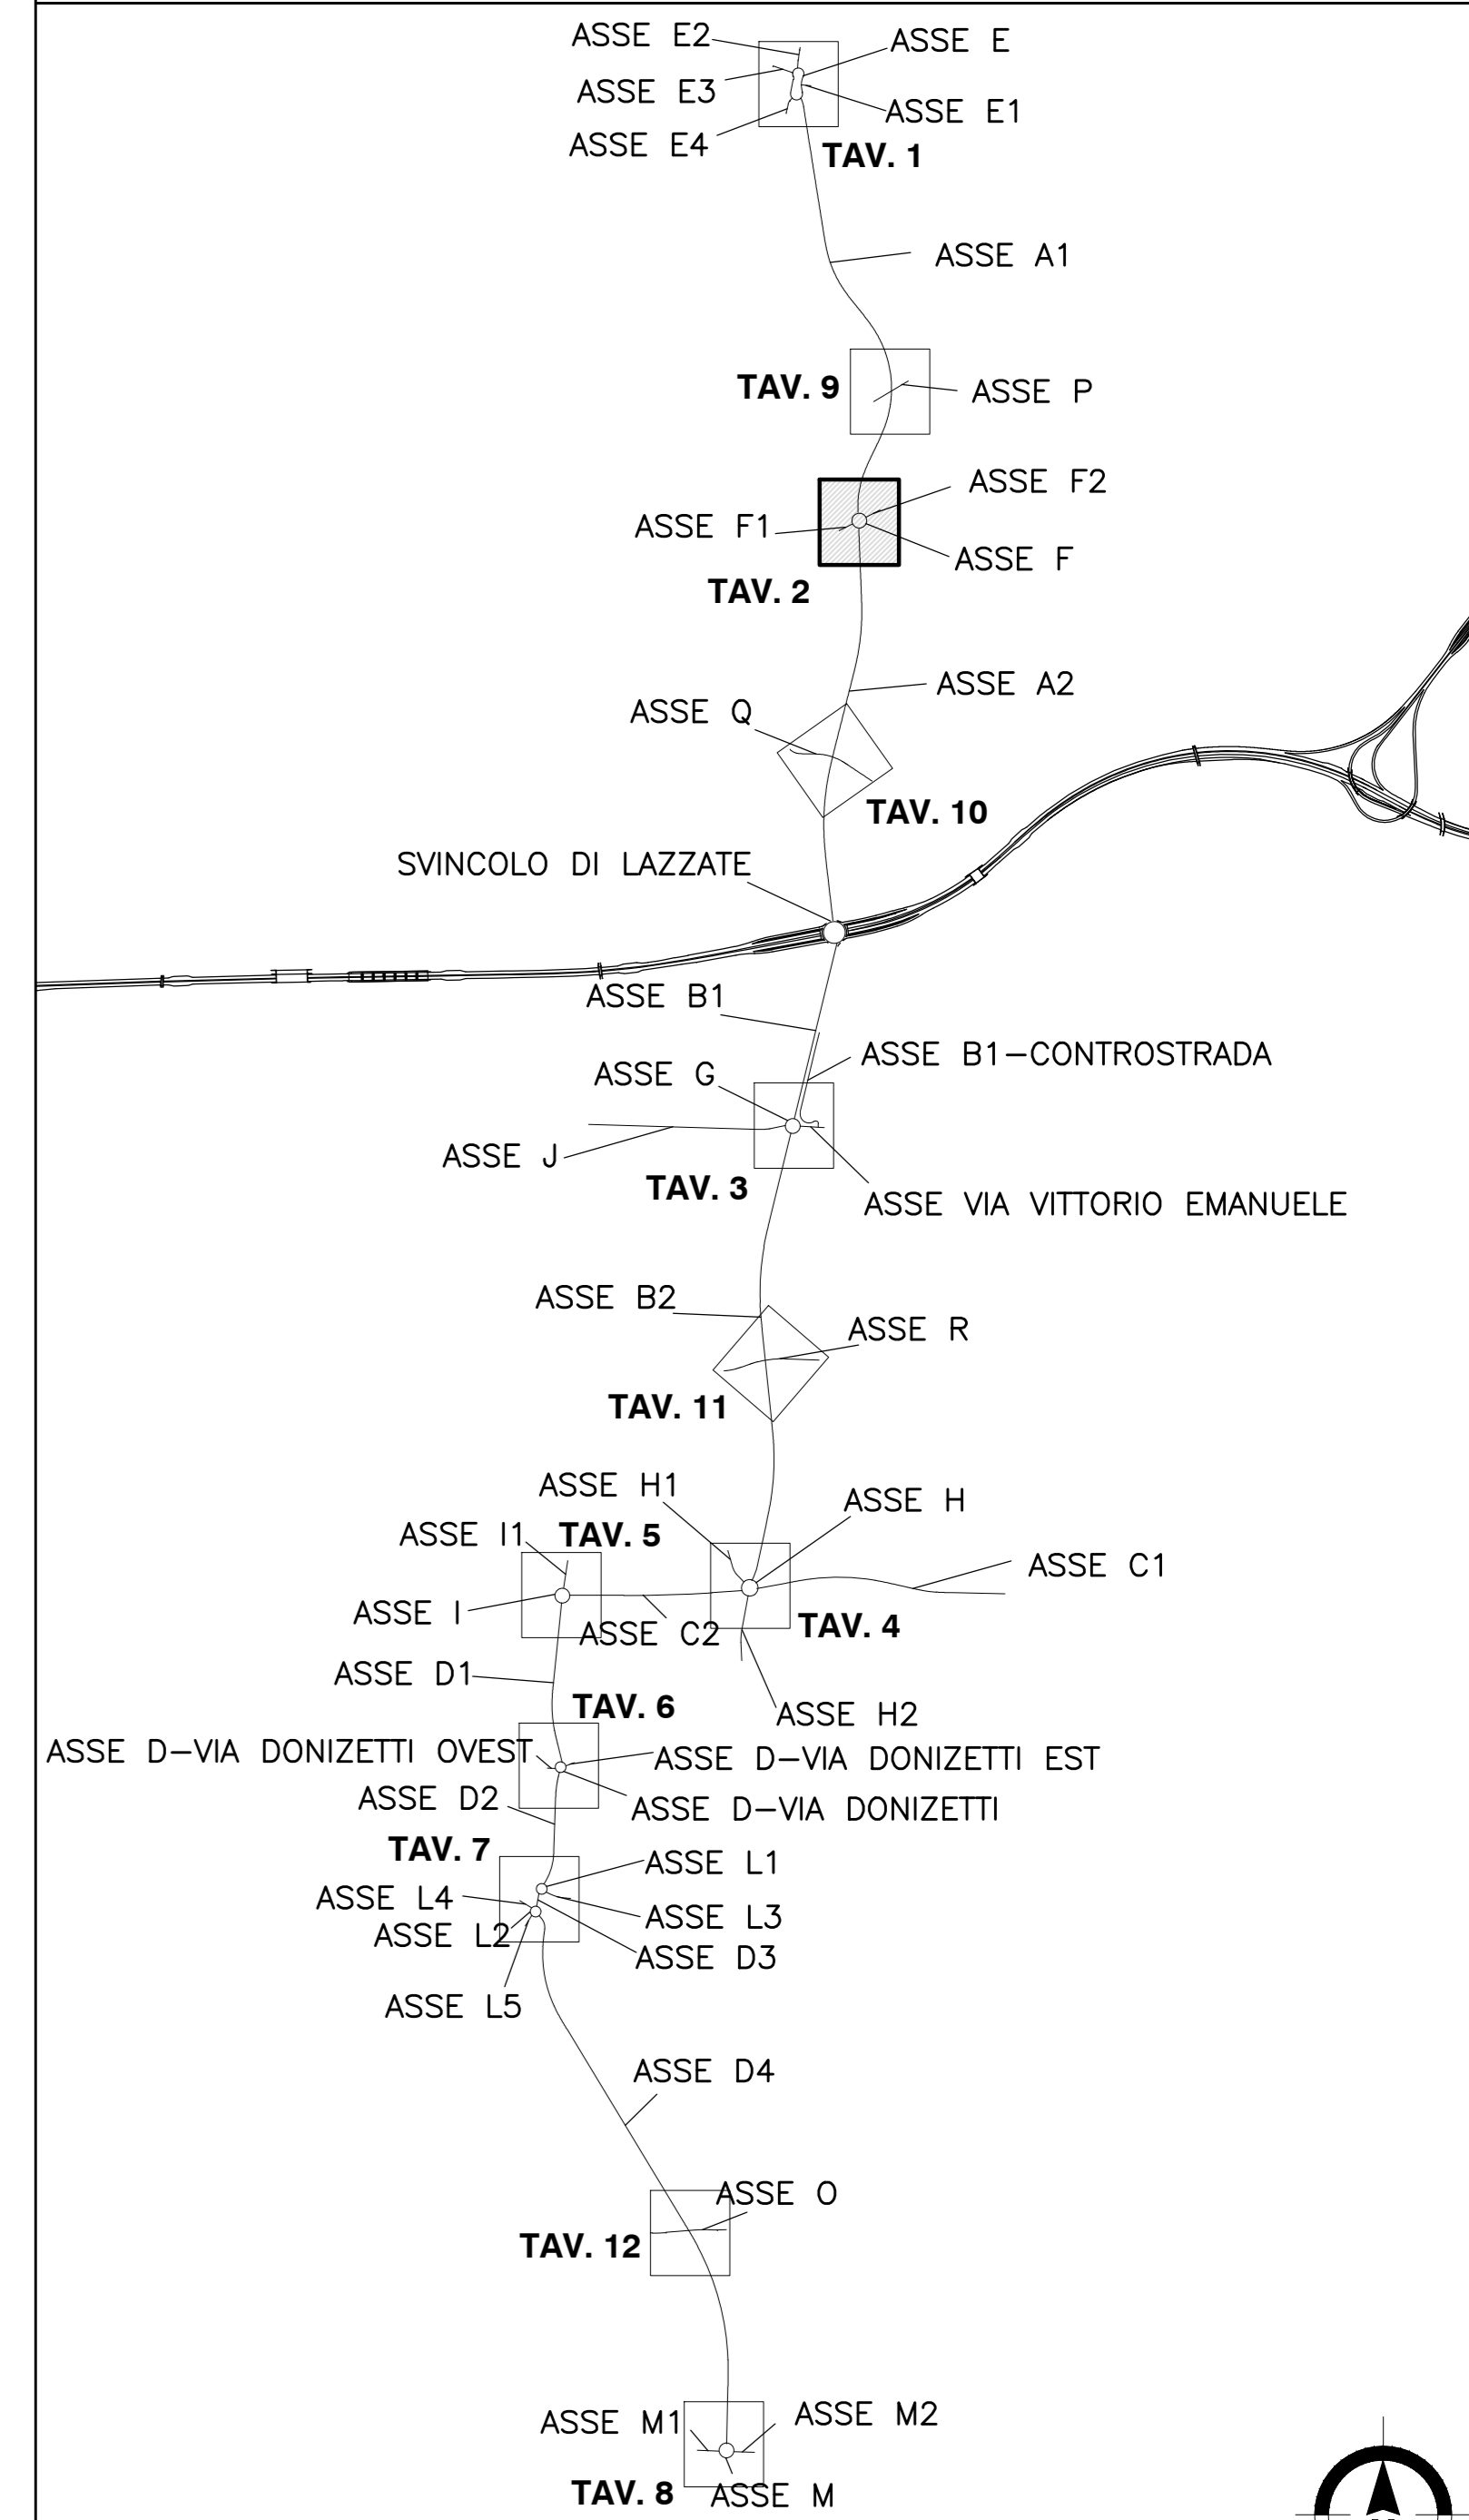

MATRICE DI REVISIONE

REV	DATA	DESCRIZIONE MODIFICA

N.B.: LA TAVOLA SOSTITUISCE QUELLA RELATIVA AL CODICE E [] DEL PROGETTO ESECUTIVO

COLLEGAMENTO AUTOSTRADALE DALMINE - COMO - VARESE - VALICO DEL GAGGIOLIO E OPERE AD ESSO CONNESSE CODICE C.U.P. F11806000270007																								
TRATTE B1, B2, C, D, TRVA13+14, GREENWAY AS BUILT TRATTA B1 PROGETTO STRADALE OPERA CONNESSA TRCO11 PLANIMETRIA DI PROGETTO PLANIMETRIA DI PROGETTO - TAV.2 ROTATORIA ASSE F																								
IDENTIFICAZIONE ELABORATO CODICE PROGETTO: F001078 WBS		IMPRESA RAGGRUPPAMENTO TEMPORANEO IMPRESE: Mandataria: STRABAG A.G. Mandante: GLF Grandi Lavori Fincosit S.p.A. Mandante cooptata: ICM S.p.A. Mandante: STRABAG S.p.A.																						
<table border="1"> <tr> <th>FASE PROGETTUALE</th> <th>LOTTO</th> <th>ZONA</th> <th>OPERA</th> <th>TRATTO D'OPERA</th> <th>AMBITO</th> <th>TIPO ELABORATO</th> <th>PROGRESSIVO</th> <th>REVISIONE</th> </tr> <tr> <td>A</td> <td>1</td> <td>H02</td> <td>GE001</td> <td>0</td> <td>SD</td> <td>PP</td> <td>002</td> <td>01</td> </tr> </table>		FASE PROGETTUALE	LOTTO	ZONA	OPERA	TRATTO D'OPERA	AMBITO	TIPO ELABORATO	PROGRESSIVO	REVISIONE	A	1	H02	GE001	0	SD	PP	002	01	<table border="0"> <tr> <td></td> <td></td> <td></td> </tr> </table>				
FASE PROGETTUALE	LOTTO	ZONA	OPERA	TRATTO D'OPERA	AMBITO	TIPO ELABORATO	PROGRESSIVO	REVISIONE																
A	1	H02	GE001	0	SD	PP	002	01																
PROGETTISTA - PROGETTO ESECUTIVO DI DETTAGLIO RAGGRUPPAMENTO TEMPORANEO PROGETTISTI: Mandataria: 3TI PROGETTI ITALIA S.p.A. Mandante: GP (Gruppo) Ing. Stefano Emilio Frigerio Mandante cooptata: Arch. Salvatore Vermiglio																								
CONCEDENTE 																								
CONCESSIONARIO 																								
APPROVATO 																								
RESPONSABILE DI PROGETTO ED INCARICATO DELL'INTEGRAZIONE FRA LE VARIE PRESTAZIONI: Ing. Alberto Cecchini		ELABORAZIONE PROGETTUALE PROGETTISTA: 3TI PROGETTI ITALIA S.p.A. Redatto: DE Ceglie Verificato: LOPES Approvato: Possati																						
3TI ITALIA S.p.A. DIRETTORE TECNICO Ing. Stefano Luca Possati Ordine degli Ingegneri Provincia di Roma n. 20809																								