Planimetria di tracciamento Controstrada SCALA 1:2000

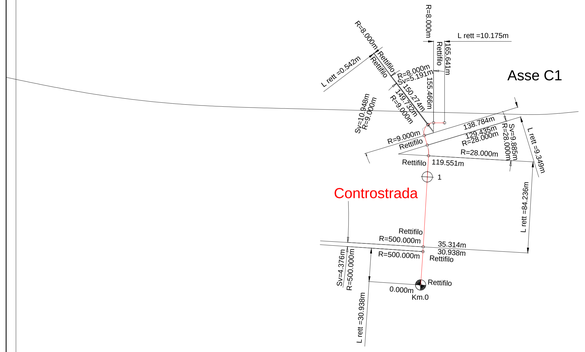

Controstrada Asse C1-Sp152		
V5	E(m)	140041.550
	N(m)	242990.829

Controstrada Asse C1-Sp152		
V4	E(m)	140028.684
	N(m)	242990.829

Controstrada Asse C1-Sp152		
V3	E(m)	140021.116
	N(m)	242985.088

Controstrada Asse C1-Sp152		
V2	E(m)	140027.098
	N(m)	242965.366

Controstrada Asse C1-Sp152		
V1	E(m)	140021.753
	N(m)	242874.104

Controstrada Asse C1-Sp152		
V0	E(m)	140019.526
	N(m)	242841.053

Controstrada Asse C1-Sp152		
C1	E(m)	139522.736
	N(m)	242905.526
Raccordo n° 1		
R(m)		500.000
A(c)		0.5572c
T(m)		2.188
Sv(m)		4.376
Bs(m)		0.005

Controstrada Asse C1-Sp152		
C2	E(m)	139998.854
	N(m)	242962.018
Raccordo n° 2		
R(m)		28.000
A(c)		22.4741c
T(m)		4.994
Sv(m)		9.885
Bs(m)		0.442

Controstrada Asse C1-Sp152		
C3	E(m)	140031.547
	N(m)	242981.705
Raccordo n° 3		
R(m)		9.000
A(c)		77.4386c
T(m)		6.266
Sv(m)		10.948
Bs(m)		1.967

Controstrada Asse C1-Sp152		
C4	E(m)	140031.375
	N(m)	242982.829
Raccordo n° 4		
R(m)		8.000
A(c)		41.3108c
T(m)		2.691
Sv(m)		5.191
Bs(m)		0.440

Planimetria di tracciamento Asse C1 SCALA 1:2000

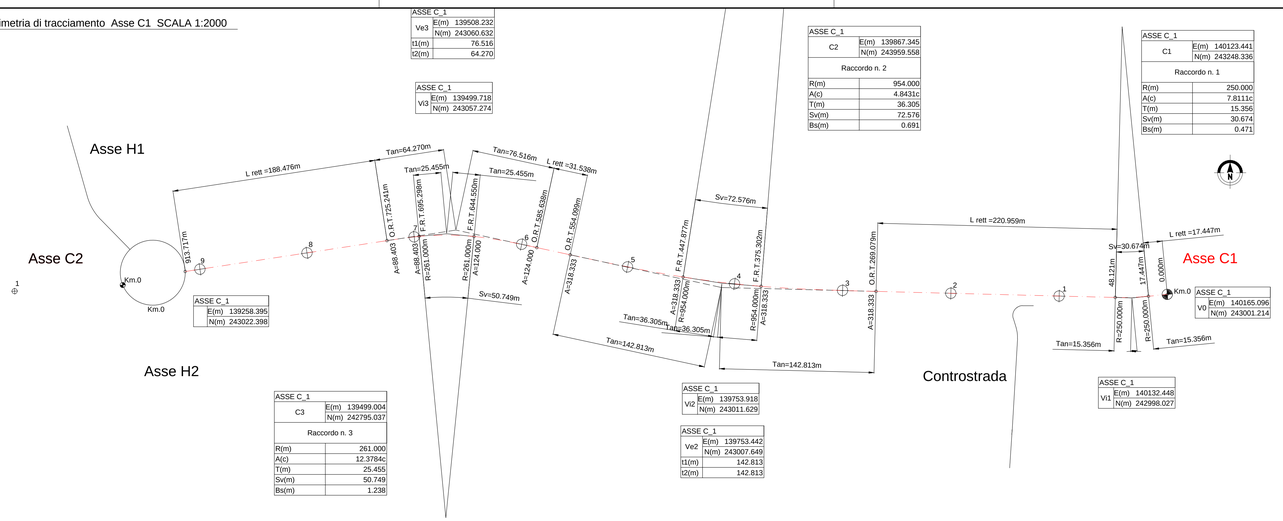

ASSE C_1		
Ve3	E(m)	139508.232
	N(m)	243060.632
t1(m)		76.516
t2(m)		64.270

ASSE C_1		
Vi3	E(m)	139499.718
	N(m)	243057.274

ASSE C_1		
C2	E(m)	139867.345
	N(m)	243959.558
Raccordo n. 2		
R(m)		954.000
A(c)		4.8431c
T(m)		36.305
Sv(m)		72.576
Bs(m)		0.691

ASSE C_1		
C1	E(m)	140123.441
	N(m)	243248.336
Raccordo n. 1		
R(m)		250.000
A(c)		7.8111c
T(m)		15.356
Sv(m)		30.674
Bs(m)		0.471

ASSE C_1		
V0	E(m)	140165.096
	N(m)	243001.214

ASSE C_1		
V1	E(m)	140132.448
	N(m)	242998.027

ASSE C_1		
Vi2	E(m)	139753.918
	N(m)	243011.629

ASSE C_1		
Ve2	E(m)	139753.442
	N(m)	243007.649
t1(m)		142.813
t2(m)		142.813

ASSE C_1		
C3	E(m)	139499.004
	N(m)	242795.037
Raccordo n. 3		
R(m)		261.000
A(c)		12.3784c
T(m)		25.455
Sv(m)		50.749
Bs(m)		1.238

ASSE C_1		
	E(m)	139258.395
	N(m)	243022.398

LEGENDA TABELLINE VERTICI PLANIMETRICI

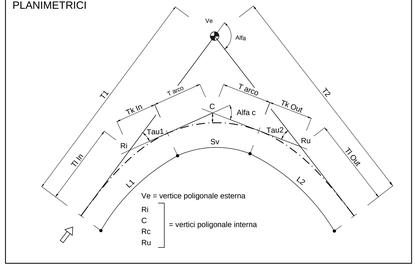

NB: Sistema di riferimento locale da rilievo aerofotogrammetrico in coordinate rettilinee

QUADRO DI UNIONE VIABILITA' CONNESSA TRC011

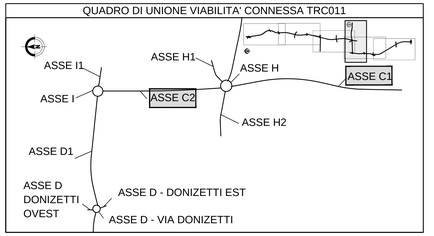

Planimetria di tracciamento Asse C2 SCALA 1:2000

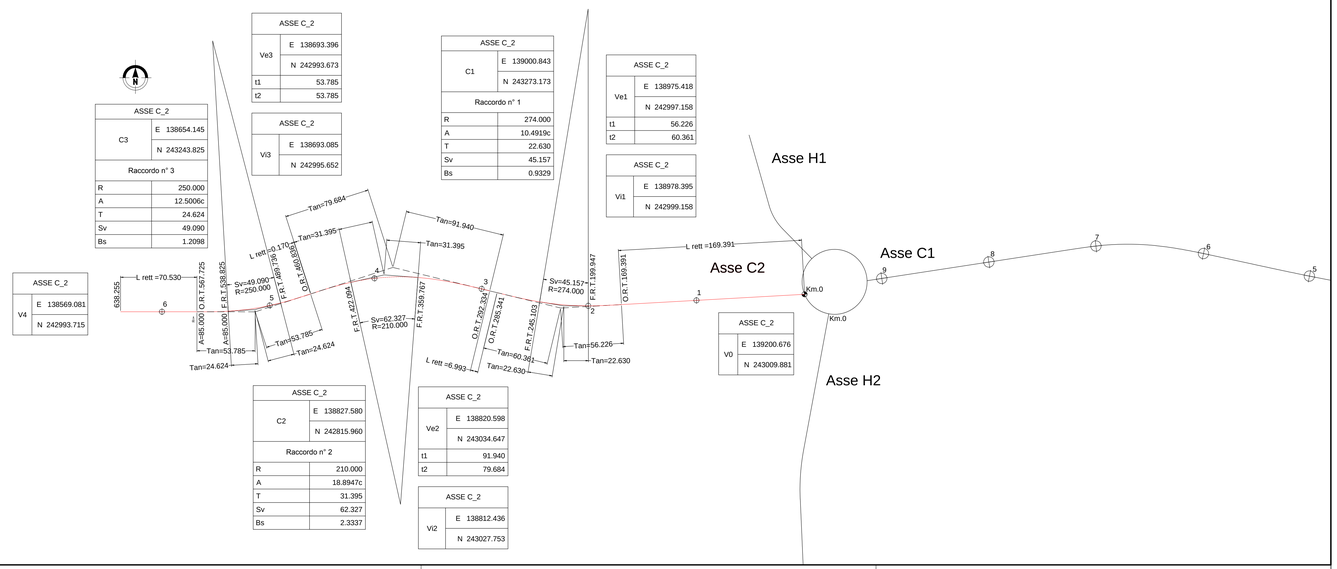

ASSE C_2		
Ve3	E	138693.396
	N	242993.673
t1		53.785
t2		53.785

ASSE C_2		
Vi3	E	138693.085
	N	242995.652

ASSE C_2		
C3	E	138654.145
	N	243243.825
Raccordo n° 3		
R		250.000
A		12.5006c
T		24.624
Sv		49.090
Bs		1.2098

ASSE C_2		
V4	E	138569.081
	N	242993.715

ASSE C_2		
C1	E	139000.843
	N	243273.173
Raccordo n° 1		
R		274.000
A		10.4919c
T		22.630
Sv		45.157
Bs		0.9329

ASSE C_2		
Ve1	E	138975.418
	N	242997.158
t1		56.226
t2		60.361

ASSE C_2		
Vi1	E	138978.395
	N	242999.158

ASSE C_2		
V0	E	139200.676
	N	243009.881

ASSE C_2		
C2	E	138827.580
	N	242815.960
Raccordo n° 2		
R		210.000
A		18.8947c
T		31.395
Sv		62.327
Bs		2.3337

ASSE C_2		
Ve2	E	138820.598
	N	243034.647
t1		91.940
t2		79.684

ASSE C_2		
Vi2	E	138812.436
	N	243027.753

MATRICE DI REVISIONE

REV	DATA	DESCRIZIONE MODIFICA

N.B.: LA TAVOLA SOSTITUISCE QUELLA RELATIVA AL CODICE E DEL PROGETTO ESECUTIVO

CONCESSIONE AUTOSTRADALI LOMBARDE — Autostrada Pedemontana Lombarda

COLLEGAMENTO AUTOSTRADALE
DALMINE - COMO - VARESE - VALICO DEL GAGGIOLO E OPERE AD ESSO CONNESSE
CODICE C.U.P. F11B06003270007

TRATTE B1, B2, C, D, TRVA13+14, GREENWAY

AS BUILT

TRATTA B1
PROGETTO STRADALE
OPERA CONNESSA TRCO11
PLANIMETRIA DI TRACCIAMENTO
PLANIMETRIA DI TRACCIAMENTO - TAV.7 ASSI C1 - C2

IDENTIFICAZIONE ELABORATO

CODICE PROGETTO: F0101078

WBS								
FASE PROGETTUALE	LOTTO	ZONA	OPERA	TRATTO D'OPERA	AMBITO	TIPO ELABORATO	PROGRESSIVO	REVISIONE
A	1	H02	GE001	0	SD	PT	007	E

Scala: 1:2000

DATA	DESCRIZIONE	REV
Settembre 2017	Emissione	0

IMPRESA

RAGGRUPPAMENTO TEMPORANEO IMPRESE:

Mandataria	Mandante	Mandante	Mandante cooptata
STRABAG A.G.	GLF Grandi Lavori Fincosit S.p.A.	ICM S.p.A.	STRABAG S.p.A.

CONCEDENTE

CONCESSIONI AUTOSTRADALI LOMBARDE

CONCESSIONARIO

Autostrada Pedemontana Lombarda — Direttore Tecnico: Ing. Giuseppe Sambo; Referente Tecnico: Ing. Sabrina Lattuada

APPROVATO

Autostrada Pedemontana Lombarda — Il Direttore dei Lavori: Ing. Francesco Domanico

PROGETTISTA - PROGETTO ESECUTIVO DI DETTAGLIO

RAGGRUPPAMENTO TEMPORANEO PROGETTISTI:

Mandataria	Mandante	Mandante
3TI PROGETTI ITALIA S.p.A.	GP Ingegneria ed Architettura	Arch. Salvatore Meniglio

RESPONSABILE DI PROGETTO ED INCARICATO DELL'INTEGRAZIONE FRA LE VARIE PRESTAZIONI:
Ing. Alberto Cecchini

ELABORAZIONE PROGETTUALE

PROGETTISTA:
3TI PROGETTI ITALIA S.p.A

3TI ITALIA S.p.A.
DIRETTORE TECNICO
Ing. Stefano Luca Possati
Ordine degli Ingegneri
Provincia di Roma n. 20809

Redatto: Donatiello — Verificato: Sorge — Approvato: Possati