Planimetria di tracciamento Asse F - A2 SCALA 1:2000

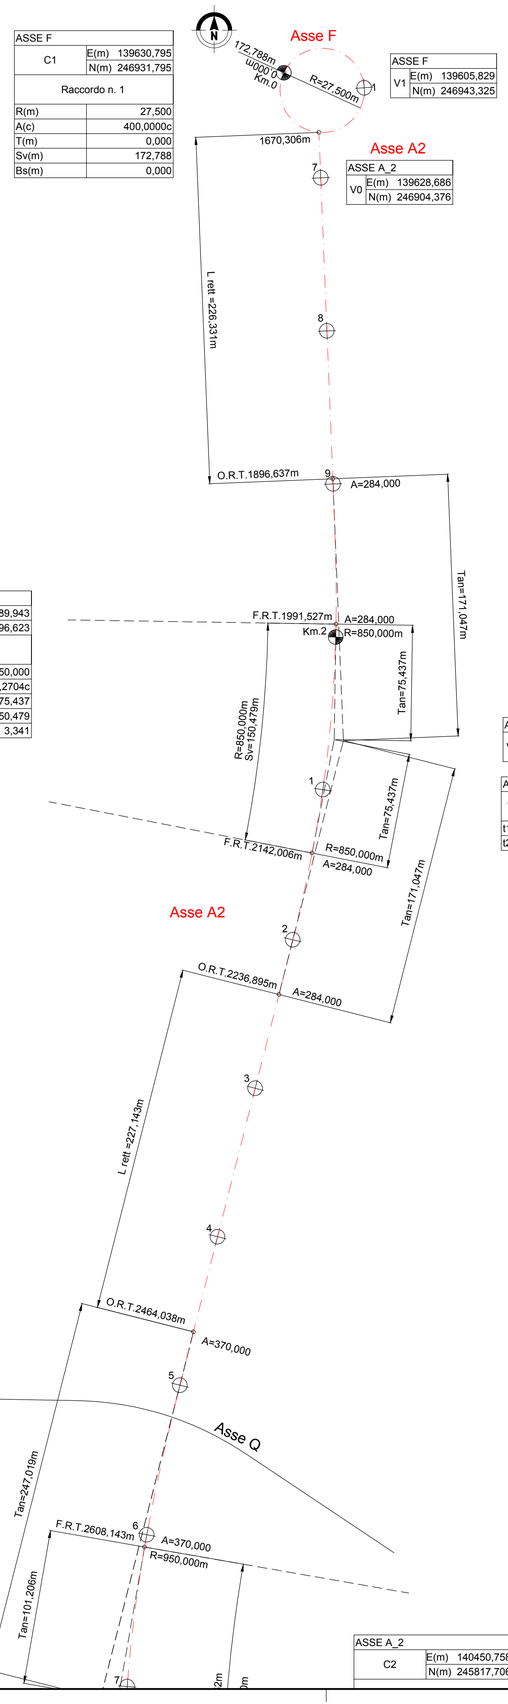

ASSE F	
C1	E(m) 139630,795
	N(m) 246931,795
Raccordo n. 1	
R(m)	27,500
A(c)	400,0000c
T(m)	0,000
Sv(m)	172,788
Bs(m)	0,000

ASSE F	
V1	E(m) 139605,829
	N(m) 246943,325

ASSE A_2	
V0	E(m) 139628,686
	N(m) 246904,376

ASSE A_2	
C1	E(m) 138789,943
	N(m) 246596,623
Raccordo n. 1	
R(m)	850,000
A(c)	11,2704c
T(m)	75,437
Sv(m)	150,479
Bs(m)	3,341

ASSE A_2	
Vi1	E(m) 139638,664
	N(m) 246507,946

ASSE A_2	
Ve1	E(m) 139644,668
	N(m) 246507,319
t1(m)	171,047
t2(m)	171,047

ASSE A_2	
Ve2	E(m) 139486,016
	N(m) 245881,920
t1(m)	247,019
t2(m)	247,019

ASSE A_2	
Vi2	E(m) 139497,491
	N(m) 245881,156

ASSE A_2	
C2	E(m) 140450,758
	N(m) 245817,706

Planimetria di tracciamento Asse A2 SCALA 1:2000

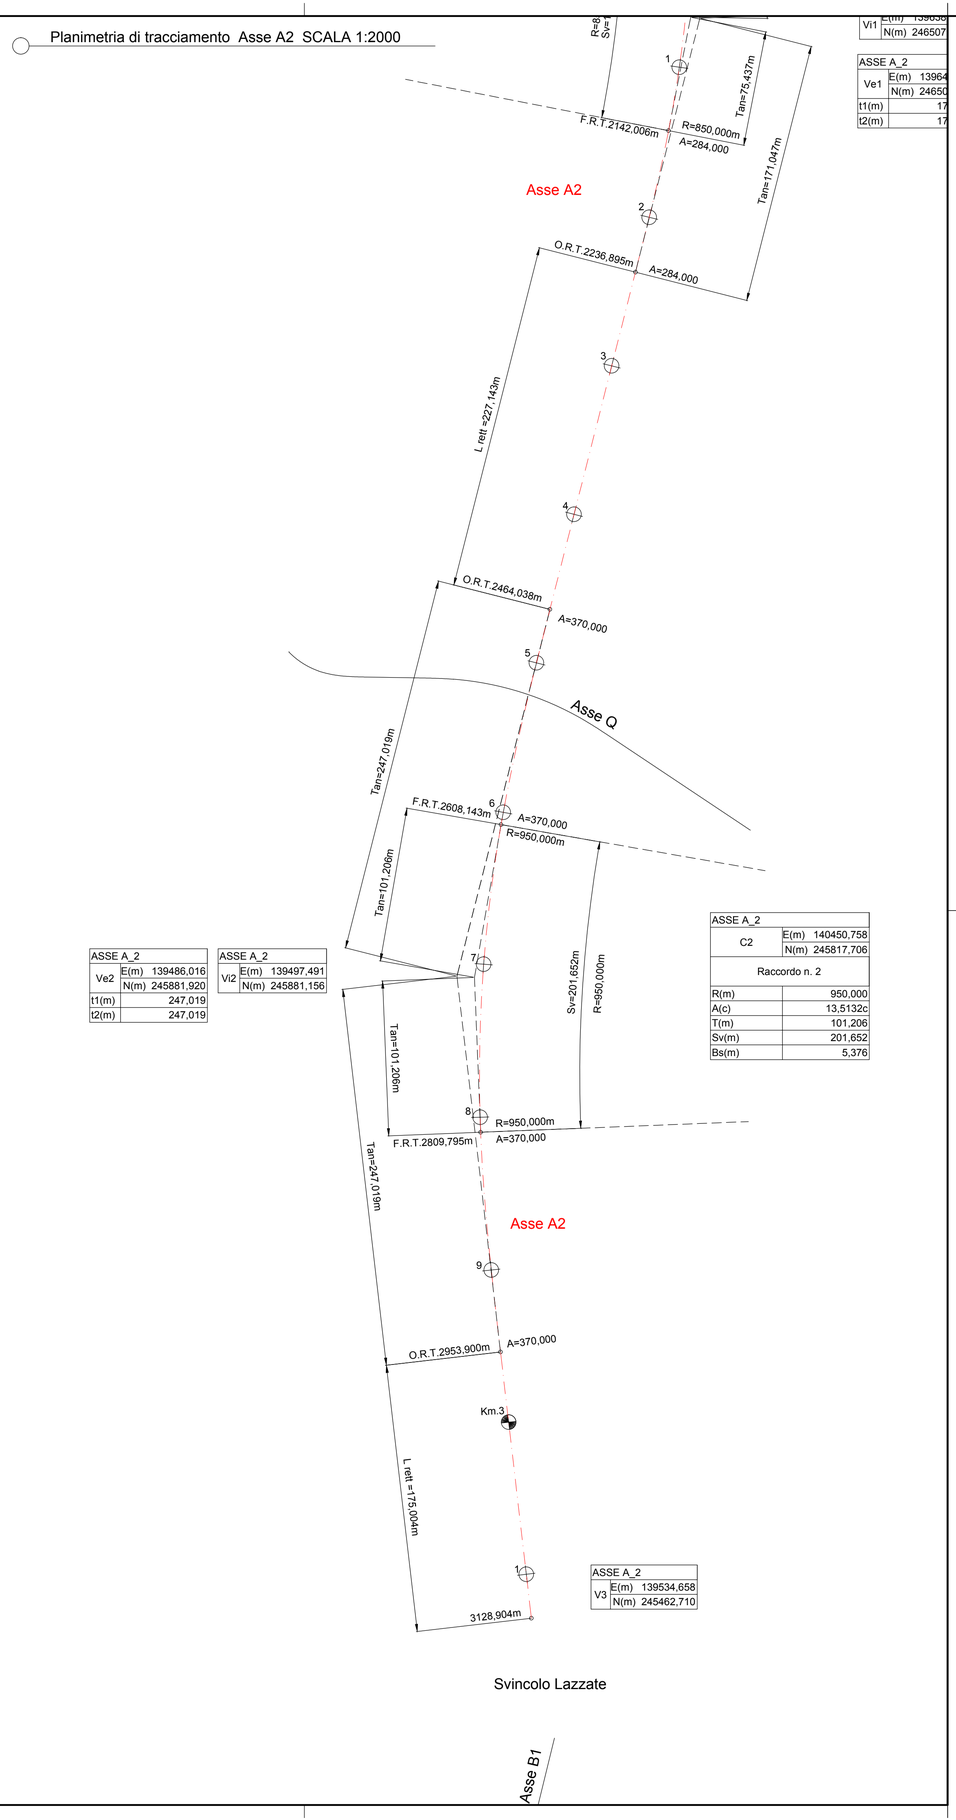

ASSE A_2	
Vi1	E(m) 139638
	N(m) 246507

ASSE A_2	
Ve1	E(m) 13964
	N(m) 24650
t1(m)	17
t2(m)	17

ASSE A_2	
C2	E(m) 140450,758
	N(m) 245817,706
Raccordo n. 2	
R(m)	950,000
A(c)	13,5132c
T(m)	101,206
Sv(m)	201,652
Bs(m)	5,376

ASSE A_2	
V3	E(m) 139534,658
	N(m) 245462,710

Svincolo Lazzate

LEGENDA TABELLINE VERTICI PLANIMETRICI

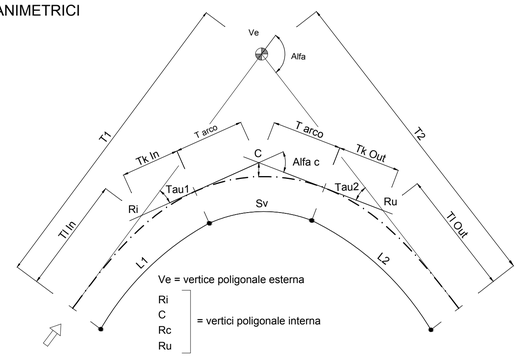

NB: Sistema di riferimento locale da rilievo aerofotogrammetrico in coordinate rettilinee

QUADRO DI UNIONE VIABILITA' CONNESSA TRC011

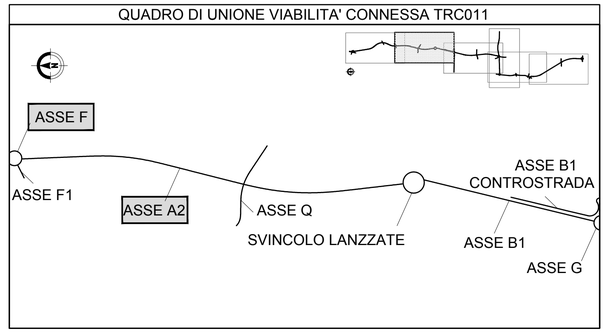

MATRICE DI REVISIONE

REV	DATA	DESCRIZIONE MODIFICA

N.B.: LA TAVOLA SOSTITUISCE QUELLA RELATIVA AL CODICE E DEL PROGETTO ESECUTIVO

CONCESSIONI AUTOSTRADALI LOMBARDE — Autostrada Pedemontana Lombarda

COLLEGAMENTO AUTOSTRADALE
DALMINE - COMO - VARESE - VALICO DEL GAGGIOLO E OPERE AD ESSO CONNESSE

CODICE C.U.P. F11B06000270007

TRATTE B1, B2, C, D, TRVA13+14, GREENWAY

AS BUILT

TRATTA B1

PROGETTO STRADALE
OPERA CONNESSA TRCO11
PLANIMETRIA DI TRACCIAMENTO
PLANIMETRIA DI TRACCIAMENTO - TAV.3 ASSI F - A2

IDENTIFICAZIONE ELABORATO

CODICE PROGETTO: F00107B

WBS								
FASE PROGETTUALE	LOTTO	ZONA	OPERA	TRATTO D'OPERA	AMBITO	TIPO ELABORATO	PROGRESSIVO	REVISIONE
A	1	H02	GE001	0	SD	PT	003	E

Scala: 1:2000

DATA	DESCRIZIONE	REV
Aprile 2016	Emissione	E

IMPRESA

RAGGRUPPAMENTO TEMPORANEO IMPRESE:

Mandataria	Mandante	Mandante	Mandante cooptata
STRABAG A.G.	GLF Grandi Lavori Fincosit S.p.A.	Impresa costruzioni Giuseppe Maltauro S.p.A.	STRABAG S.p.A.

STRABAG — GRANDI LAVORI FINCOSIT — MALTAURO — STRABAG

PROGETTISTA - PROGETTO ESECUTIVO DI DETTAGLIO

RAGGRUPPAMENTO TEMPORANEO PROGETTISTI:

Mandataria	Mandante	Mandante	Mandante
3TI PROGETTI ITALIA	GP Ingegneria		Arch. Salvatore Vermiglio

RESPONSABILE DI PROGETTO ED INCARICATO DELL'INTEGRAZIONE FRA LE VARIE PRESTAZIONI:
Ing. Alberto Cecchini

CONCEDENTE

CONCESSIONI AUTOSTRADALI LOMBARDE

CONCESSIONARIO

Autostrada Pedemontana Lombarda
Direttore Tecnico: Ing. Enrico Arini
Referente Tecnico: Ing. Sabrina Lattuada

APPROVATO

Autostrada Pedemontana Lombarda
Il Direttore dei Lavori: Ing. Francesco Domanico

ELABORAZIONE PROGETTUALE

PROGETTISTA:
3TI PROGETTI ITALIA S.p.A

3TI ITALIA S.p.A.
DIRETTORE TECNICO
Ing. Stefano Luca Possati
Ordine degli Ingegneri
Provincia di Roma n. 20809

Redatto: VESPA — Verificato: LOPES — Approvato: Possati