Profilo Asse B1 SCALA 1:1000/100

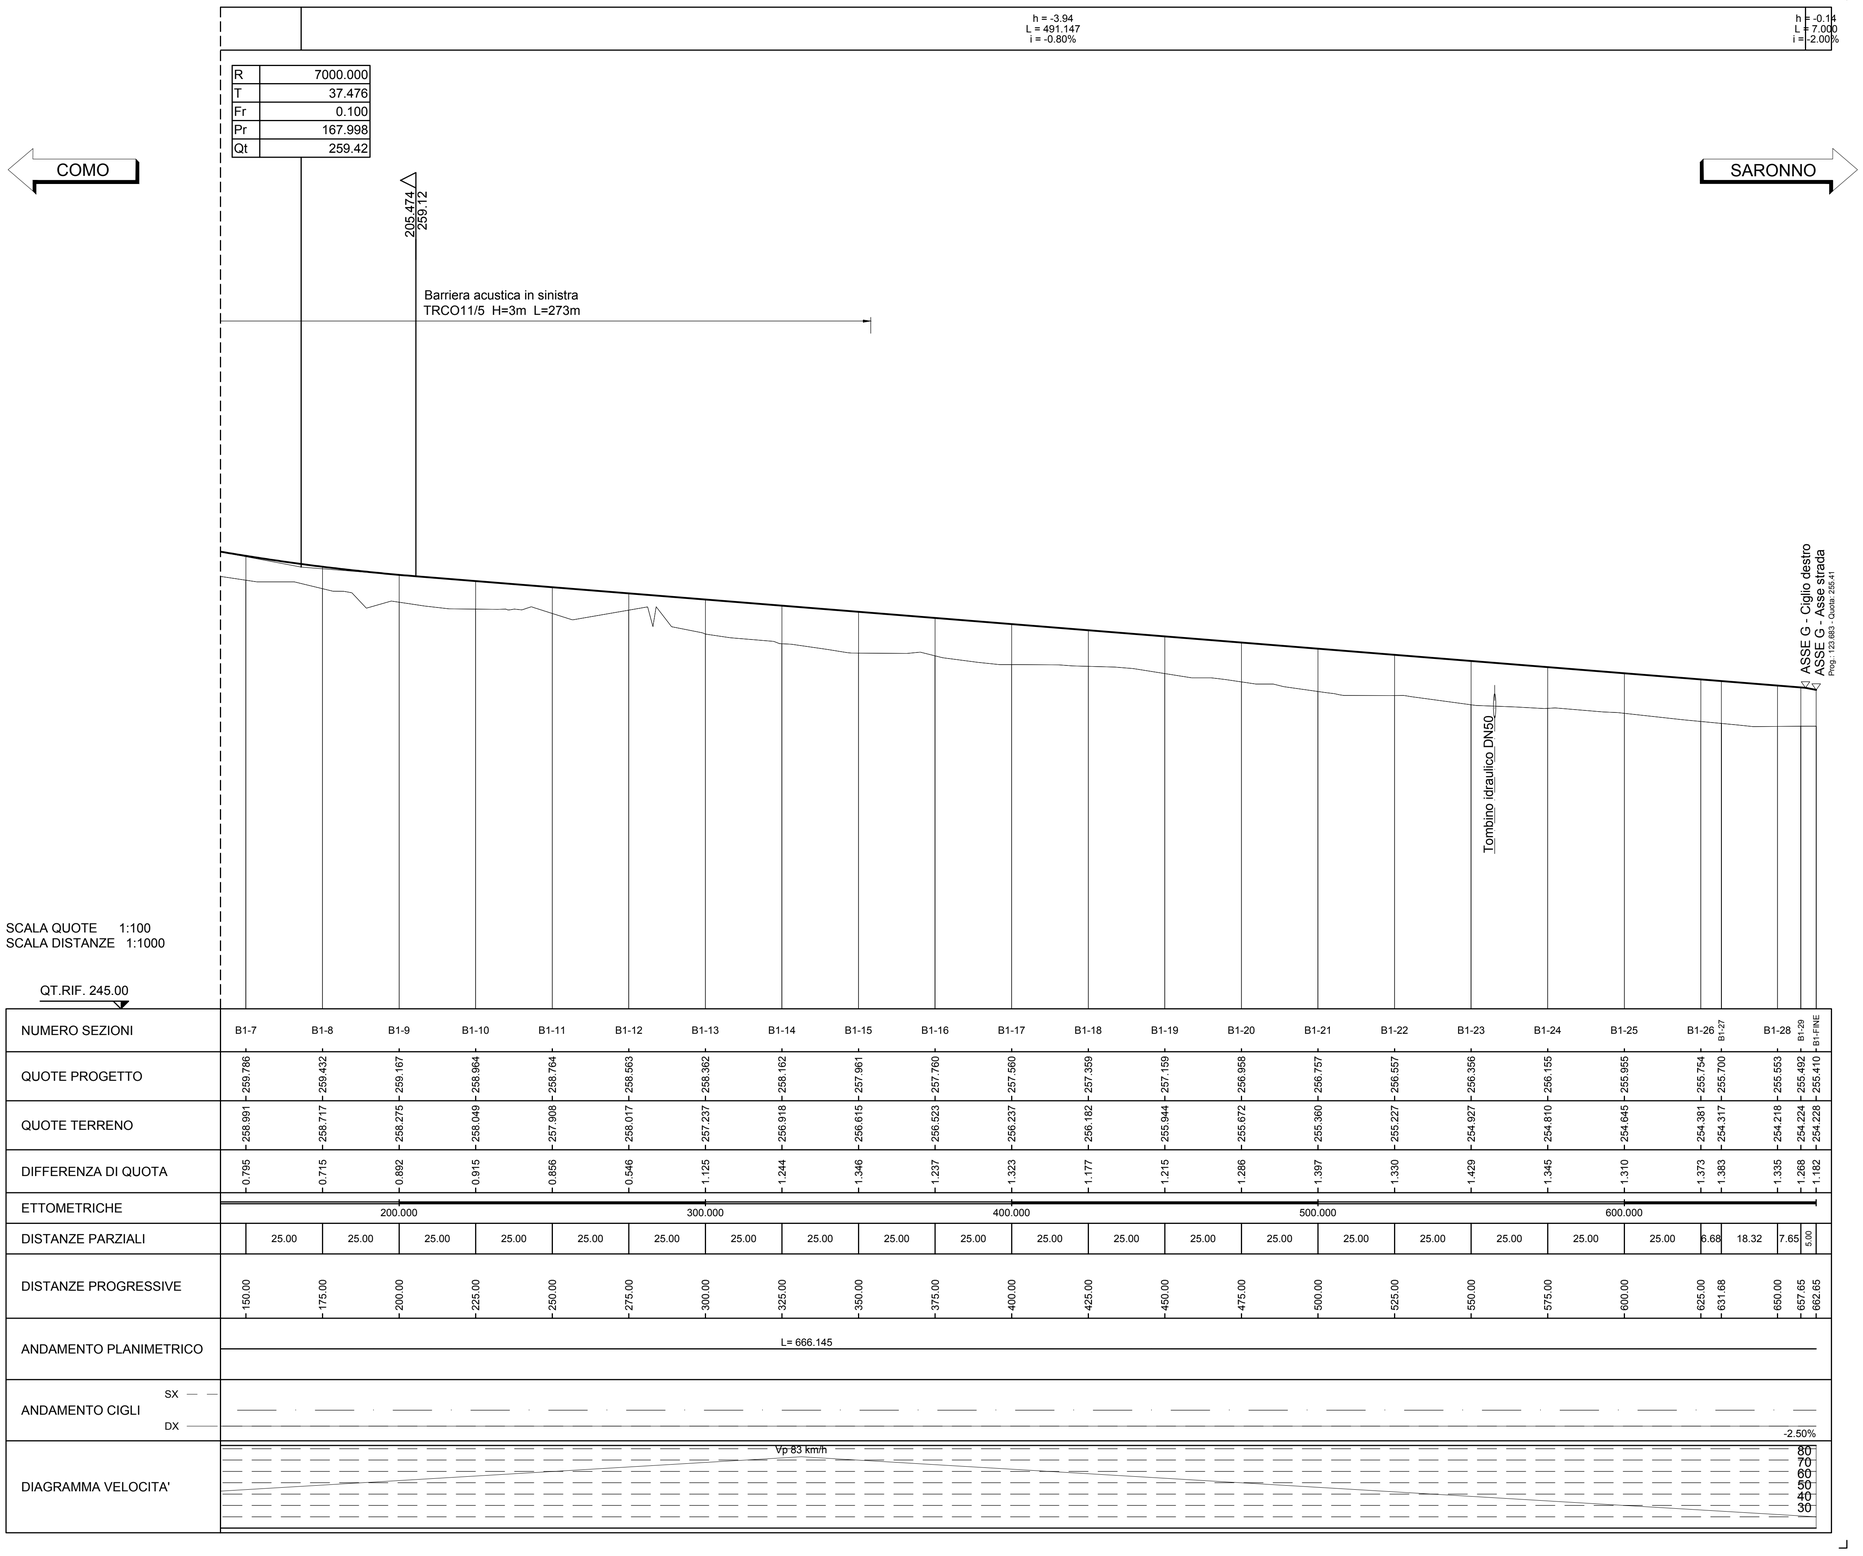

NUMERO SEZIONI	B1-7	B1-8	B1-9	B1-10	B1-11	B1-12	B1-13	B1-14	B1-15	B1-16	B1-17	B1-18	B1-19	B1-20	B1-21	B1-22	B1-23	B1-24	B1-25	B1-26	B1-27	B1-28	B1-29	B1-FINE
QUOTE PROGETTO	259.786	259.432	259.167	258.964	258.764	258.563	258.362	258.162	257.961	257.760	257.560	257.359	257.159	256.958	256.757	256.557	256.356	256.155	255.955	255.754	255.700	255.553	255.492	255.410
QUOTE TERRENO	258.991	258.717	258.275	258.049	257.908	258.017	257.237	256.918	256.615	256.523	256.237	256.182	255.944	255.672	255.360	255.227	254.927	254.810	254.645	254.381	254.317	254.218	254.224	254.228
DIFFERENZA DI QUOTA	0.795	0.715	0.892	0.915	0.856	0.546	1.125	1.244	1.346	1.237	1.323	1.177	1.215	1.286	1.397	1.330	1.429	1.345	1.310	1.373	1.383	1.335	1.268	1.182
ETTOMETRICHE			200.000				300.000				400.000				500.000				600.000					
DISTANZE PARZIALI		25.00	25.00	25.00	25.00	25.00	25.00	25.00	25.00	25.00	25.00	25.00	25.00	25.00	25.00	25.00	25.00	25.00	25.00	6.68	18.32	7.65	5.00	
DISTANZE PROGRESSIVE	150.00	175.00	200.00	225.00	250.00	275.00	300.00	325.00	350.00	375.00	400.00	425.00	450.00	475.00	500.00	525.00	550.00	575.00	600.00	625.00	631.68	650.00	657.65	662.65

QUADRO DI UNIONE VIABILITA' CONNESSA TRC011

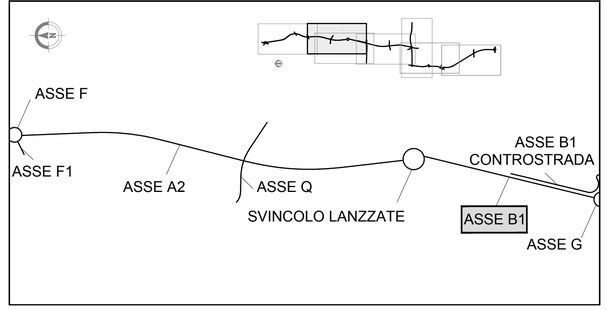

MATRICE DI REVISIONE

REV	DATA	DESCRIZIONE MODIFICA

N.B.: LA TAVOLA SOSTITUISCE QUELLA RELATIVA AL CODICE E DEL PROGETTO ESECUTIVO

CONCESSIONI AUTOSTRADALI LOMBARDE — Autostrada Pedemontana Lombarda

COLLEGAMENTO AUTOSTRADALE
DALMINE - COMO - VARESE - VALICO DEL GAGGIOLO E OPERE AD ESSO CONNESSE

CODICE C.U.P. F11B06000270007

TRATTE B1, B2, C, D, TRVA13+14, GREENWAY

AS BUILT

TRATTA B1

PROGETTO STRADALE
OPERA CONNESSA TRCO11
PROFILI LONGITUDINALI
PROFILO LONGITUDINALE - ASSE B1 - TAV.2

IDENTIFICAZIONE ELABORATO

CODICE PROGETTO: F00107B

FASE PROGETTUALE	LOTTO	ZONA	WBS OPERA	TRATTO D'OPERA	AMBITO	TIPO ELABORATO	PROGRESSIVO	REVISIONE
A	1	H02	GE001	0	SD	FL	014	E

Scala: 1:1000 / 1:100

DATA	DESCRIZIONE	REV
Aprile 2016	Emissione	E

CONCEDENTE

CONCESSIONI AUTOSTRADALI LOMBARDE

CONCESSIONARIO

Autostrada Pedemontana Lombarda — Direttore Tecnico: Ing. Enrico Arini; Referente Tecnico: Ing. Sabrina Lattuada

APPROVATO

Autostrada Pedemontana Lombarda — Il Direttore dei Lavori: Ing. Francesco Domanico

IMPRESA

RAGGRUPPAMENTO TEMPORANEO IMPRESE:

Mandataria	Mandante	Mandante	Mandante cooptata
STRABAG A.G.	GLF Grandi Lavori Fincosit S.p.A.	Impresa costruzioni Giuseppe Maltauro S.p.A.	STRABAG S.p.A.

PROGETTISTA - PROGETTO ESECUTIVO DI DETTAGLIO

RAGGRUPPAMENTO TEMPORANEO PROGETTISTI:

Mandataria	Mandante	Mandante	Mandante
3TI PROGETTI ITALIA	GPingegneria srl		Arch. Salvatore Vermiglio

RESPONSABILE DI PROGETTO ED INCARICATO DELL'INTEGRAZIONE FRA LE VARIE PRESTAZIONI:

Ing. Alberto Cecchini

ELABORAZIONE PROGETTUALE

PROGETTISTA:

3TI PROGETTI ITALIA S.p.A

3TI ITALIA S.p.A.
DIRETTORE TECNICO
Ing. Stefano Luca Possati
Ordine degli Ingegneri
Provincia di Roma n. 20809

Redatto: VESPA Verificato: LOPES Approvato: Possati