Profilo Asse B2 SCALA 1:1000/100

LIVELLETTE	
DIFF. DI QUOTA	
DISTANZA	
PENDENZA	

h = -6.15
L = 776.262
i = -0.79%

R	200.000
T	2.792
Fr	0.019
Pr	723.703
Qt	254.82

COMO

SARONNO

ASSE G - Asse strada
Prog.: 27.269 - Quota: 254.69
ASSE G - Ciglio destro
720.911
253.176
726.495
254.79

Tombino idraulico DN50

SCALA QUOTE 1:100
SCALA DISTANZE 1:1000

QT.RIF. 235.00

NUMERO SEZIONI	B2-INIZIO	B2-31	B2-32	B2-33	B2-34	B2-35	B2-36	B2-37	B2-38	B2-39	B2-40	B2-41	B2-42	B2-43	B2-44	B2-45	B2-46	B2-47	B2-48	B2-49	B2-50	B2-51	B2-52
QUOTE PROGETTO	254.695	254.787	254.666	254.619	254.468	254.270	254.072	253.874	253.676	253.478	253.280	253.082	252.884	252.687	252.489	252.291	252.093	251.895	251.697	251.499	251.301	251.103	250.905	250.707
QUOTE TERRENO	253.251	253.165	253.016	253.006	252.784	252.573	252.251	252.073	251.933	251.862	251.784	251.898	251.890	251.445	251.223	251.132	251.003	250.985	251.000	250.303	250.079	249.789	249.645	249.156
DIFFERENZA DI QUOTA	1.444	1.622	1.650	1.613	1.684	1.697	1.821	1.801	1.743	1.616	1.496	1.184	0.994	1.242	1.266	1.159	1.090	0.910	0.697	1.196	1.222	1.314	1.260	1.551
ETTOMETRICHE																								
DISTANZE PARZIALI	5.01	19.99	5.96	19.04	25.00	25.00	25.00	25.00	25.00	25.00	25.00	25.00	25.00	25.00	25.00	25.00	25.00	25.00	25.00	25.00	25.00	25.00	25.00	2
DISTANZE PROGRESSIVE	717.64	722.65	742.64	748.61	767.64	792.64	817.64	842.64	867.64	892.64	917.64	942.64	967.64	992.64	1017.64	1042.64	1067.64	1092.64	1117.64	1142.64	1167.64	1192.64	1217.64	1242.64

800.000 900.000 1000.000 1100.000 1200.000

ANDAMENTO PLANIMETRICO: L= 327.969; A= 300.000 Sv= 100.000 Tau= 3.5368 Dr= 0.463; 1 Sv= 206.611 a=14.6147 R= 900.000

ANDAMENTO CIGLI (SX / DX): -2.50% dl=0.37% -2.50% 2.50% dl=0.14% dl=-0.14% -2.50% 4.41% -4.41%

DIAGRAMMA VELOCITA': 90 80 70 60 50 40 30; Vp 100 km/h

QUADRO DI UNIONE VIABILITA' CONNESSA TRC011

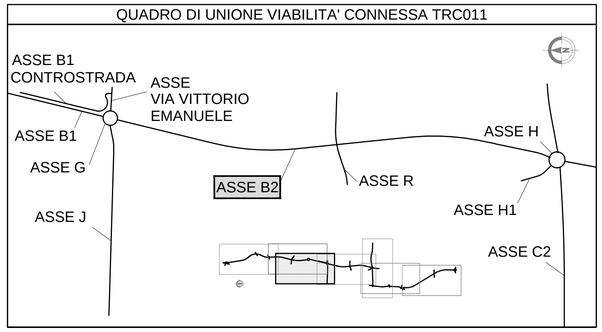

MATRICE DI REVISIONE

REV	DATA	DESCRIZIONE MODIFICA

N.B.: LA TAVOLA SOSTITUISCE QUELLA RELATIVA AL CODICE E DEL PROGETTO ESECUTIVO

CONCESSIONI AUTOSTRADALI LOMBARDE — Autostrade Pedemontana Lombarda

COLLEGAMENTO AUTOSTRADALE
DALMINE - COMO - VARESE - VALICO DEL GAGGIOLO E OPERE AD ESSO CONNESSE
CODICE C.U.P. F11B06000270007

TRATTE B1, B2, C, D, TRVA13+14, GREENWAY

AS BUILT

TRATTA B1
PROGETTO STRADALE
OPERA CONNESSA TRCO11
PROFILI LONGITUDINALI
PROFILO LONGITUDINALE - ASSE B2 - TAV.1

IDENTIFICAZIONE ELABORATO
CODICE PROGETTO: F00107B

WBS FASE PROGETTUALE	LOTTO	ZONA	OPERA	TRATTO D'OPERA	AMBITO	TIPO ELABORATO	PROGRESSIVO	REVISIONE
A	1	H02	GE001	0	SD	FL	019	E

Scala: 1:1000 / 1:100

DATA	DESCRIZIONE	REV
Aprile 2017	Emissione Emissione	E

CONCEDENTE: CONCESSIONI AUTOSTRADALI LOMBARDE

CONCESSIONARIO: Autostrade Pedemontane Lombarda — Direttore Tecnico: Ing. Stefano Emilio Frigerio; Referente Tecnico: Ing. Sabrina Lattuada

APPROVATO: Autostrade Pedemontane Lombarda — Direttore dei Lavori: Ing. Francesco Domanico

IMPRESA
RAGGRUPPAMENTO TEMPORANEO IMPRESE:
Mandataria STRABAG A.G. — *Mandante* GLF Grandi Lavori Fincosit S.p.A. — *Mandante* ICM S.p.A. — *Mandante cooptata* STRABAG S.p.A.

PROGETTISTA - PROGETTO ESECUTIVO DI DETTAGLIO
RAGGRUPPAMENTO TEMPORANEO PROGETTISTI:
Mandataria 3TI PROGETTI ITALIA — *Mandante* GP Ingegneria — *Mandante* Cecchini — *Mandante* Arch. Salvatore Vermiglio

RESPONSABILE DI PROGETTO ED INCARICATO DELL'INTEGRAZIONE FRA LE VARIE PRESTAZIONI:
Ing. Alberto Cecchini

ELABORAZIONE PROGETTUALE
PROGETTISTA:
3TI PROGETTI ITALIA S.p.A

3TI ITALIA S.p.A.
DIRETTORE TECNICO
Ing. Stefano Luca Possati
Ordine degli Ingegneri
Provincia di Roma n. 20809

Redatto: VESPA Verificato: LOPES Approvato: Possati