Profilo Asse B2 SCALA 1:1000/100

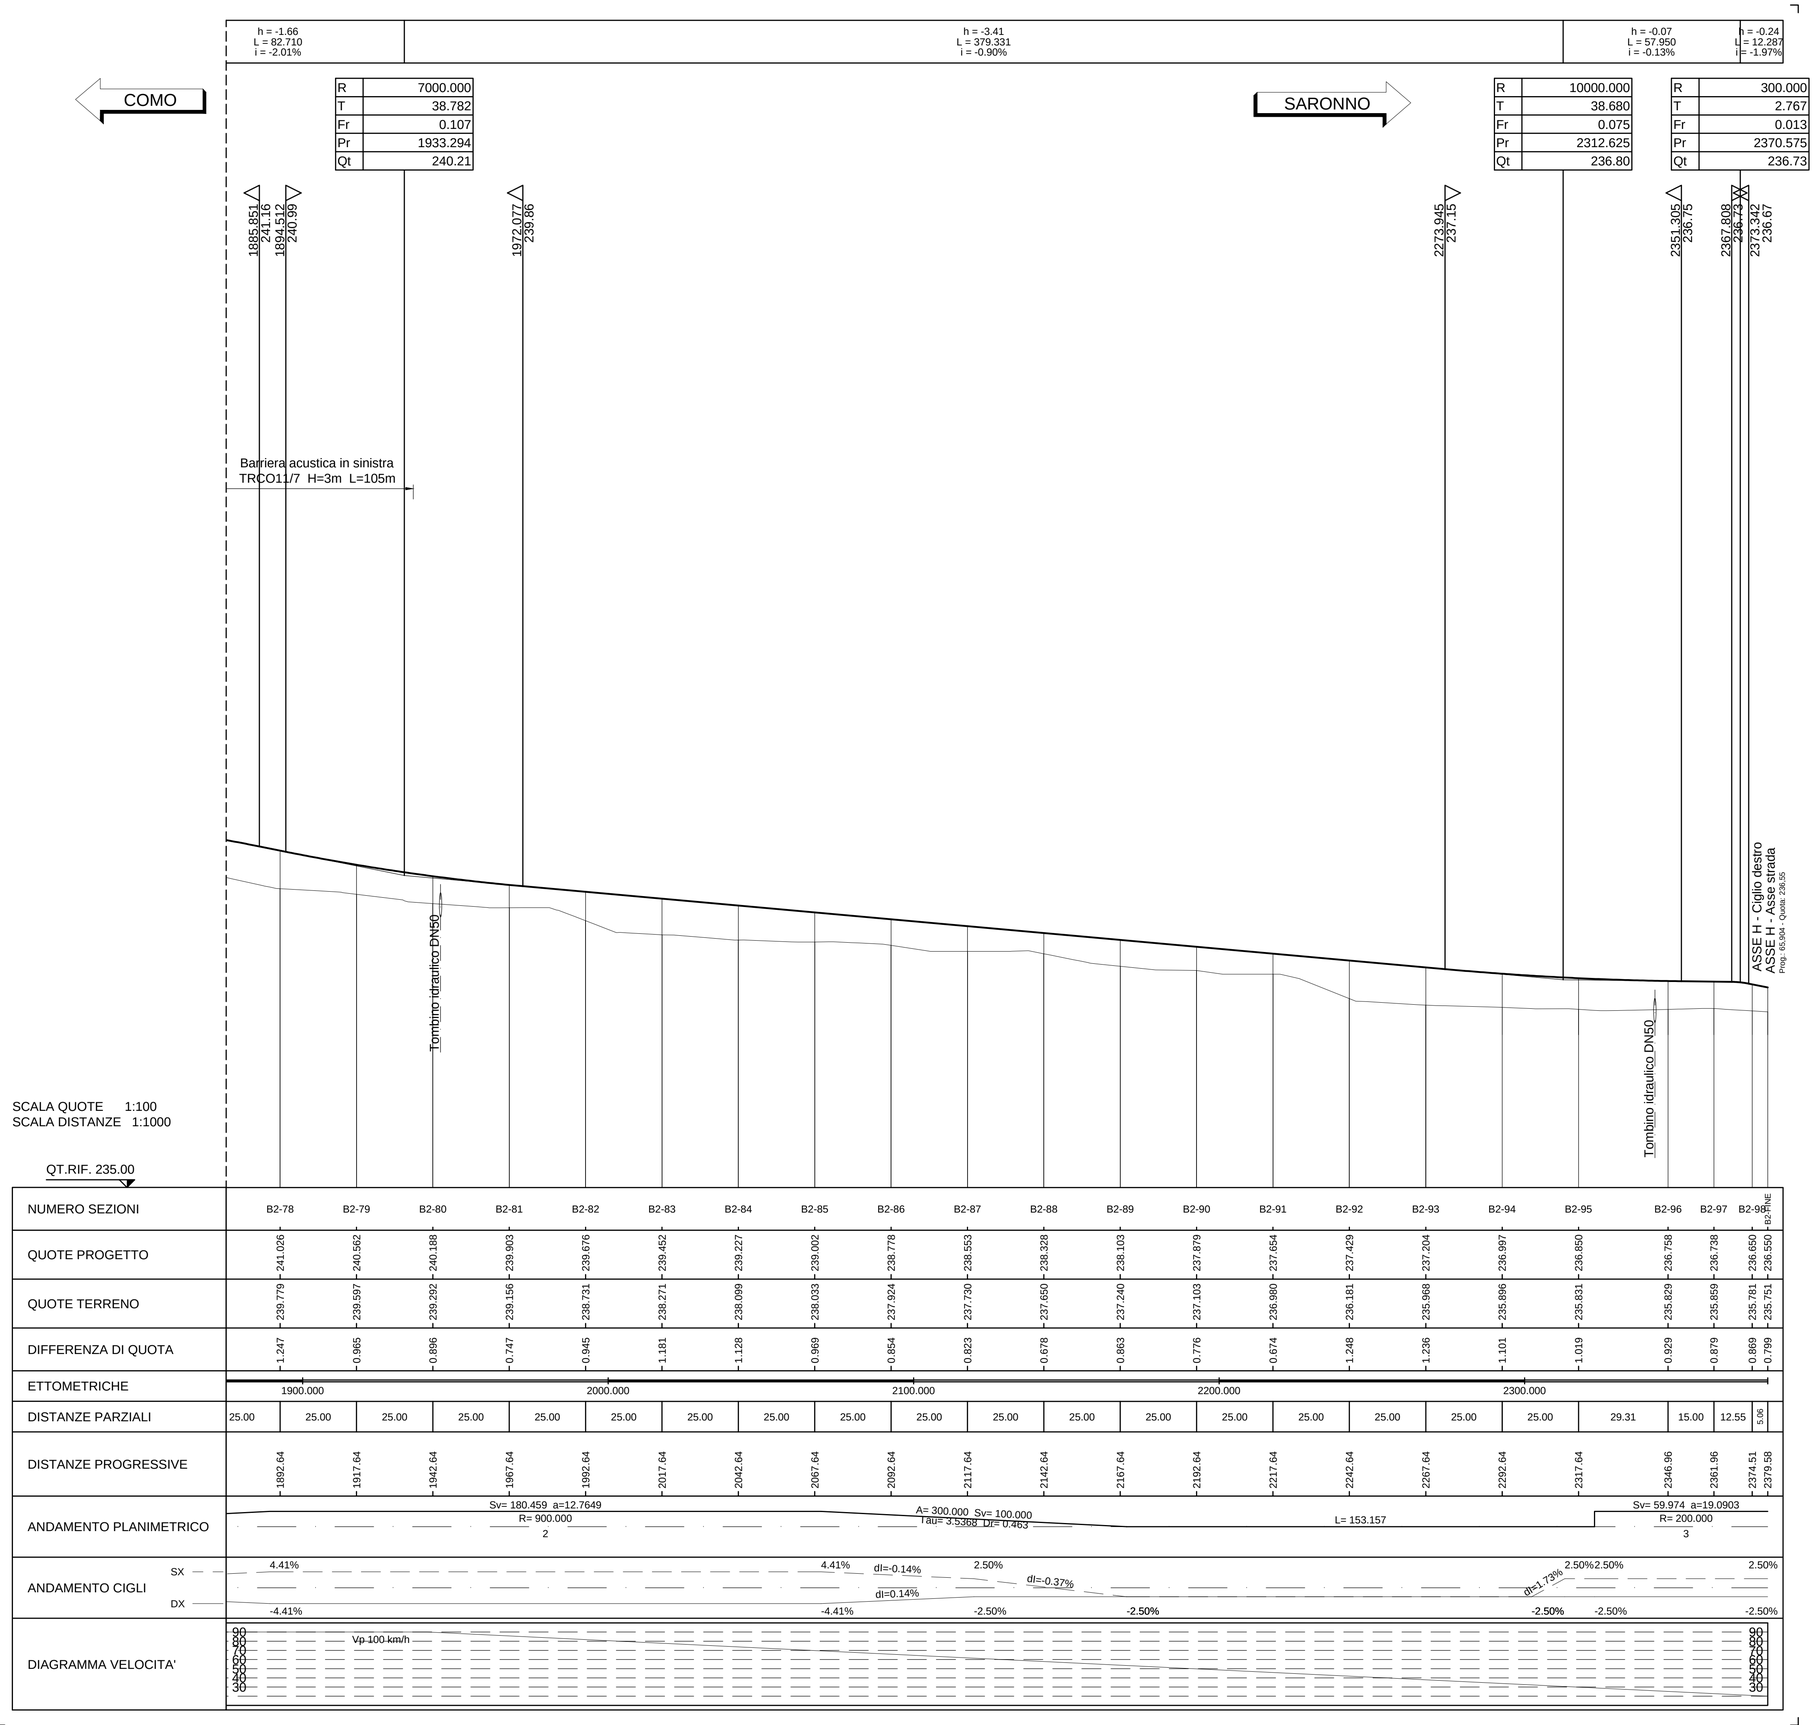

SCALA QUOTE 1:100
SCALA DISTANZE 1:1000

QT.RIF. 235.00

NUMERO SEZIONI	B2-78	B2-79	B2-80	B2-81	B2-82	B2-83	B2-84	B2-85	B2-86	B2-87	B2-88	B2-89	B2-90	B2-91	B2-92	B2-93	B2-94	B2-95	B2-96	B2-97	B2-98	B2-FINE		
QUOTE PROGETTO	241.026	240.562	240.188	239.903	239.676	239.452	239.227	239.002	238.778	238.553	238.328	238.103	237.879	237.654	237.429	237.204	236.997	236.850	236.758	236.738	236.650	236.550		
QUOTE TERRENO	239.779	239.597	239.292	239.156	238.731	238.271	238.099	238.033	237.924	237.730	237.650	237.240	237.103	236.980	236.181	235.968	235.896	235.831	235.829	235.859	235.781	235.751		
DIFFERENZA DI QUOTA	1.247	0.965	0.896	0.747	0.945	1.181	1.128	0.969	0.854	0.823	0.678	0.863	0.776	0.674	1.248	1.236	1.101	1.019	0.929	0.879	0.869	0.799		
ETTOMETRICHE	1900.000				2000.000					2100.000					2200.000				2300.000					
DISTANZE PARZIALI	25.00	25.00	25.00	25.00	25.00	25.00	25.00	25.00	25.00	25.00	25.00	25.00	25.00	25.00	25.00	25.00	25.00	25.00	29.31	15.00	12.55	5.06		
DISTANZE PROGRESSIVE	1892.64	1917.64	1942.64	1967.64	1992.64	2017.64	2042.64	2067.64	2092.64	2117.64	2142.64	2167.64	2192.64	2217.64	2242.64	2267.64	2292.64	2317.64	2346.96	2361.96	2374.51	2379.58		
ANDAMENTO PLANIMETRICO	Sv= 180.459 a=12.7649 R= 900.000 2									A= 300.000 Sv= 100.000 Tau= 3.5368 Di= 0.463					L= 153.157				Sv= 59.974 a=19.0903 R= 200.000 3					
ANDAMENTO CIGLI SX	4.41%							4.41%	dI=-0.14%	2.50%	dI=-0.37%								dI=1.73%	2.50%	2.50%	2.50%		
ANDAMENTO CIGLI DX	-4.41%							-4.41%	dI=0.14%	-2.50%	-2.50%								-2.50%	-2.50%	-2.50%			
DIAGRAMMA VELOCITA'	Vp 100 km/h																							

QUADRO DI UNIONE VIABILITA' CONNESSA TRC011

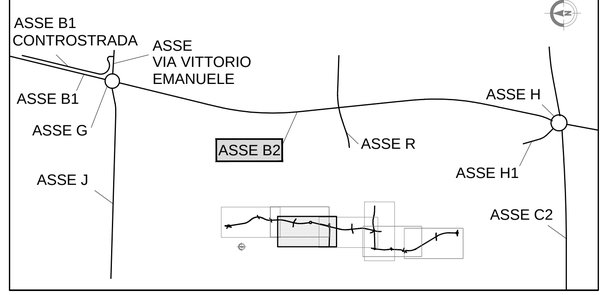

MATRICE DI REVISIONE

REV	DATA	DESCRIZIONE MODIFICA

N.B.: LA TAVOLA SOSTITUISCE QUELLA RELATIVA AL CODICE E DEL PROGETTO ESECUTIVO

CONCESSIONI AUTOSTRADALI LOMBARDE — Autostrada Pedemontana Lombarda

COLLEGAMENTO AUTOSTRADALE
DALMINE - COMO - VARESE - VALICO DEL GAGGIOLO E OPERE AD ESSO CONNESSE
CODICE C.U.P. F11B06000270007

TRATTE B1, B2, C, D, TRVA13+14, GREENWAY

AS BUILT

TRATTA B1

PROGETTO STRADALE
OPERA CONNESSA TRCO11
PROFILI LONGITUDINALI
PROFILO LONGITUDINALE - ASSE B2 - TAV.4

IDENTIFICAZIONE ELABORATO

CODICE PROGETTO: F00107B

WBS								
FASE PROGETTUALE	LOTTO	ZONA	OPERA	TRATTO D'OPERA	AMBITO	TIPO ELABORATO	PROGRESSIVO	REVISIONE
A	1	H02	GE001	0	SD	FL	022	m

Scala: 1:1000 / 1:100

DATA	DESCRIZIONE	REV
Aprile 2017	Emissione	E

CONCEDENTE

CONCESSIONI AUTOSTRADALI LOMBARDE

CONCESSIONARIO

Autostrada Pedemontana Lombarda
Direttore Tecnico: Ing. Stefano Emilio Frigerio
Referente Tecnico: Ing. Sabrina Lattuada

APPROVATO

Autostrada Pedemontana Lombarda
Il Direttore dei Lavori: Ing. Francesco Domanico

IMPRESA

RAGGRUPPAMENTO TEMPORANEO IMPRESE:

Mandataria	Mandante	Mandante	Mandante cooptata
STRABAG A.G.	GLF Grandi Lavori Fincosit S.p.A.	ICM S.p.A.	STRABAG S.p.A.

PROGETTISTA - PROGETTO ESECUTIVO DI DETTAGLIO

RAGGRUPPAMENTO TEMPORANEO PROGETTISTI:

Mandataria	Mandante	Mandante	Mandante
3TI PROGETTI ITALIA	GP Ingegneria srl		Arch. Salvatore Vermiglio

RESPONSABILE DI PROGETTO ED INCARICATO DELL'INTEGRAZIONE FRA LE VARIE PRESTAZIONI:
Ing. Alberto Cecchini

ELABORAZIONE PROGETTUALE

PROGETTISTA:
3TI PROGETTI ITALIA S.p.A

3TI ITALIA S.p.A.
DIRETTORE TECNICO
Ing. Stefano Luca Possati
Ordine degli Ingegneri
Provincia di Roma n. 20809

Redatto: VESPA Verificato: LOPES Approvato: Possati