Profilo Asse Z2 SCALA 1:1000/100

LIVELLETTE	DIFF. DI QUOTA DISTANZA PENDENZA	h = -0.49 L = 6.482 i = -0.07566	h = -0.72 L = 71.857 i = -0.01000	h = -0.16 L = 62.907 i = -0.00250	h = 0.16 L = 12.337 i = 0.01313

R	150.000
T	4.924
Fr	0.081
Pr	28.392
Qt	234.11

R	5000.000
T	18.750
Fr	0.035
Pr	100.248
Qt	233.40

R	1000.000
T	7.817
Fr	0.031
Pr	163.155
Qt	233.24

23.467 234.49
33.316 234.06
81.498 233.58
118.998 233.35
155.338 233.26
170.972 233.34

ASSE D1_VAR - Asse strada
Prog.: 417.874 - Quota: 234.54
ASSE D1_VAR - Asse strada
Prog.: 440.690 - Quota: 234.38

SCALA QUOTE 1:100
SCALA DISTANZE 1:1000

QT.RIF. 222.00

NUMERO SEZIONI	Z2-0	Z2-1	Z2-2	Z2-3	Z2-4	Z2-5	Z2-6	Z2-7	Z2-8	Z2-9
QUOTE PROGETTO	234.786	234.777	234.087	233.766	233.515	233.369	233.302	233.265	233.400	233.500
QUOTE TERRENO	234.320	234.295	233.932	233.293	233.323	233.282	233.204	233.051	232.945	232.959
DIFFERENZA DI QUOTA	0.466	0.482	0.155	0.473	0.192	0.087	0.098	0.214	0.455	0.541
ETTOMETRICHE	0				1					
DISTANZE PARZIALI	6.81	25.000	31.389	25.562	23.603	25.034	25.000	13.077	9.542	
DISTANZE PROGRESSIVE	0.000	6.812	31.819	63.208	88.770	112.373	137.407	162.407	175.484	185.026
ANDAMENTO PLANIMETRICO	R= 40.000 1	L= 6.472	Sv= 43.068 a=54.8353 R= 50.000 2	L= 8.370	Sv= 30.503 a=21.5762 R= 90.000 3		L= 76.978			
SOPRAELEVAZIONI SX	2.500%								2.500%	
SOPRAELEVAZIONI DX	ZONA DI INTERSEZIONE									
	-2.500%								-2.500%	
DIAGRAMMA DELLE VELOCITA'	30								30	
	Vp 30 km/h									

Profilo Asse D1 SCALA 1:1000/100

	h = -1.17 L = 116.652 i = -0.01000	h = 0.38 L = 18.786 i = 0.02000

COMO

SARONNO

R	12000.000
T	16.229
Fr	0.011
Pr	452.639
Qt	234.29

R	500.000
T	7.500
Fr	0.056
Pr	569.291
Qt	233.12

436.410 234.41
468.869 234.13
561.791 233.20
576.791 233.27

Asse Z2 - Asse strada
Prog.: 0.000 - Quota: 234.49
ASSE I - Asse strada

SCALA QUOTE 1:100
SCALA DISTANZE 1:1000

QT.RIF. 225.00

NUMERO SEZIONI	D	D1-15	D1-16	D1-17	D1-18	20	21	22	D1-19	D1-20	D1-21	D1-22	D1-23	D1-24	D1-FINE
QUOTE PROGETTO		235.04	234.86	234.67	234.49	234.45	234.42	234.38	234.30	234.07	233.82	233.57	233.32	233.24	233.50
QUOTE TERRENO		234.64	234.49	234.30	234.27	234.21	234.17	234.12	234.03	233.83	233.52	233.21	233.11	233.03	233.21
DIFFERENZA DI QUOTA		0.40	0.37	0.37	0.22	0.24	0.25	0.26	0.27	0.24	0.30	0.36	0.21	0.21	0.29
ETTOMETRICHE				400.000							500.000				
DISTANZE PARZIALI			25.00	25.00	25.00	5.64	4.41	4.81	10.13	25.00	25.00	25.00	25.00	13.08	
DISTANZE PROGRESSIVE		350.00	375.00	400.00	425.00	430.64	435.06	439.87	450.00	475.00	500.00	525.00	550.00	575.00	588.08
ANDAMENTO PLANIMETRICO						1									
						Sv= 98.738 a=12.5717 R= 500.000									
ANDAMENTO CIGLI SX															
ANDAMENTO CIGLI DX															
DIAGRAMMA VELOCITA'															

QUADRO DI UNIONE VIABILITA' CONNESSA TRC011

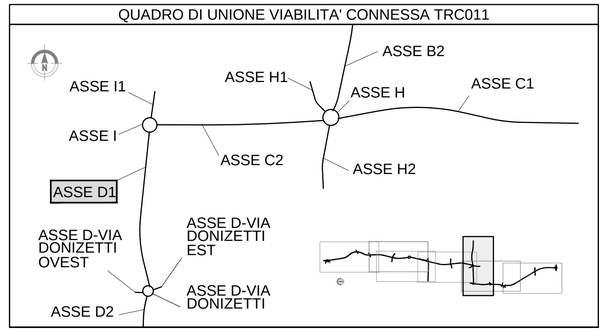

MATRICE DI REVISIONE

REV	DATA	DESCRIZIONE MODIFICA

N.B.: LA TAVOLA SOSTITUISCE QUELLA RELATIVA AL CODICE E DEL PROGETTO ESECUTIVO

CONCESSIONI AUTOSTRADALI LOMBARDE — Autostrada Pedemontana Lombarda

COLLEGAMENTO AUTOSTRADALE
DALMINE - COMO - VARESE - VALICO DEL GAGGIOLO E OPERE AD ESSO CONNESSE

CODICE C.U.P. F11B06000270007

TRATTE B1, B2, C, D, TRVA13+14, GREENWAY

AS BUILT

TRATTA B1

PROGETTO STRADALE
OPERA CONNESSA TRCO11
PROFILI LONGITUDINALI
PROFILO LONGITUDINALE - ASSE D1 - Z2 - TAV.2

IDENTIFICAZIONE ELABORATO

CODICE PROGETTO: F00107B

WBS								
FASE PROGETTUALE	LOTTO	ZONA	OPERA	TRATTO D'OPERA	AMBITO	TIPO ELABORATO	PROGRESSIVO	REVISIONE
A	1	H02	GE001	0	SD	FL	032	E

Scala: 1:1000 / 1:100

DATA	DESCRIZIONE	REV
Aprile 2017	Emissione	E

CONCEDENTE

CONCESSIONI AUTOSTRADALI LOMBARDE

CONCESSIONARIO

Autostrada Pedemontana Lombarda — Direttore Tecnico: Ing. Stefano Emilio Frigerio; Referente Tecnico: Ing. Sabrina Lattuada

APPROVATO

Autostrada Pedemontana Lombarda — Il Direttore dei Lavori: Ing. Francesco Domanico

IMPRESA

RAGGRUPPAMENTO TEMPORANEO IMPRESE:

Mandataria	Mandante	Mandante	Mandante cooptata
STRABAG A.G.	GLF Grandi Lavori Fincosit S.p.A.	ICM S.p.A.	STRABAG S.p.A.

PROGETTISTA - PROGETTO ESECUTIVO DI DETTAGLIO

RAGGRUPPAMENTO TEMPORANEO PROGETTISTI:

Mandataria	Mandante	Mandante	Mandante
3TI PROGETTI ITALIA	GP Ingegneria		Arch. Salvatore Vermiglio

RESPONSABILE DI PROGETTO ED INCARICATO DELL'INTEGRAZIONE FRA LE VARIE PRESTAZIONI:

Ing. Alberto Cecchini

ELABORAZIONE PROGETTUALE

PROGETTISTA:

3TI PROGETTI ITALIA S.p.A

3TI ITALIA S.p.A.
DIRETTORE TECNICO
Ing. Stefano Luca Possati
Ordine degli Ingegneri
Provincia di Roma n. 20809

Redatto: SCHIAVI Verificato: LOPES Approvato: Possati