Profilo Asse D4 SCALA 1:1000/100

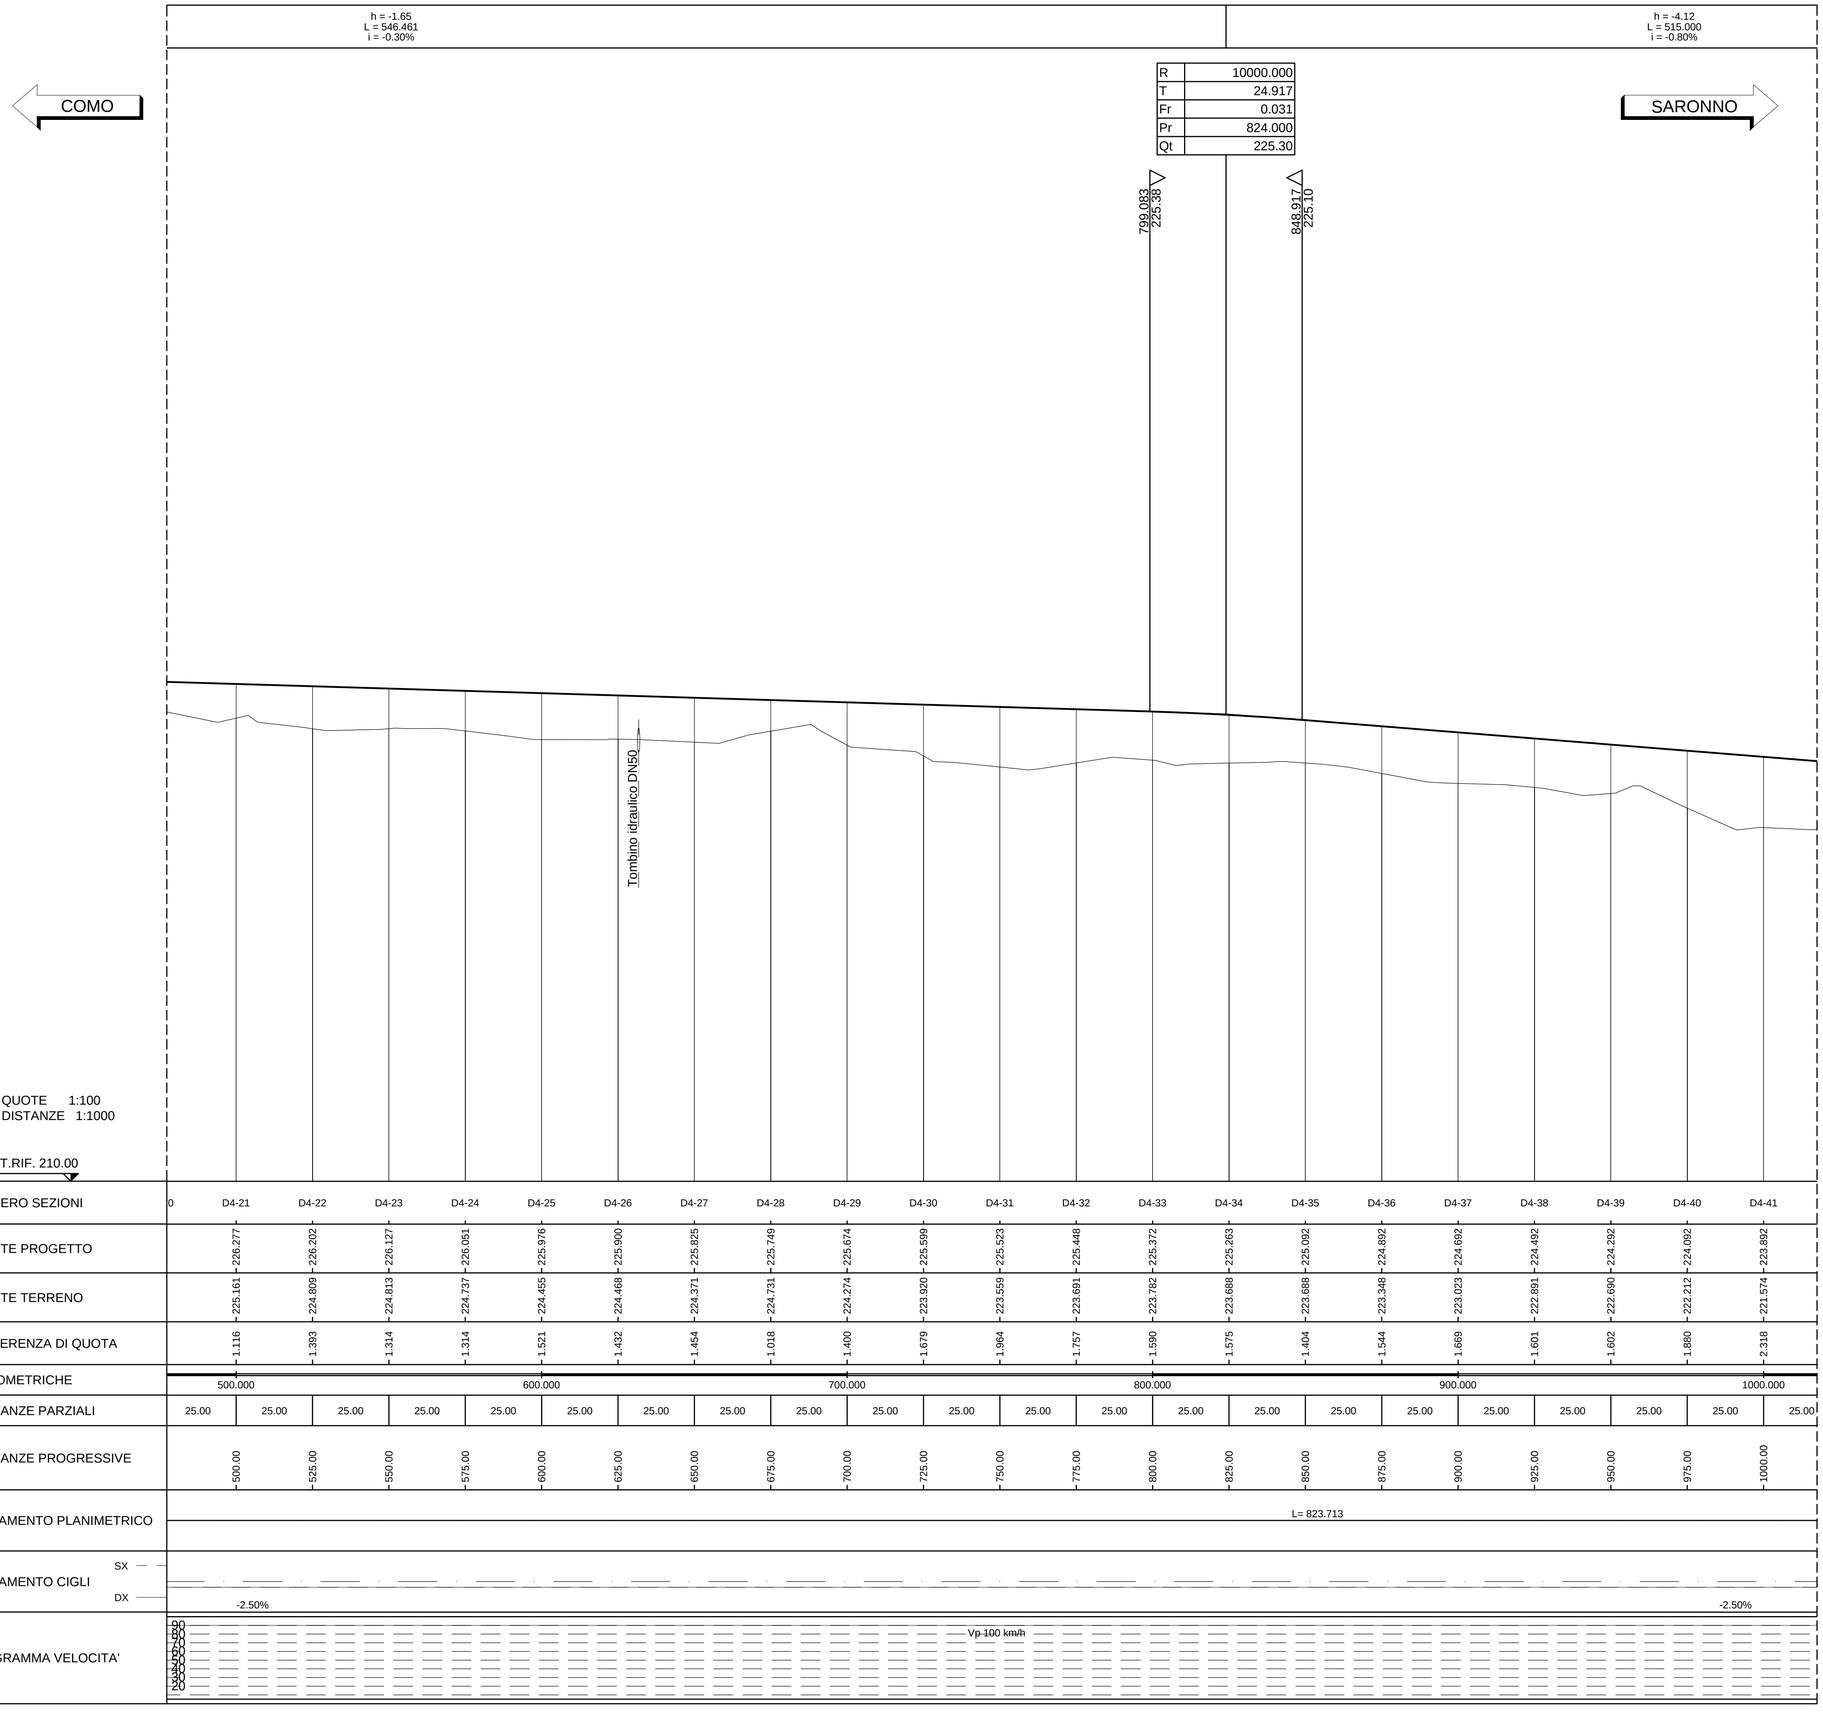

SCALA QUOTE 1:100
SCALA DISTANZE 1:1000

QT.RIF. 210.00

NUMERO SEZIONI	0	D4-21	D4-22	D4-23	D4-24	D4-25	D4-26	D4-27	D4-28	D4-29	D4-30	D4-31	D4-32	D4-33	D4-34	D4-35	D4-36	D4-37	D4-38	D4-39	D4-40	D4-41		
QUOTE PROGETTO		226.277	226.202	226.127	226.051	225.976	225.900	225.825	225.749	225.674	225.599	225.523	225.448	225.372	225.263	225.092	224.892	224.692	224.492	224.292	224.092	223.892		
QUOTE TERRENO		225.161	224.809	224.813	224.737	224.455	224.468	224.371	224.731	224.274	223.920	223.559	223.691	223.782	223.688	223.688	223.348	223.023	222.891	222.690	222.212	221.574		
DIFFERENZA DI QUOTA		1.116	1.393	1.314	1.314	1.521	1.432	1.454	1.018	1.400	1.679	1.964	1.757	1.590	1.575	1.404	1.544	1.669	1.601	1.602	1.880	2.318		
ETTOMETRICHE		500.000					600.000				700.000				800.000				900.000				1000.000	
DISTANZE PARZIALI	25.00	25.00	25.00	25.00	25.00	25.00	25.00	25.00	25.00	25.00	25.00	25.00	25.00	25.00	25.00	25.00	25.00	25.00	25.00	25.00	25.00	25.00	25.00	
DISTANZE PROGRESSIVE		500.00	525.00	550.00	575.00	600.00	625.00	650.00	675.00	700.00	725.00	750.00	775.00	800.00	825.00	850.00	875.00	900.00	925.00	950.00	975.00	1000.00		
ANDAMENTO PLANIMETRICO		L= 823.713																						
ANDAMENTO CIGLI SX / DX		-2.50%																				-2.50%		
DIAGRAMMA VELOCITA'		Vp 100 km/h																						

QUADRO DI UNIONE VIABILITA' CONNESSA TRC011

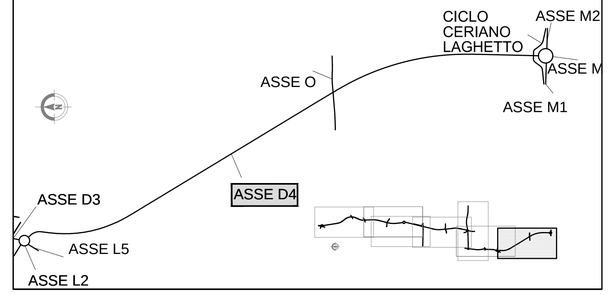

MATRICE DI REVISIONE

REV	DATA	DESCRIZIONE MODIFICA

N.B.: LA TAVOLA SOSTITUISCE QUELLA RELATIVA AL CODICE E DEL PROGETTO ESECUTIVO

CONCESSIONI AUTOSTRADALI LOMBARDE — Autostrada Pedemontana Lombarda

COLLEGAMENTO AUTOSTRADALE
DALMINE - COMO - VARESE - VALICO DEL GAGGIOLO E OPERE AD ESSO CONNESSE
CODICE C.U.P. F11B06000270007

TRATTE B1, B2, C, D, TRVA13+14, GREENWAY

AS BUILT

TRATTA B1

PROGETTO STRADALE
OPERA CONNESSA TRCO11
PROFILI LONGITUDINALI
PROFILO LONGITUDINALE - ASSE D4 - TAV.2

IDENTIFICAZIONE ELABORATO

CODICE PROGETTO: F00107B

WBS								
FASE PROGETTUALE	LOTTO	ZONA	OPERA	TRATTO D'OPERA	AMBITO	TIPO ELABORATO	PROGRESSIVO	REVISIONE
A	1	H02	GE001	0	SD	FL	038	E

Scala: 1:1000 / 1:100

DATA	DESCRIZIONE	REV
Aprile 2017	Emissione	E

CONCEDENTE

CONCESSIONI AUTOSTRADALI LOMBARDE

CONCESSIONARIO

Autostrada Pedemontana Lombarda
Direttore Tecnico: Ing. Stefano Emilio Frigerio
Referente Tecnico: Ing. Sabrina Lattuada

APPROVATO

Autostrada Pedemontana Lombarda
Il Direttore dei Lavori: Ing. Francesco Domanico

IMPRESA

RAGGRUPPAMENTO TEMPORANEO IMPRESE:

Mandataria	Mandante	Mandante	Mandante cooptata
STRABAG A.G.	GLF Grandi Lavori Fincosit S.p.A.	ICM S.p.A.	STRABAG S.p.A.

PROGETTISTA - PROGETTO ESECUTIVO DI DETTAGLIO

RAGGRUPPAMENTO TEMPORANEO PROGETTISTI:

Mandataria	Mandante	Mandante	Mandante
3TI PROGETTI ITALIA	GP Ingegneria srl		Arch. Salvatore Vermiglio

RESPONSABILE DI PROGETTO ED INCARICATO DELL'INTEGRAZIONE FRA LE VARIE PRESTAZIONI:
Ing. Alberto Cecchini

ELABORAZIONE PROGETTUALE

PROGETTISTA:
3TI PROGETTI ITALIA S.p.A

3TI ITALIA S.p.A.
DIRETTORE TECNICO
Ing. Stefano Luca Possati
Ordine degli Ingegneri
Provincia di Roma n. 20809

Redatto: VESPA Verificato: LOPES Approvato: Possati