Profilo Asse D4 SCALA 1:1000/100

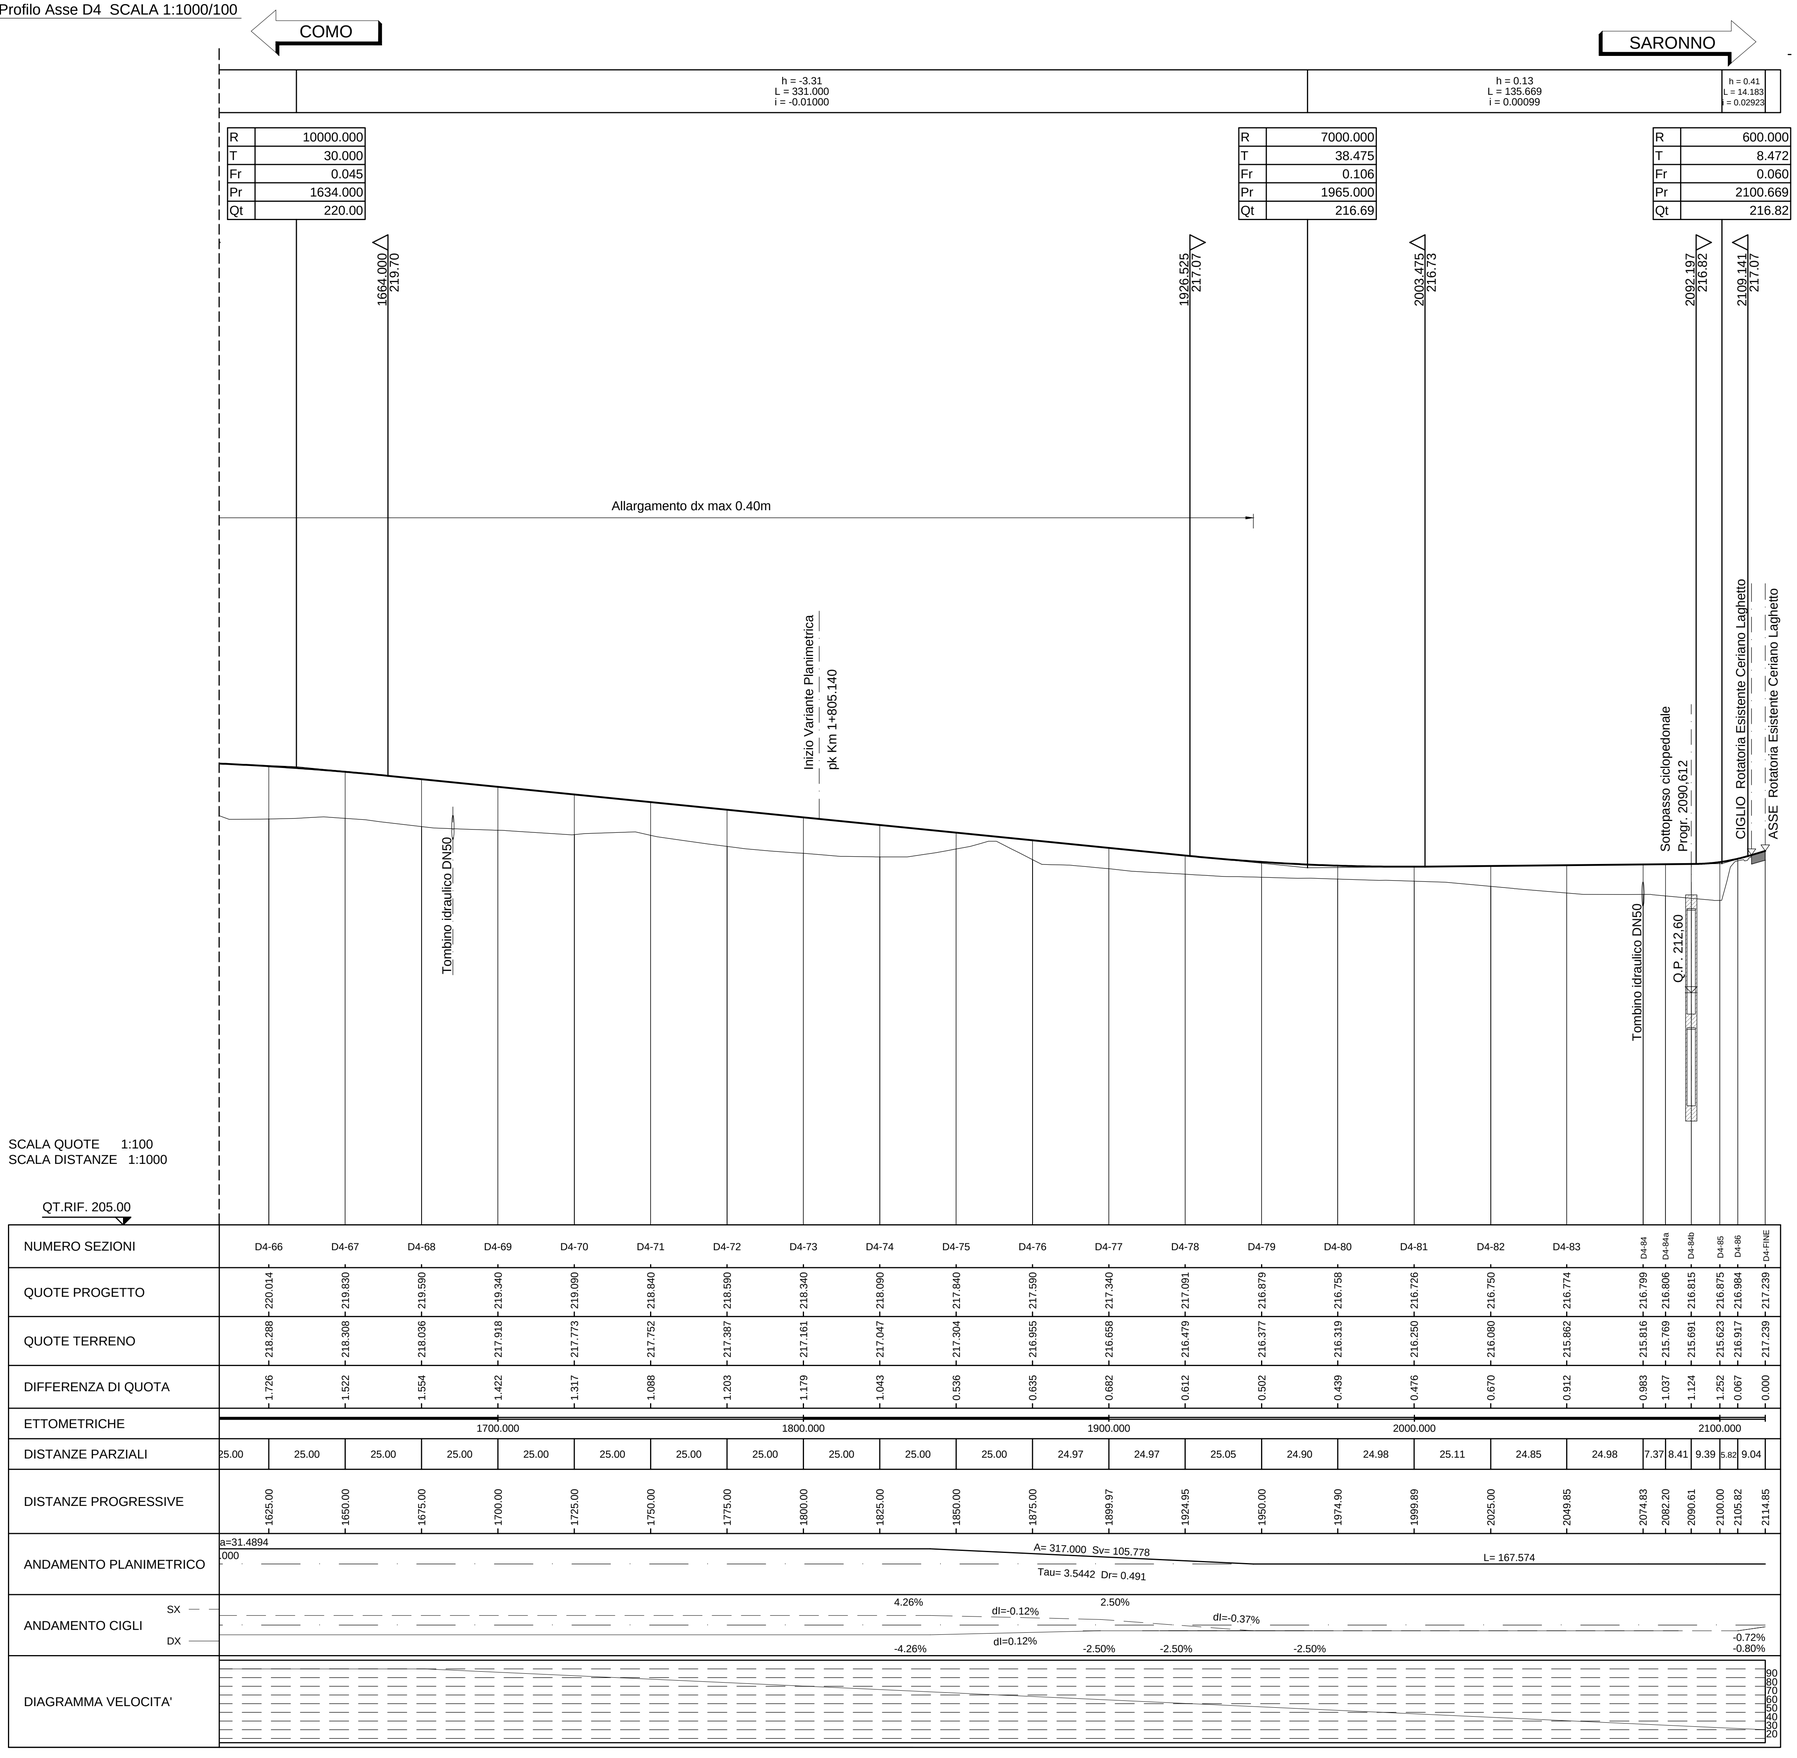

SCALA QUOTE 1:100
SCALA DISTANZE 1:1000

QT.RIF. 205.00

NUMERO SEZIONI	D4-66	D4-67	D4-68	D4-69	D4-70	D4-71	D4-72	D4-73	D4-74	D4-75	D4-76	D4-77	D4-78	D4-79	D4-80	D4-81	D4-82	D4-83	D4-84	D4-84a	D4-84b	D4-85	D4-86	D4-FINE
QUOTE PROGETTO	220.014	219.830	219.590	219.340	219.090	218.840	218.590	218.340	218.090	217.840	217.590	217.340	217.091	216.879	216.758	216.726	216.750	216.774	216.799	216.806	216.815	216.875	216.984	217.239
QUOTE TERRENO	218.288	218.308	218.036	217.918	217.773	217.752	217.387	217.161	217.047	217.304	216.955	216.658	216.479	216.377	216.319	216.250	216.080	215.862	215.816	215.769	215.691	215.623	216.917	217.239
DIFFERENZA DI QUOTA	1.726	1.522	1.554	1.422	1.317	1.088	1.203	1.179	1.043	0.536	0.635	0.682	0.612	0.502	0.439	0.476	0.670	0.912	0.983	1.037	1.124	1.252	0.067	0.000
ETTOMETRICHE				1700.000				1800.000				1900.000				2000.000						2100.000		
DISTANZE PARZIALI	25.00	25.00	25.00	25.00	25.00	25.00	25.00	25.00	25.00	25.00	25.00	24.97	24.97	25.05	24.90	24.98	25.11	24.85	24.98	7.37	8.41	9.39	6.82	9.04
DISTANZE PROGRESSIVE	1625.00	1650.00	1675.00	1700.00	1725.00	1750.00	1775.00	1800.00	1825.00	1850.00	1875.00	1899.97	1924.95	1950.00	1974.90	1999.89	2025.00	2049.85	2074.83	2082.20	2090.61	2100.00	2105.82	2114.85
ANDAMENTO PLANIMETRICO	a=31.4894 .000										A= 317.000 Sv= 105.778 Tau= 3.5442 Dr= 0.491							L= 167.574						
ANDAMENTO CIGLI SX											4.26%		dl=-0.12%	2.50%			dl=-0.37%							-0.72%
ANDAMENTO CIGLI DX											-4.26%		dl=0.12%	-2.50%	-2.50%		-2.50%							-0.80%
DIAGRAMMA VELOCITA'	90 90 70 60 50 40 30 20																							

QUADRO DI UNIONE VIABILITA' CONNESSA TRC011

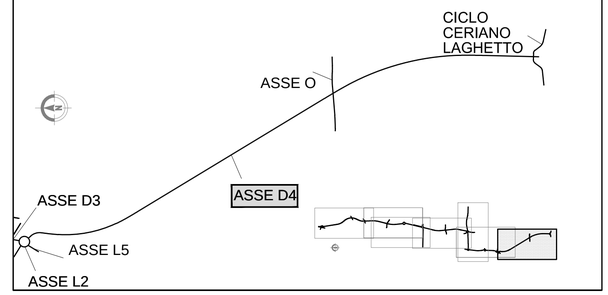

MATRICE DI REVISIONE

REV	DATA	DESCRIZIONE MODIFICA

N.B.: LA TAVOLA SOSTITUISCE QUELLA RELATIVA AL CODICE E DEL PROGETTO ESECUTIVO

CONCESSIONI AUTOSTRADALI LOMBARDE — Autostrada Pedemontana Lombarda

COLLEGAMENTO AUTOSTRADALE
DALMINE - COMO - VARESE - VALICO DEL GAGGIOLO E OPERE AD ESSO CONNESSE
CODICE C.U.P. F11B06000270007

TRATTE B1, B2, C, D, TRVA13+14, GREENWAY

AS BUILT

TRATTA B1
PROGETTO STRADALE
OPERA CONNESSA TRCO11
PROFILI LONGITUDINALI
PROFILO LONGITUDINALE - ASSE D4 - TAV.5

IDENTIFICAZIONE ELABORATO
CODICE PROGETTO: F00107B

WBS								
FASE PROGETTUALE	LOTTO	ZONA	OPERA	TRATTO D'OPERA	AMBITO	TIPO ELABORATO	PROGRESSIVO	REVISIONE
A	1	H02	GE001	0	SD	FL	041	E

Scala: 1:1000 / 1:100

DATA	DESCRIZIONE	REV
Aprile 2017	Emissione	E

CONCEDENTE
CONCESSIONI AUTOSTRADALI LOMBARDE

CONCESSIONARIO
Autostrada Pedemontana Lombarda — Direttore Tecnico: Ing. Stefano Emilio Frigerio; Referente Tecnico: Ing. Sabrina Lattuada

APPROVATO
Autostrada Pedemontana Lombarda — Il Direttore dei Lavori: Ing. Francesco Domanico

IMPRESA
RAGGRUPPAMENTO TEMPORANEO IMPRESE:

Mandataria	Mandante	Mandante	Mandante cooptata
STRABAG A.G.	GLF Grandi Lavori Fincosit S.p.A.	ICM S.p.A.	STRABAG S.p.A.

PROGETTISTA - PROGETTO ESECUTIVO DI DETTAGLIO
RAGGRUPPAMENTO TEMPORANEO PROGETTISTI:

Mandataria	Mandante	Mandante	Mandante
3TI PROGETTI ITALIA	GP Ingegneria srl GESTIONE PROGETTI DI INGEGNERIA		Arch. Salvatore Vermiglio

RESPONSABILE DI PROGETTO ED INCARICATO DELL'INTEGRAZIONE FRA LE VARIE PRESTAZIONI:
Ing. Alberto Cecchini

ELABORAZIONE PROGETTUALE
PROGETTISTA:
3TI PROGETTI ITALIA S.p.A

3TI ITALIA S.p.A.
DIRETTORE TECNICO
Ing. Stefano Luca Passati
Ordine degli Ingegneri
Provincia di Roma n. 20809

Redatto: VESPA Verificato: LOPES Approvato: Possati