Profilo Asse E SCALA 1:1000/100

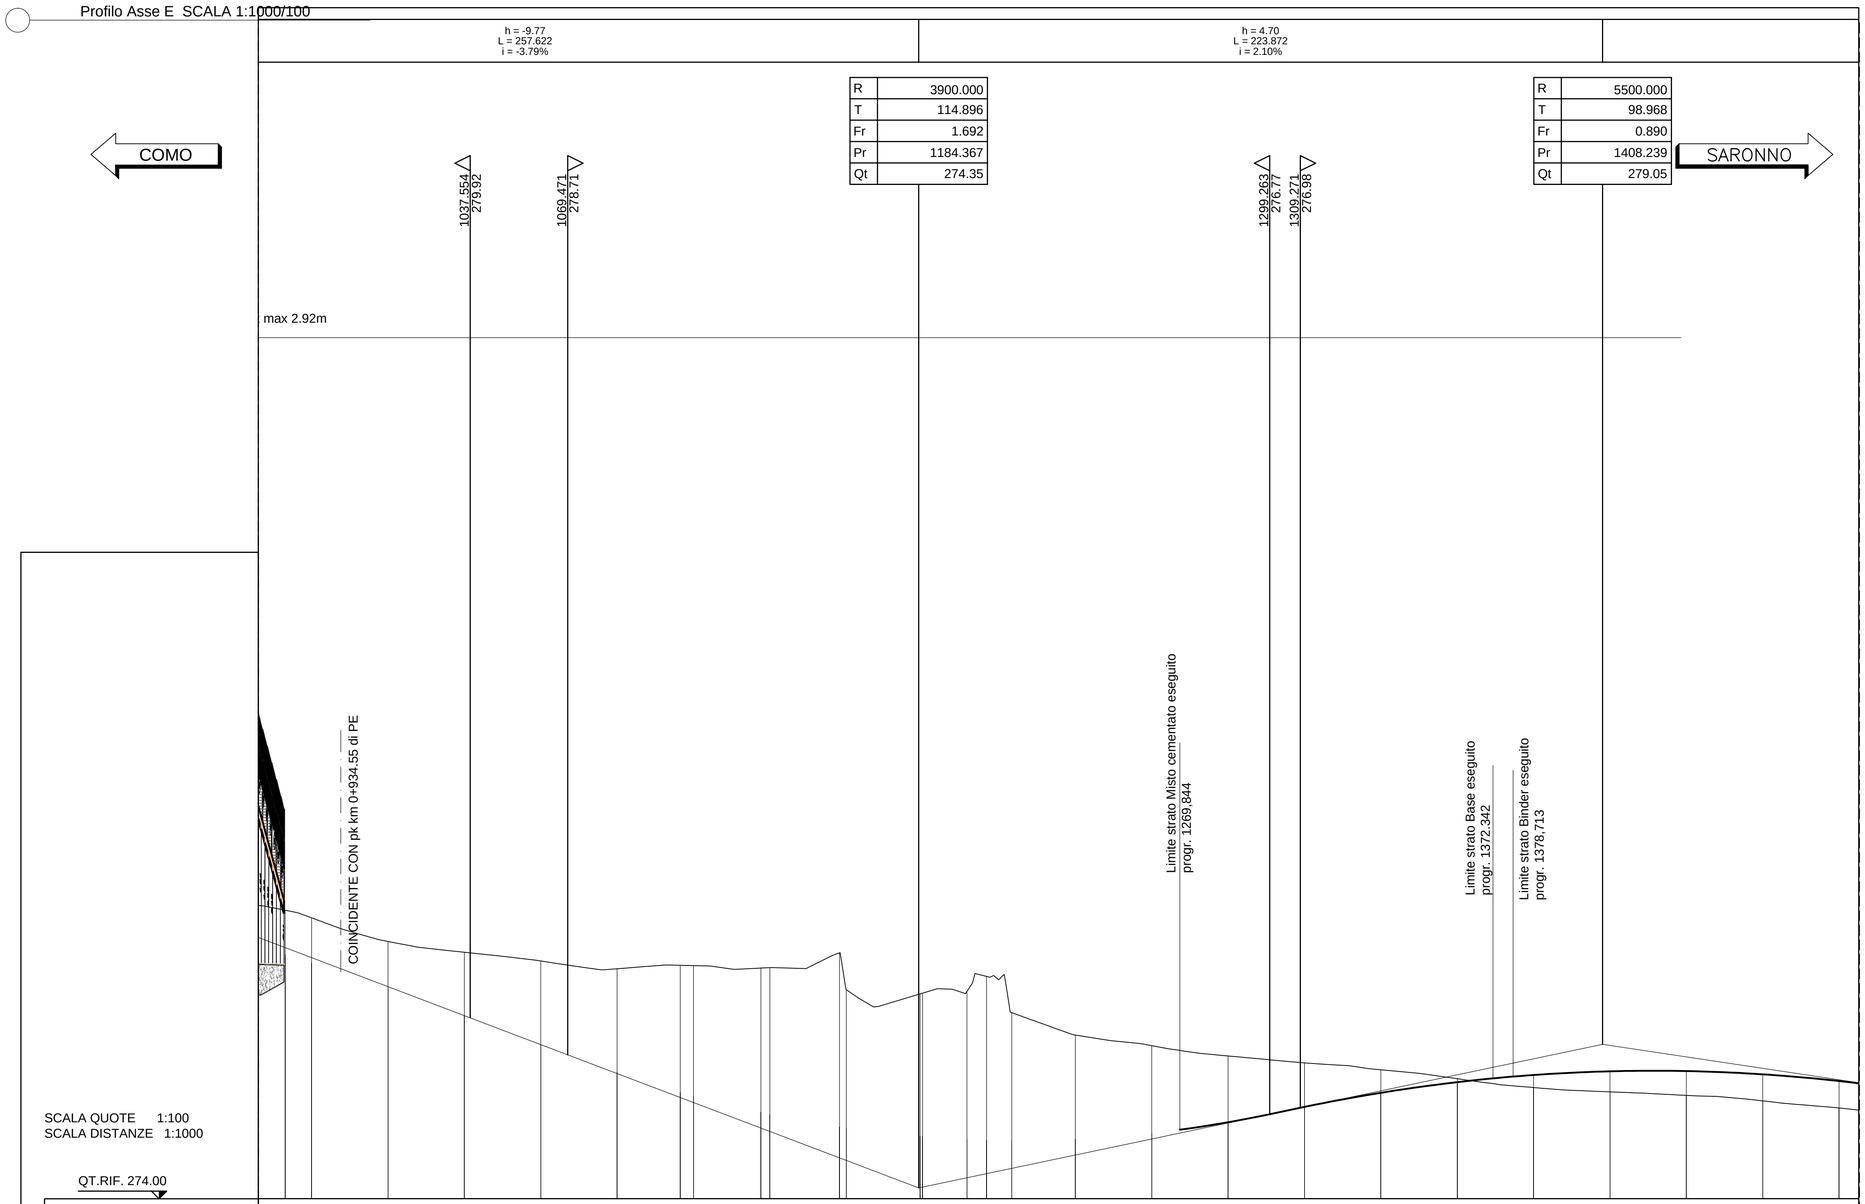

SCALA QUOTE 1:100
SCALA DISTANZE 1:1000

QT.RIF. 274.00

NUMERO SEZIONI	A	A1 - 37M	A1-38	A1-39	A1-40	A1-41	A1-42	P1	A1-43	P2	P3	P4	A1-46A	A1-47A	A1-48	A1-49	A1-50	A1-51	A1-52	A1-53	A1-54	A1-55	A1-56	A1-57	A1-58
QUOTE PROGETTO		281.990	281.722	280.896	279.992	279.044	278.130	277.487	277.366	276.824 / 276.762	276.351 / 276.318	276.041 / 276.034	275.943	275.920	275.906	275.948	276.146	276.503	277.004	277.466	277.815	278.049	278.170	278.178	278.071	277.851
QUOTE TERRENO		283.442	283.191	282.420	282.065	281.783	281.527	281.639	281.628	281.548 / 281.563	282.048 / 280.840	280.704 / 280.729	280.786	281.278	280.089	279.356	279.010	278.673	278.446	278.219	277.927	277.638	277.497	277.382	277.202	276.971
DIFFERENZA DI QUOTA		-1.452	-1.469	-1.524	-2.073	-2.739	-3.397	-4.152	-4.262	-4.724 / -4.801	-5.687 / -4.522	-4.663 / -4.695	-4.843	-5.358	-4.183	-3.408	-2.864	-2.170	-1.442	-0.753	-0.112	0.411	0.673	0.796	0.869	0.880
ETTOMETRICHE				1000.000				1100.000					1200.000					1300.000				1400.000				
DISTANZE PARZIALI		.37	8.63	25.00	25.00	25.00	25.00	20.67	4.33	22.07	2.93 / 22.79	2.21	24.19	14.53	6.41 / 8.27	20.79	25.00	25.00	25.00	25.00	25.01	24.99	24.99	25.00	25.00	25.00
DISTANZE PROGRESSIVE			977.01	985.64	1010.64	1035.64	1060.64	1085.64	1106.31	1110.64	1132.71 / 1135.64	1158.44 / 1160.64	1184.83 / 1185.64	1200.17	1206.58	1214.85	1235.64	1260.64	1285.64	1310.64	1335.65	1360.66	1385.65	1410.64	1435.64	1460.64	1485.64
ANDAMENTO PLANIMETRICO											Sv= 329.451 a=52.4337 R= 400.000 3											A= 209.000 Sv= 109.203 Tau= 8.6901 Dr= 1.241		L= 0.512		A= 210 Tau=
ANDAMENTO CIGLI SX		8%		7.00%															7.00%	dl=-0.29%	2.50%		dl=-0.37%		dl=0.37%		2.50%
ANDAMENTO CIGLI DX		8%		-7.00%															-7.00%	dl=0.29%	-2.50%			-2.50%			-2.50
DIAGRAMMA VELOCITA'		90 80 70 60 50 40 30 20								Vp 97 km/h																

QUADRO DI UNIONE VIABILITA' CONNESSA TRC011

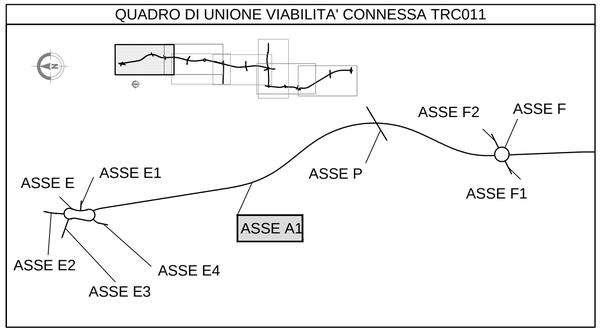

MATRICE DI REVISIONE

REV	DATA	DESCRIZIONE MODIFICA

N.B.: LA TAVOLA SOSTITUISCE QUELLA RELATIVA AL CODICE E DEL PROGETTO ESECUTIVO

CONCESSIONI AUTOSTRADALI LOMBARDE — Autostrada Pedemontana Lombarda

COLLEGAMENTO AUTOSTRADALE
DALMINE - COMO - VARESE - VALICO DEL GAGGIOLO E OPERE AD ESSO CONNESSE
CODICE C.U.P. F11B06000270007

TRATTE B1, B2, C, D, TRVA13+14, GREENWAY

AS BUILT

TRATTA B1
PROGETTO STRADALE
OPERA CONNESSA TRCO11
PROFILI LONGITUDINALI
PROFILO LONGITUDINALE - ASSE A1 - TAV.3

IDENTIFICAZIONE ELABORATO
CODICE PROGETTO: F00107B

FASE PROGETTUALE	LOTTO	ZONA	OPERA	TRATTO D'OPERA	AMBITO	TIPO ELABORATO	PROGRESSIVO	REVISIONE
A	1	H02	GE001	0	SD	FL	049	E

WBS

Scala: 1:1000 / 1:100

DATA	DESCRIZIONE	REV
Novembre 2017	Revisione	E

CONCEDENTE
CONCESSIONI AUTOSTRADALI LOMBARDE

CONCESSIONARIO
Autostrada Pedemontana Lombarda — Direttore Tecnico: Ing. Giuseppe Sambo; Referente Tecnico: Ing. Sabrina Lattuada

APPROVATO
Autostrada Pedemontana Lombarda — Il Direttore dei Lavori: Ing. Francesco Domanico

IMPRESA
RAGGRUPPAMENTO TEMPORANEO IMPRESE:

Mandataria	Mandante	Mandante	Mandante cooptata
STRABAG A.G.	GLF Grandi Lavori Fincosit S.p.A.	ICM S.p.A.	STRABAG S.p.A.

PROGETTISTA - PROGETTO ESECUTIVO DI DETTAGLIO
RAGGRUPPAMENTO TEMPORANEO PROGETTISTI:

Mandataria	Mandante	Mandante	Mandante
3TI PROGETTI ITALIA INGEGNERIA INTEGRATA S.p.A.	GP Ingegneria GESTIONE PROGETTI DI INGEGNERIA	consorzio cooperative costruzioni	Arch. Salvatore Vermiglio

RESPONSABILE DI PROGETTO ED INCARICATO DELL'INTEGRAZIONE FRA LE VARIE PRESTAZIONI:
Ing. Alberto Cecchini

Dott. Ing. ALBERTO CECCHINI — Ordine degli Ingegneri della Provincia di Roma n. 15158

ELABORAZIONE PROGETTUALE
PROGETTISTA:
3TI PROGETTI ITALIA S.p.A

3TI ITALIA S.p.A.
DIRETTORE TECNICO
Ing. Stefano Luca Possati
Ordine degli Ingegneri
Provincia di Roma n. 20809

Redatto: PIRRO — Verificato: SORGE — Approvato: Possati