Diagramma di Velocita' Asse A2 Sud SCALA 1:2000/1000

COMO

SARONNO

Diagramma delle visibilità

Distanza di visuale libera

Distanza di visuale libera Sorpasso

Visibilità per l'arresto

Visibilità per il sorpasso

SCALA DISTANZE 1:2000

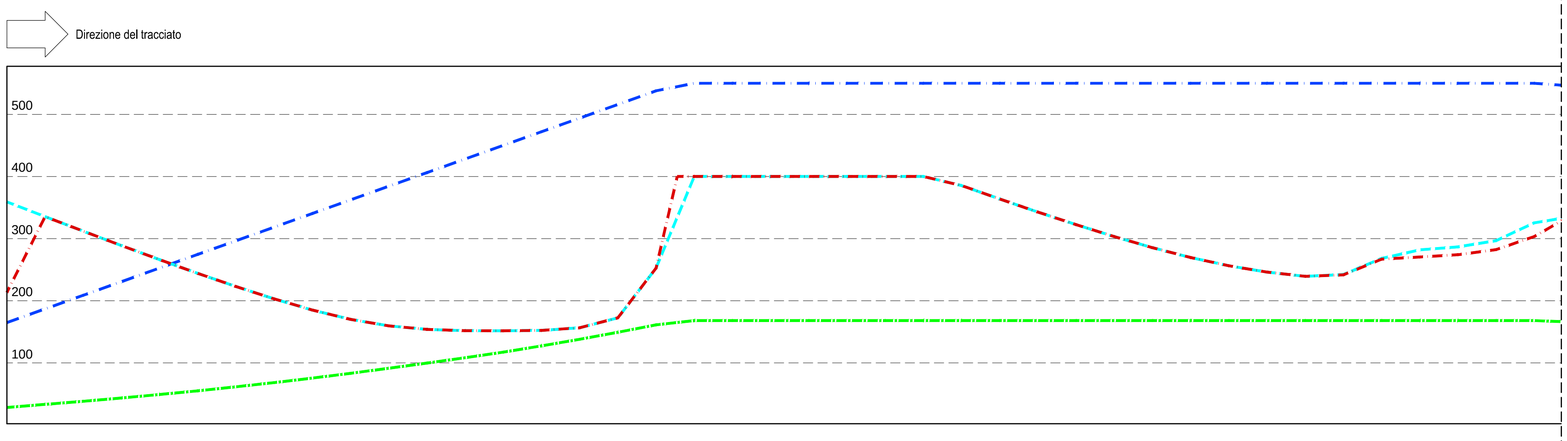

Diagramma delle velocità

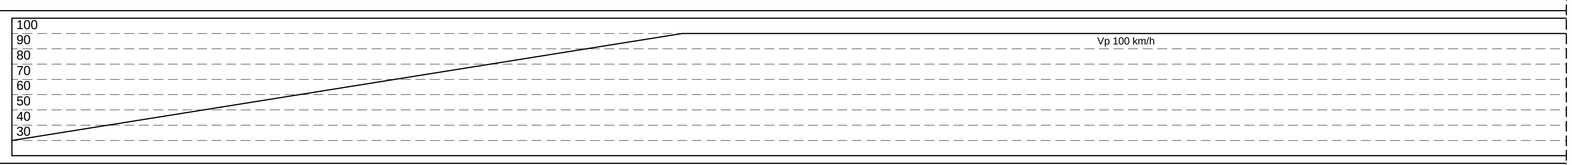

Ettometriche

17 18 19 20 21 22 23 24 25 26

Andamento planimetrico

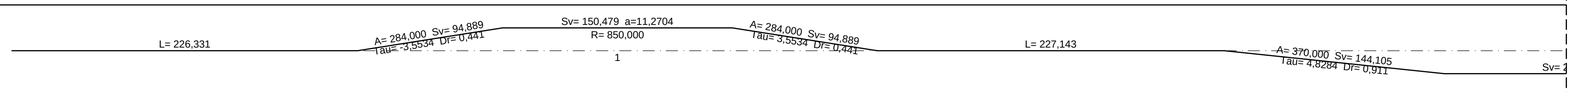

Andamento altimetrico

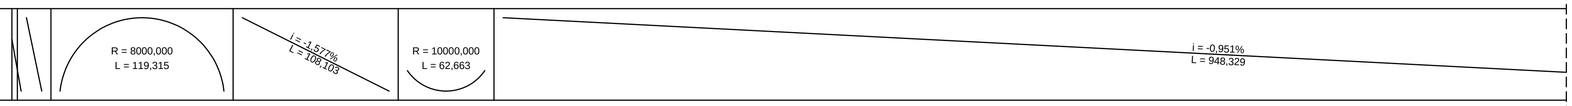

Allarg.ti visibilità dx

Distanza di visuale libera (-->)

213,574 335,449 312,012 288,818 266,162 244,043 222,949 203,027 185,059 170,068 159,668 153,943 151,855 151,709 152,380 156,543 172,559 252,637 400,000 400,000 400,000 400,000 400,000 400,000 400,000 400,000 400,000 385,449 363,818 342,725 322,559 303,271 285,449 269,604 256,323 246,167 239,355 241,699 266,943 270,459 274,121 282,324 303,418

Verifica visibilità

Visibilità per il Sorpasso (-->)

165,000 186,932 208,865 230,797 252,729 274,662 296,594 318,526 340,458 362,391 384,323 406,255 428,188 450,120 472,052 493,985 515,917 537,849 550,000

Verifica Sorpasso (-->)

Inibita la possibilità di Sorpasso
Zona di intersezione

QUADRO DI UNIONE VIABILITA' CONNESSA TRC011

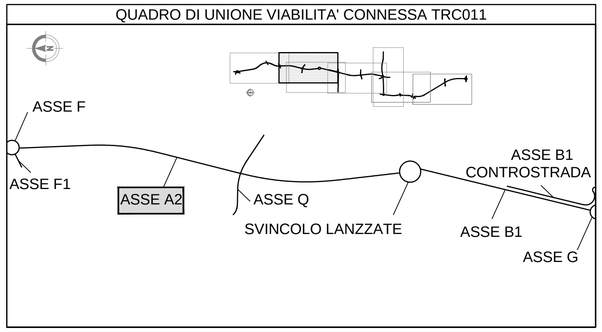

MATRICE DI REVISIONE

REV	DATA	DESCRIZIONE MODIFICA

N.B.: LA TAVOLA SOSTITUISCE QUELLA RELATIVA AL CODICE E DEL PROGETTO ESECUTIVO

CONCESSIONI AUTOSTRADALI LOMBARDE

Autostrada Pedemontana Lombarda

COLLEGAMENTO AUTOSTRADALE
DALMINE - COMO - VARESE - VALICO DEL GAGGIOLO E OPERE AD ESSO CONNESSE

CODICE C.U.P. E81B09000510004

TRATTE B1, B2, C, D, TRVA13+14, GREENWAY

AS BUILT

TRATTA B1

PROGETTO STRADALE
OPERA CONNESSA TRCO11
DIAGRAMMI DI VELOCITA'
DIAGRAMMA DI VELOCITA' - VISUALE LIBERA ASSE A2 SUD - TAV.1

IDENTIFICAZIONE ELABORATO

CODICE PROGETTO: F00107B

FASE PROGETTUALE	WBS LOTTO	WBS ZONA	WBS OPERA	TRATTO D'OPERA	AMBITO	TIPO ELABORATO	PROGRESSIVO	REVISIONE
A	1	H02	GE001	0	SD	DV	007	E

Scala: 1:2000 / 1:1000

DATA	DESCRIZIONE	REV
Settembre 2017	Emissione	E

CONCEDENTE

CONCESSIONI AUTOSTRADALI LOMBARDE

CONCESSIONARIO

Autostrada Pedemontana Lombarda — Direttore Tecnico: Ing. Giuseppe Sambo; Referente Tecnico: Ing. Sabrina Lattuada

APPROVATO

Autostrada Pedemontana Lombarda — Il Direttore dei Lavori: Ing. Francesco Domanico

IMPRESA

RAGGRUPPAMENTO TEMPORANEO IMPRESE:

Mandataria	Mandante	Mandante	Mandante cooptata
STRABAG A.G.	GLF Grandi Lavori Fincosit S.p.A.	ICM S.p.A.	STRABAG S.p.A.

PROGETTISTA - PROGETTO ESECUTIVO DI DETTAGLIO

RAGGRUPPAMENTO TEMPORANEO PROGETTISTI:

Mandataria	Mandante	Mandante	Mandante
3TI PROGETTI ITALIA INGEGNERIA INTEGRATA S.p.A.	GP ingegneria srl GESTIONE PROGETTI DI INGEGNERIA	consorzio cooperativo costruzioni	Arch. Salvatore Vermiglio

RESPONSABILE DI PROGETTO ED INCARICATO DELL'INTEGRAZIONE FRA LE VARIE PRESTAZIONI:

Ing. Alberto Cecchini

DR. ING. ALBERTO CECCHINI ORDINE DEGLI INGEGNERI DI ROMA 15158

ELABORAZIONE PROGETTUALE

PROGETTISTA:

3TI PROGETTI ITALIA S.p.A

3TI ITALIA S.p.A.
DIRETTORE TECNICO
Ing. Stefano Luca Possati
Ordine degli Ingegneri
Provincia di Roma n. 20809

Redatto: Donatiello Verificato: Sorge Approvato: Possati