Diagramma di Velocita' Asse B1 Nord SCALA 1:2000/1000

COMO

SARONNO

Diagramma delle visibilità inverso

Distanza di visuale libera

Distanza di visuale libera Sorpasso

Visibilità per l'arresto

Visibilità per il sorpasso

SCALA DISTANZE 1:2000

Direzione opposta

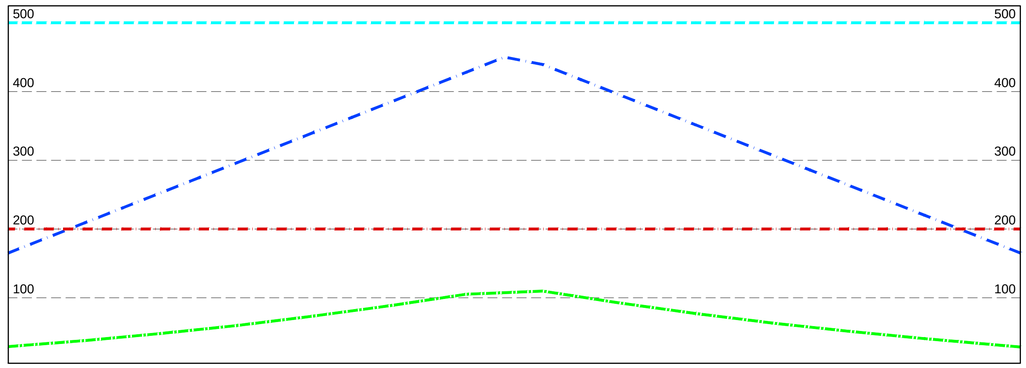

Diagramma delle velocità

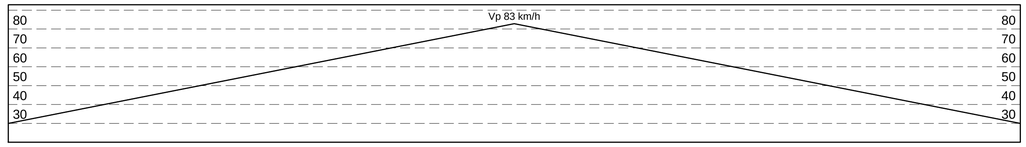

Ettometriche

Andamento planimetrico

L= 662,645

Andamento altimetrico

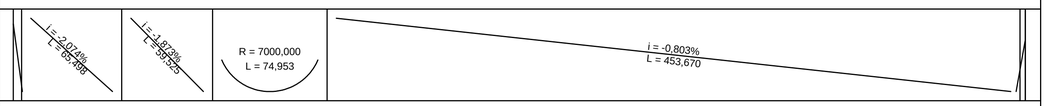

Allarg.ti visibilità sx

Distanza di visuale libera (<--)

200,000 200,000

Verifica visibilità

Visibilità per il Sorpasso (<--)

165,000 186,932 208,865 230,797 252,729 274,662 296,594 318,526 340,458 362,391 384,323 406,255 428,188 450,120 439,281 417,348 395,416 373,484 351,551 329,619 307,687 285,755 263,822 241,890 219,958 198,025 165,000

Verifica per Sorpasso (<--)

Inibita la possibilità di Sorpasso
Zona di intersezione

QUADRO DI UNIONE VIABILITA' CONNESSA TRC011

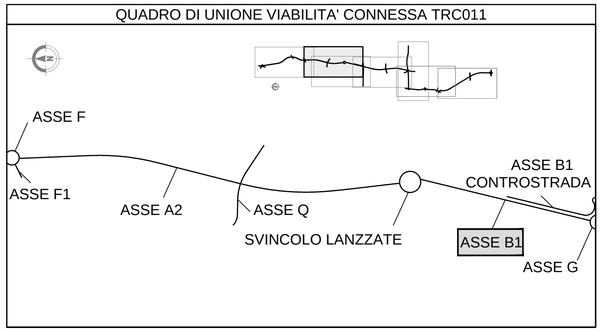

MATRICE DI REVISIONE

REV	DATA	DESCRIZIONE MODIFICA

N.B.: LA TAVOLA SOSTITUISCE QUELLA RELATIVA AL CODICE E DEL PROGETTO ESECUTIVO

CONCESSIONI AUTOSTRADALI LOMBARDE

Autostrada Pedemontana Lombarda

COLLEGAMENTO AUTOSTRADALE
DALMINE - COMO - VARESE - VALICO DEL GAGGIOLO E OPERE AD ESSO CONNESSE

CODICE C.U.P. E81B09000510004

TRATTE B1, B2, C, D, TRVA13+14, GREENWAY

AS BUILT

TRATTA B1

PROGETTO STRADALE
OPERA CONNESSA TRCO11
DIAGRAMMI DI VELOCITA'
DIAGRAMMA DI VELOCITA' - VISUALE LIBERA ASSE B1 NORD TAV.1

IDENTIFICAZIONE ELABORATO

CODICE PROGETTO: F00107B

WBS								
FASE PROGETTUALE	LOTTO	ZONA	OPERA	TRATTO D'OPERA	AMBITO	TIPO ELABORATO	PROGRESSIVO	REVISIONE
A	0	H02	GE001	1	SD	DV	009	E

Scala: 1:2000 / 1:1000

DATA	DESCRIZIONE	REV
Settembre 2017	Emissione	E

CONCEDENTE

CONCESSIONI AUTOSTRADALI LOMBARDE

CONCESSIONARIO

Autostrada Pedemontana Lombarda — Direttore Tecnico: Ing. Giuseppe Sambo; Referente Tecnico: Ing. Sabrina Lattuada

APPROVATO

Autostrada Pedemontana Lombarda — Il Direttore dei Lavori: Ing. Francesco Domanico

IMPRESA

RAGGRUPPAMENTO TEMPORANEO IMPRESE:

Mandataria	Mandante	Mandante	Mandante cooptata
STRABAG A.G.	GLF Grandi Lavori Fincosit S.p.A.	ICM S.p.A.	STRABAG S.p.A.

PROGETTISTA - PROGETTO ESECUTIVO DI DETTAGLIO

RAGGRUPPAMENTO TEMPORANEO PROGETTISTI:

Mandataria	Mandante	Mandante	Mandante
3TI PROGETTI ITALIA INGEGNERIA INTEGRATA S.p.A.	GP Ingegneria srl GESTIONE PROGETTI DI INGEGNERIA	consorzio cooperlavoro	Arch. Salvatore Vermiglio

RESPONSABILE DI PROGETTO ED INCARICATO DELL'INTEGRAZIONE FRA LE VARIE PRESTAZIONI:
Ing. Alberto Cecchini

ORDINE DEGLI INGEGNERI PROV. ROMA ALBERTO CECCHINI 15158

ELABORAZIONE PROGETTUALE

PROGETTISTA:
3TI PROGETTI ITALIA S.p.A

3TI ITALIA S.p.A.
DIRETTORE TECNICO
Ing. Stefano Luca Pasati
Ordine degli Ingegneri
Provincia di Roma n. 20809

Redatto: Donatiello Verificato: Sorge Approvato: Possati