
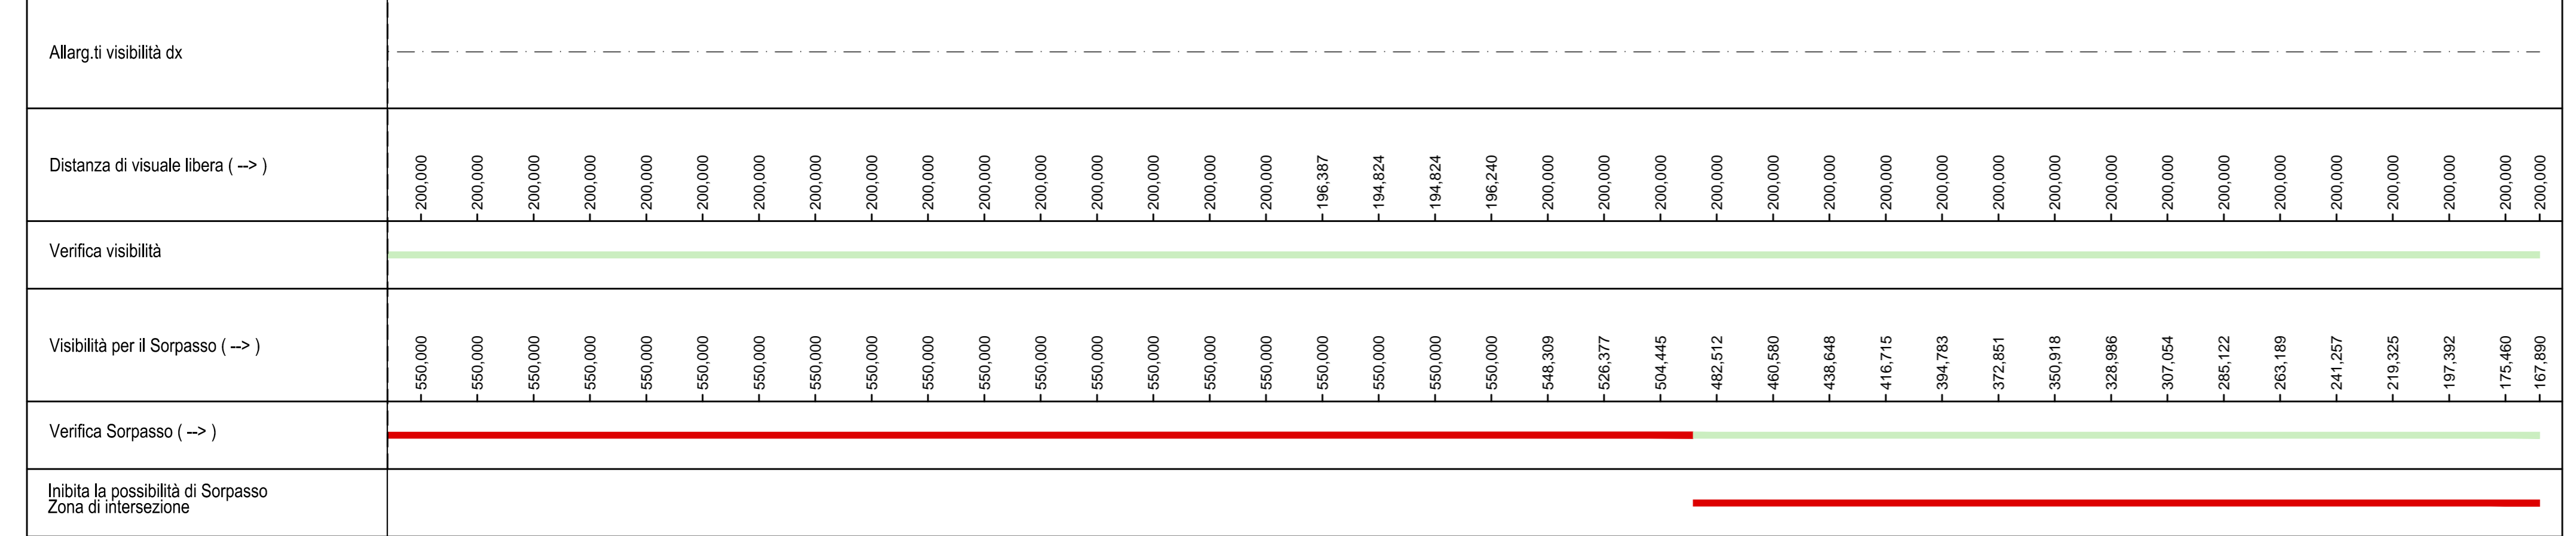
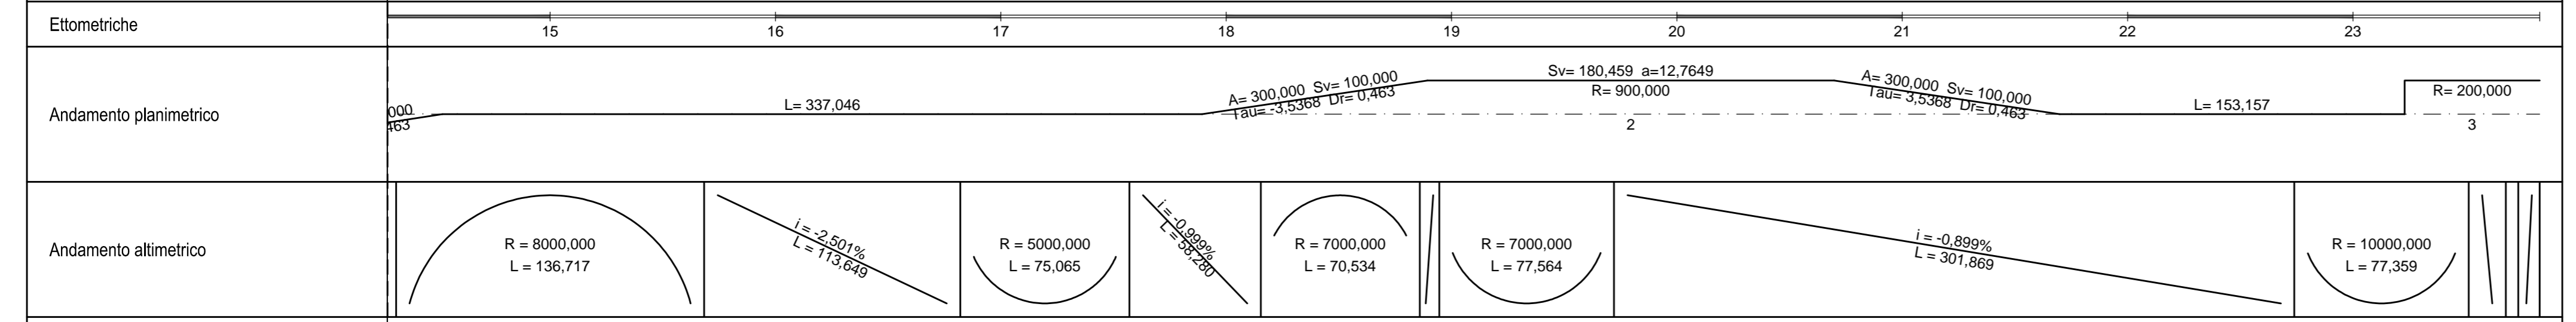
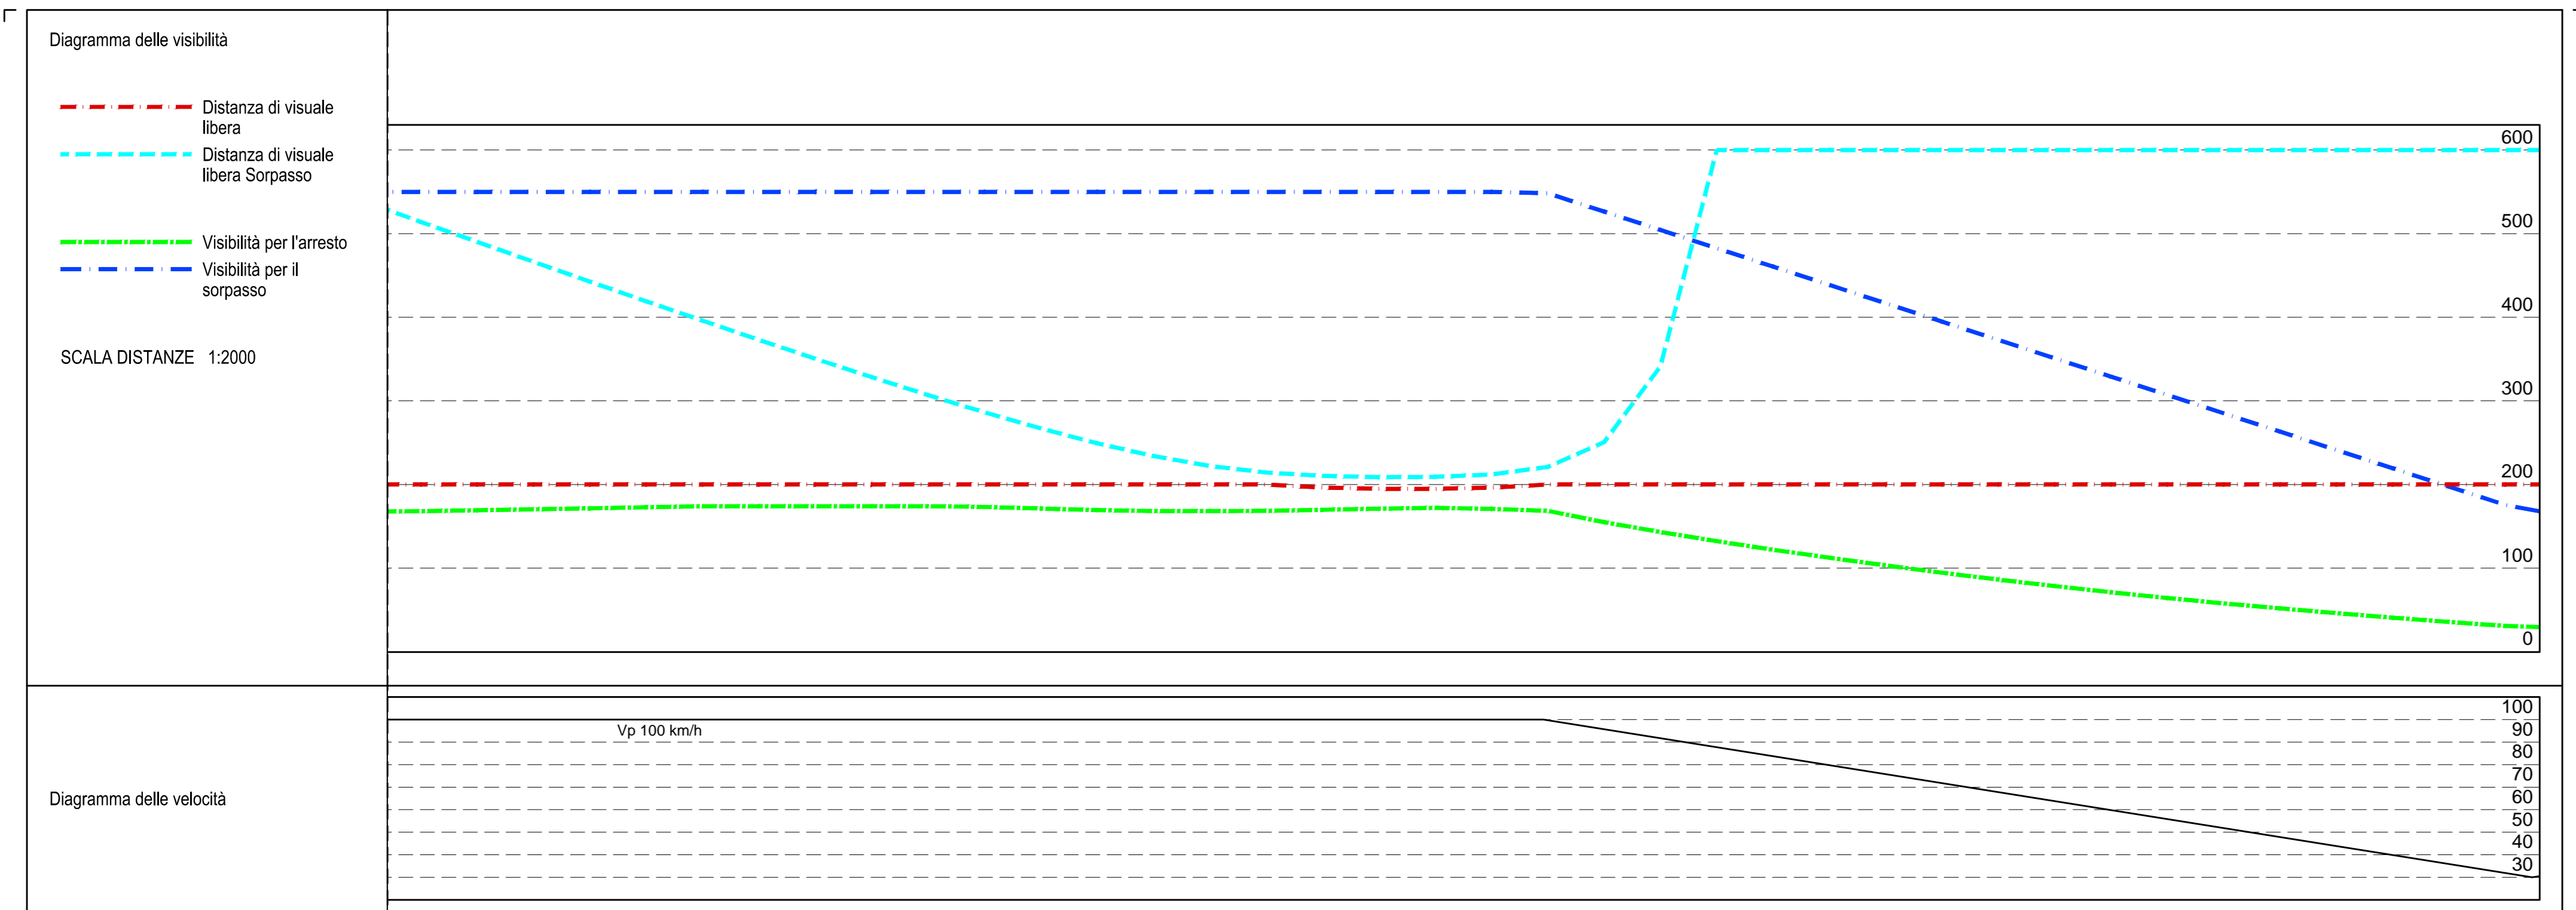


← COMO

SARONNO →

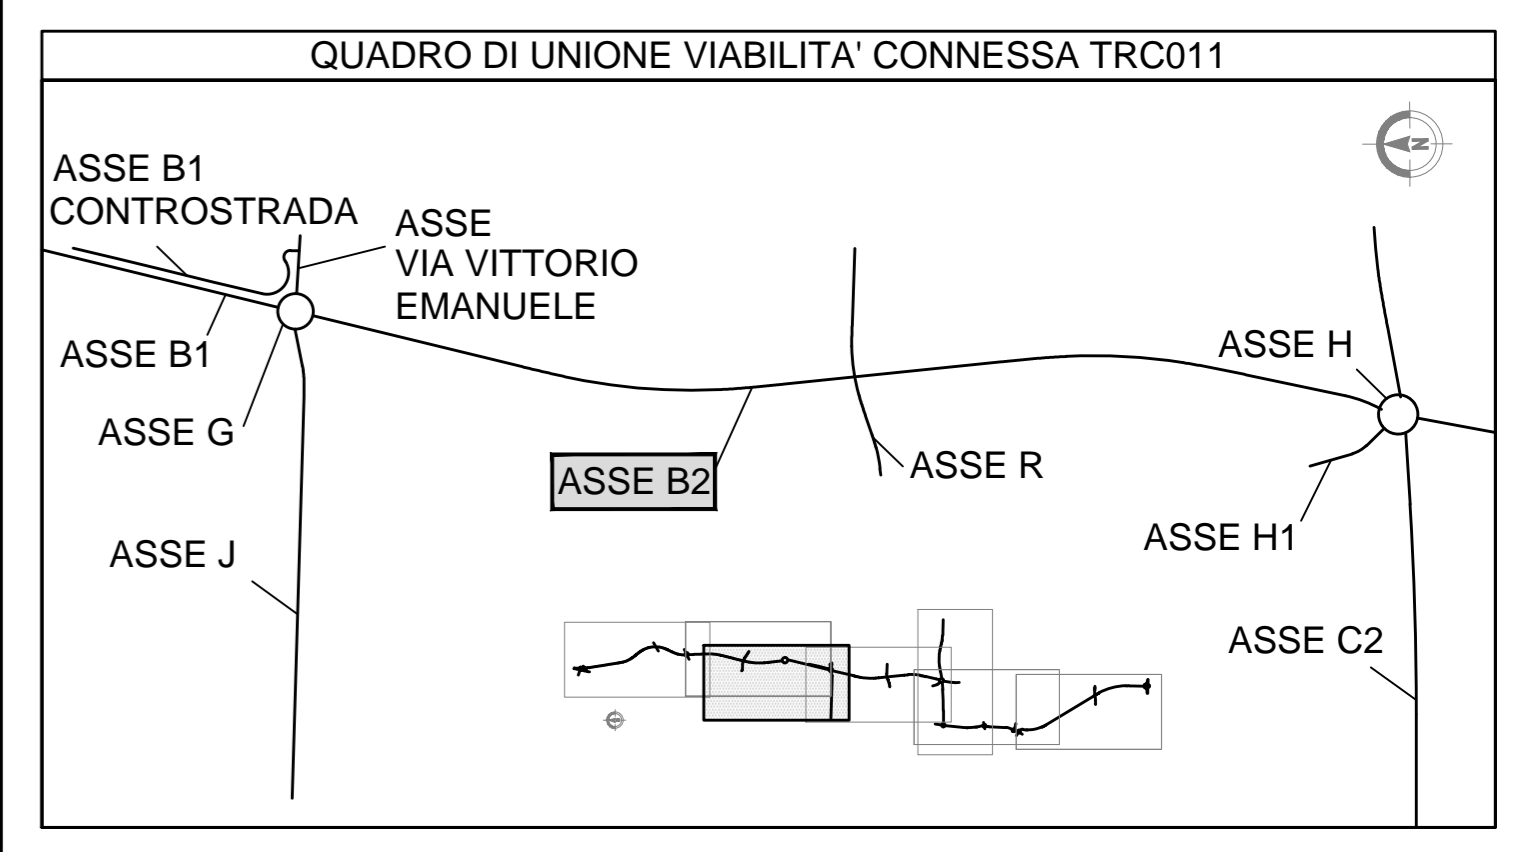

N.B.: LA TAVOLA SOSTITUISCE QUELLA RELATIVA AL CODICE ... DEL PROGETTO ESECUTIVO

COLLEGAMENTO AUTOSTRADALE DALMINE - COMO - VARESE - VALICO DEL GAGGIOLO E OPERE AD ESSO CONNESSE. AS BUILT. TRATTA B1. 3TI PROGETTI ITALIA S.p.A.