Diagramma di Velocita' Asse C1 Est SCALA 1:2000/1000

QUADRO DI UNIONE VIABILITA' CONNESSA TRC011

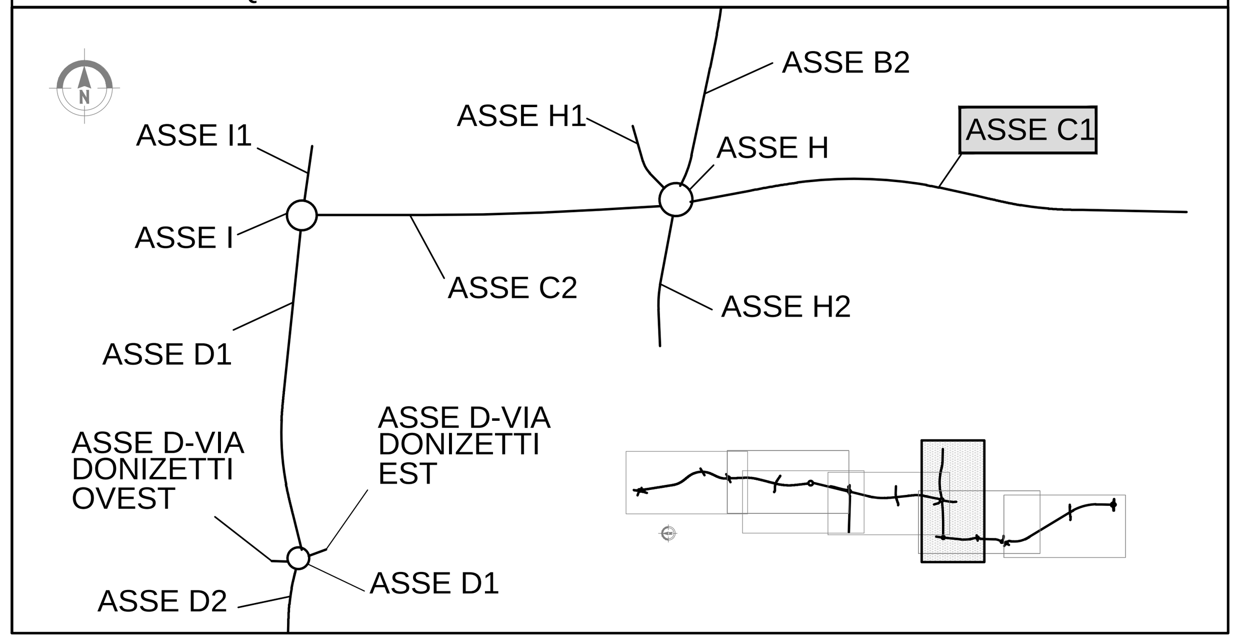

ROTATORIA ASSE H

Diagramma delle visibilità inverso

Distanza di visuale libera
Distanza di visuale libera Sorpasso
Visibilità per l'arresto
Visibilità per il sorpasso

SCALA DISTANZE   1:2000

Direzione opposta

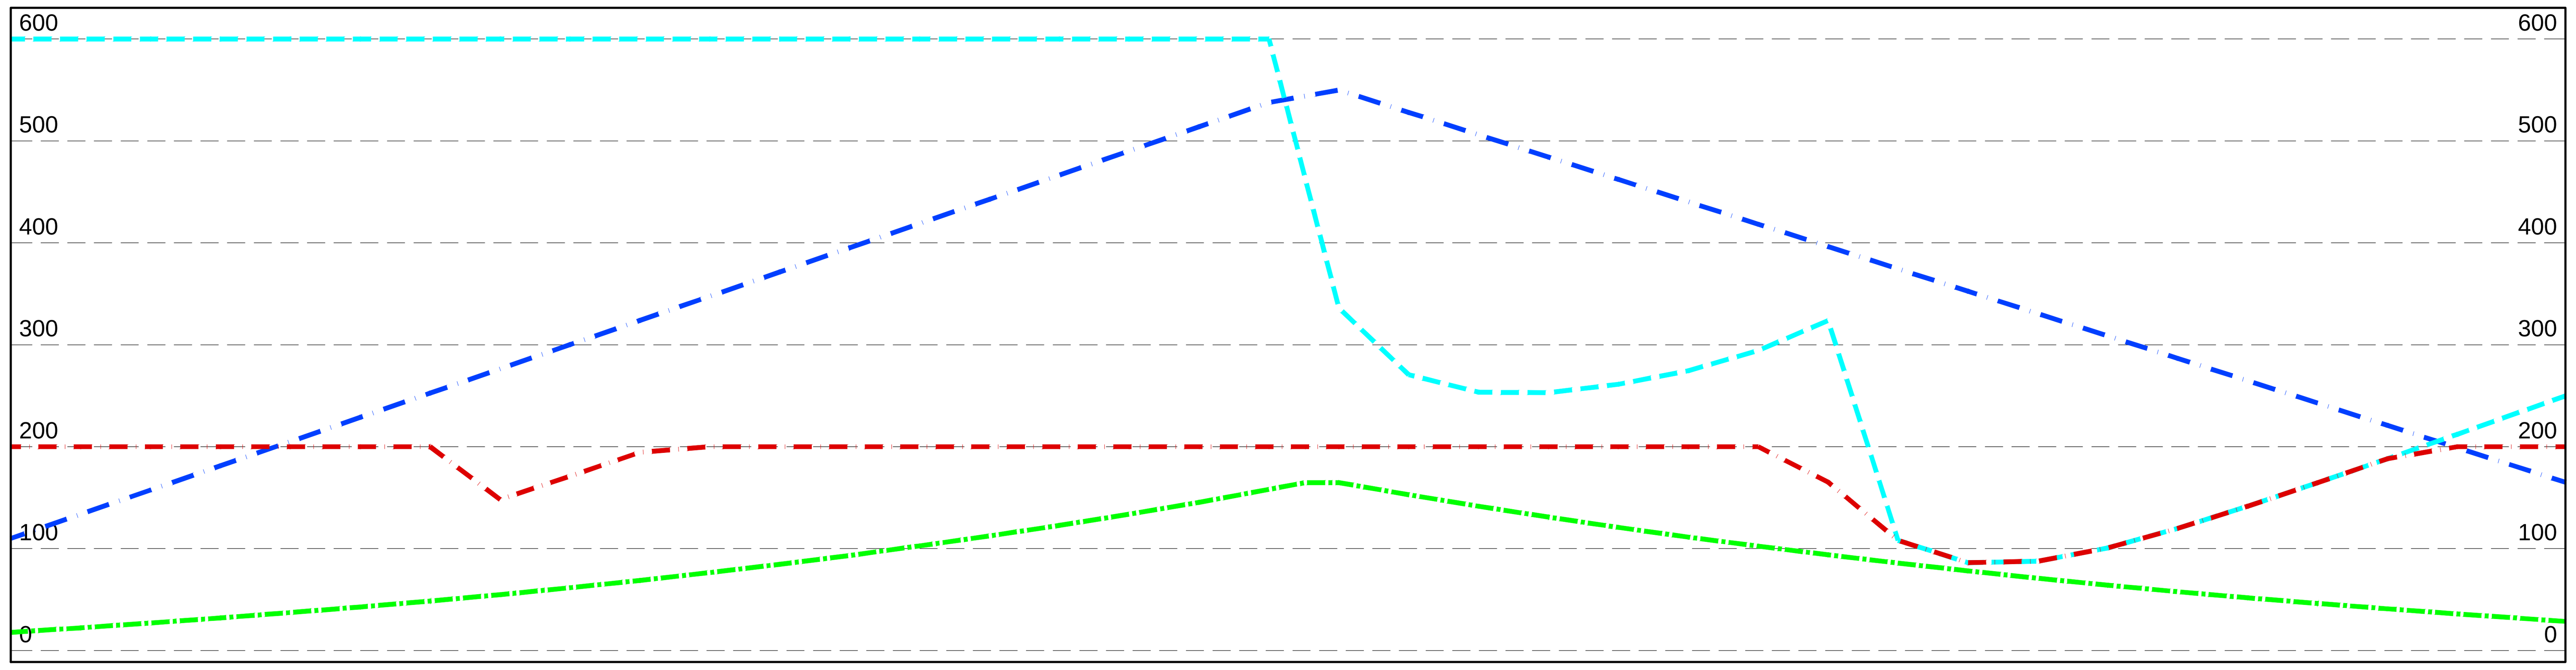

Diagramma delle velocità

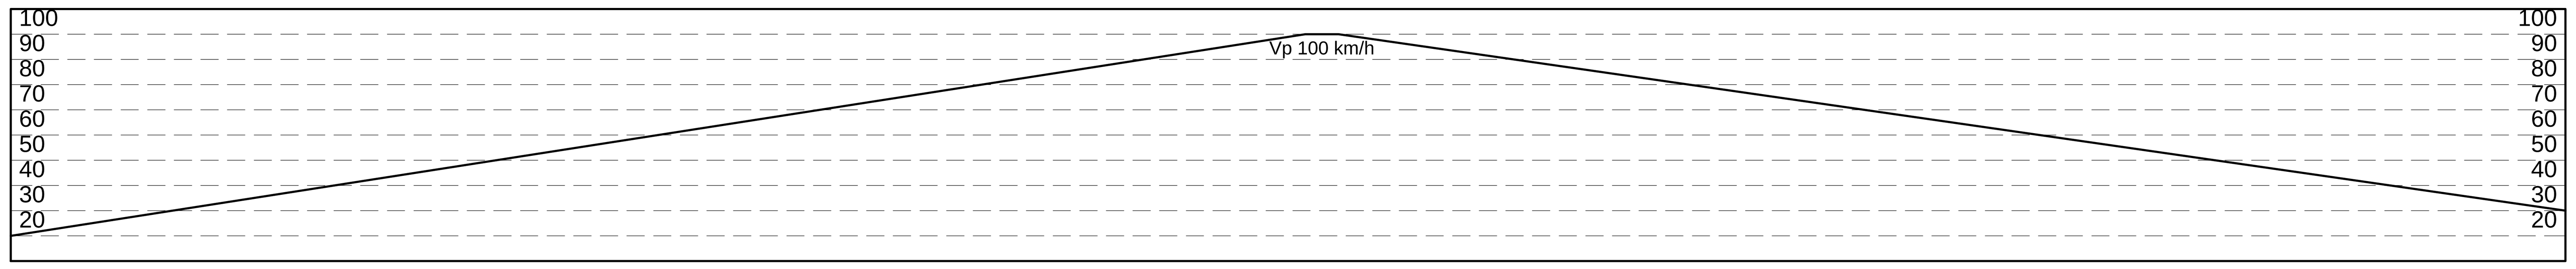

Ettometriche: 0 1 2 3 4 5 6 7 8 9

Andamento planimetrico

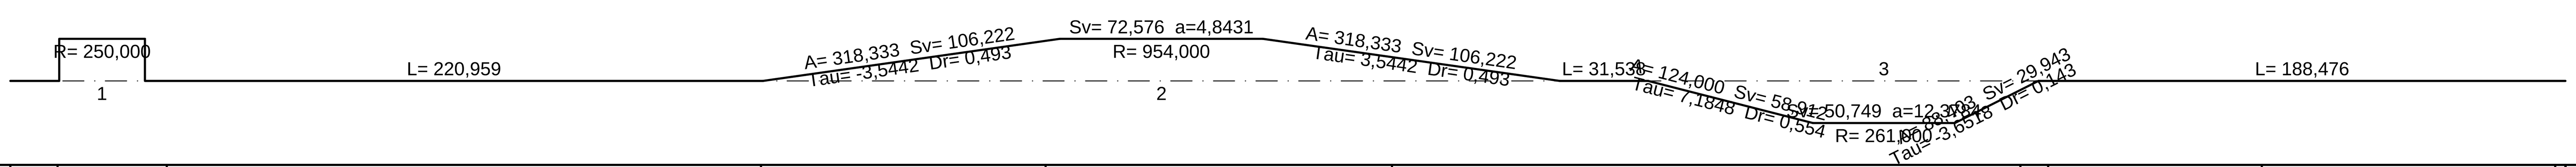

Andamento altimetrico

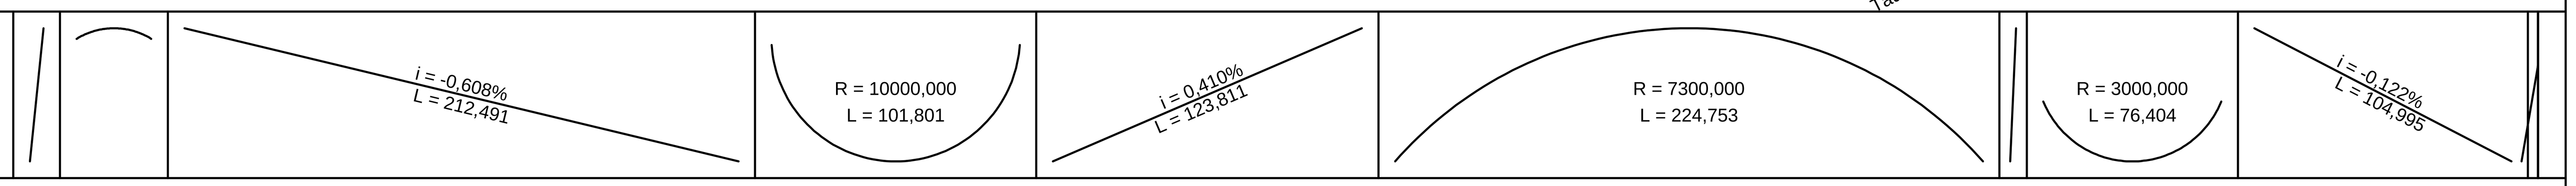

Allarg.ti visibilità sx

Distanza di visuale libera (<--)	200,000; 200,000; 200,000; 200,000; 200,000; 200,000; 200,000; 148,083; 171,130; 194,434; 200,000; 165,137; 108,105; 86,230; 87,646; 100,684; 119,824; 141,553; 164,600; 188,184; 200,000; 200,000
Verifica visibilità	
Visibilità per il Sorpasso (<--)	110,000; 133,760; 157,520; 181,280; 205,040; 228,800; 252,560; 276,320; 300,080; 323,840; 347,600; 371,360; 395,120; 418,880; 442,640; 466,400; 490,160; 513,920; 537,680; 549,883; 527,951; 506,018; 484,086; 462,154; 440,222; 418,289; 396,357; 374,425; 352,492; 330,560; 308,628; 286,695; 264,763; 242,831; 220,898; 198,966; 165,000
Verifica per Sorpasso (<--)	
Inibita la possibilità di Sorpasso Zona di intersezione	

MATRICE DI REVISIONE

REV	DATA	DESCRIZIONE MODIFICA

N.B.: LA TAVOLA SOSTITUISCE QUELLA RELATIVA AL CODICE E DEL PROGETTO ESECUTIVO

CONCESSIONI AUTOSTRADALI LOMBARDE — Autostrada Pedemontana Lombarda

COLLEGAMENTO AUTOSTRADALE
DALMINE - COMO - VARESE - VALICO DEL GAGGIOLO E OPERE AD ESSO CONNESSE
CODICE C.U.P. E81B09000510004

TRATTE B1, B2, C, D, TRVA13+14, GREENWAY

AS BUILT

TRATTA B1
PROGETTO STRADALE
OPERA CONNESSA TRCO11
DIAGRAMMI DI VELOCITA'
DIAGRAMMA DI VELOCITA' - VISUALE LIBERA ASSE C1 EST - TAV.1

IDENTIFICAZIONE ELABORATO
CODICE PROGETTO: F00107B

FASE PROGETTUALE	LOTTO	ZONA	OPERA	TRATTO D'OPERA	AMBITO	TIPO ELABORATO	PROGRESSIVO	REVISIONE
	WBS							
A	1	H02	GE001	0	SD	DV	016	E

Scala: 1:2000 / 1:1000

DATA	DESCRIZIONE	REV
Settembre 2017	Emissione	E

CONCEDENTE
CONCESSIONI AUTOSTRADALI LOMBARDE

CONCESSIONARIO
Autostrada Pedemontana Lombarda
Direttore Tecnico: Ing. Giuseppe Sambo
Referente Tecnico: Ing. Sabrina Lattuada

APPROVATO
Autostrada Pedemontana Lombarda
Il Direttore dei Lavori: Ing. Francesco Domanico

IMPRESA
RAGGRUPPAMENTO TEMPORANEO IMPRESE:

Mandataria	*Mandante*	*Mandante*	*Mandante cooptata*
STRABAG A.G.	GLF Grandi Lavori Fincosit S.p.A.	ICM S.p.A.	STRABAG S.p.A.

PROGETTISTA - PROGETTO ESECUTIVO DI DETTAGLIO
RAGGRUPPAMENTO TEMPORANEO PROGETTISTI:

Mandataria	*Mandante*	*Mandante*	*Mandante*
3TI PROGETTI ITALIA INGEGNERIA INTEGRATA S.p.A.	GP ingegneria srl GESTIONE PROGETTI DI INGEGNERIA	cooprogetti	Arch. Salvatore Vermiglio

RESPONSABILE DI PROGETTO ED INCARICATO DELL'INTEGRAZIONE FRA LE VARIE PRESTAZIONI:
Ing. Alberto Cecchini

Dott. Ing. ALBERTO CECCHINI — ORDINE INGEGNERI ROMA N° 15158

ELABORAZIONE PROGETTUALE
PROGETTISTA:
3TI PROGETTI ITALIA S.p.A

3TI ITALIA S.p.A.
DIRETTORE TECNICO
Ing. Stefano Luca Possati
Ordine degli Ingegneri
Provincia di Roma n. 20809

Redatto: Donatiello Verificato: Sorge Approvato: Possati