Diagramma di Velocita' Asse C2 Ovest SCALA 1:2000/1000

ROTATORIA ASSE H

ROTATORIA ASSE I

Diagramma delle visibilità

Distanza di visuale libera

Distanza di visuale libera per il sorpasso

Visibilità per l'arresto

Visibilità per il sorpasso

SCALA DISTANZE 1:2000

Direzione del tracciato

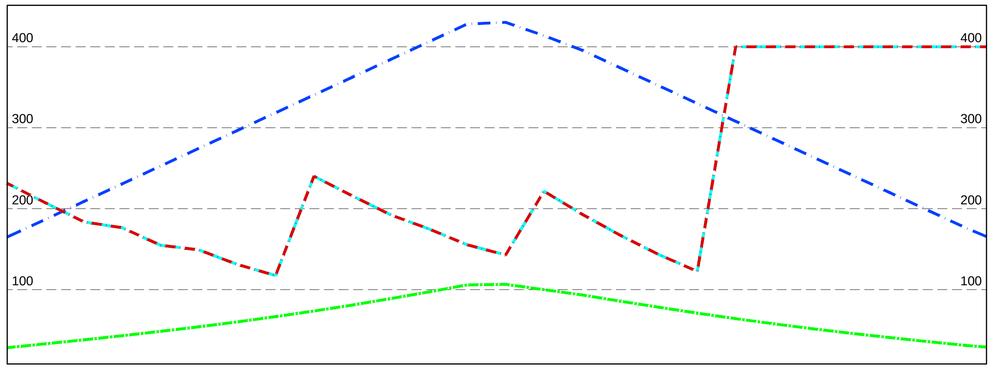

Diagramma delle velocità

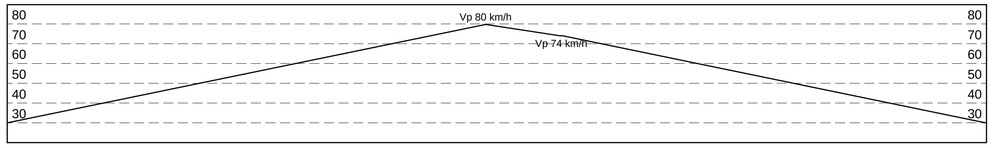

Ettometriche

Andamento planimetrico

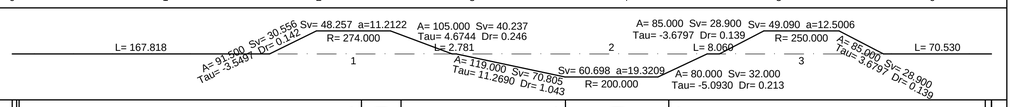

Andamento altimetrico

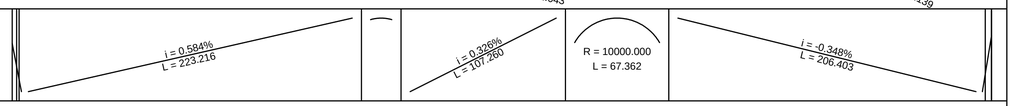

Allarg.ti visibilità dx

Distanza di visuale libera (-->)

231.323	207.178	183.740	176.465	154.834	149.121	131.152	117.480	240.137	215.918	192.480	175.037	155.371	142.871	221.631	193.042	166.943	143.262	122.559	400.000	400.000	400.000	400.000	400.000	400.000	400.000	400.000

Verifica visibilità

Visibilità per il Sorpasso (-->)

165.000	186.932	208.865	230.797	252.729	274.662	296.594	318.526	340.458	362.391	384.323	406.255	428.188	430.238	413.852	395.753	373.821	351.889	329.956	308.024	286.092	264.160	242.227	220.295	198.363	176.431	165.528

Verifica Sorpasso (-->)

Inibita la possibilità di Sorpasso
Zona di intersezione

QUADRO DI UNIONE VIABILITA' CONNESSA TRC011

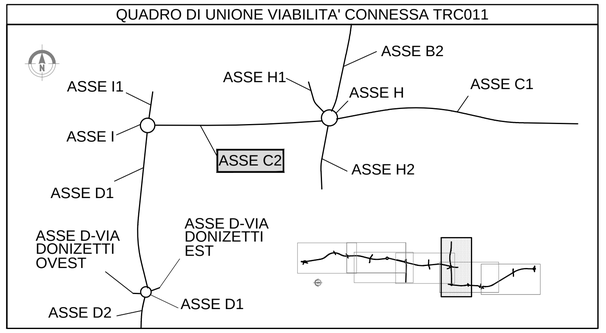

MATRICE DI REVISIONE

REV	DATA	DESCRIZIONE MODIFICA

N.B.: LA TAVOLA SOSTITUISCE QUELLA RELATIVA AL CODICE E DEL PROGETTO ESECUTIVO

CONCESSIONI AUTOSTRADALI LOMBARDE

Autostrada Pedemontana Lombarda

COLLEGAMENTO AUTOSTRADALE
DALMINE - COMO - VARESE - VALICO DEL GAGGIOLO E OPERE AD ESSO CONNESSE

CODICE C.U.P. F11B06000270007

TRATTE B1, B2, C, D, TRVA13+14, GREENWAY

AS BUILT

TRATTA B1

PROGETTO STRADALE
OPERA CONNESSA TRCO11
DIAGRAMMI DI VELOCITA'
DIAGRAMMA DI VELOCITA' - VISUALE LIBERA ASSE C2 OVEST - TAV.1

IDENTIFICAZIONE ELABORATO

CODICE PROGETTO: F00107B

WBS								
FASE PROGETTUALE	LOTTO	ZONA	OPERA	TRATTO D'OPERA	AMBITO	TIPO ELABORATO	PROGRESSIVO	REVISIONE
A	1	H02	GE001	0	SD	DV	017	E

Scala: 1:2000 / 1:1000

DATA	DESCRIZIONE	REV
Luglio 2017	Emissione	E

CONCEDENTE

CONCESSIONI AUTOSTRADALI LOMBARDE

CONCESSIONARIO

Autostrada Pedemontana Lombarda — Direttore Tecnico: Ing. Stefano Emilio Frigerio; Referente Tecnico: Ing. Sabrina Lattuada

APPROVATO

Autostrada Pedemontana Lombarda — Il Direttore dei Lavori: Ing. Francesco Domanico

IMPRESA

RAGGRUPPAMENTO TEMPORANEO IMPRESE:

Mandataria	Mandante	Mandante	Mandante cooptata
STRABAG A.G.	GLF Grandi Lavori Fincosit S.p.A.	ICM S.p.A.	STRABAG S.p.A.

PROGETTISTA - PROGETTO ESECUTIVO DI DETTAGLIO

RAGGRUPPAMENTO TEMPORANEO PROGETTISTI:

Mandataria	Mandante	Mandante	Mandante
3TI PROGETTI ITALIA	GP Ingegneria - GESTIONE PROGETTI DI INGEGNERIA	CONSORZIO CONSTRUCTA	Arch. Salvatore Vermiglio

RESPONSABILE DI PROGETTO ED INCARICATO DELL'INTEGRAZIONE FRA LE VARIE PRESTAZIONI:

Ing. Alberto Cecchini

Dott. Ing. ALBERTO CECCHINI — Ordine degli Ingegneri Roma n. 15158

ELABORAZIONE PROGETTUALE

PROGETTISTA:

3TI PROGETTI ITALIA S.p.A

3TI ITALIA S.p.A.
DIRETTORE TECNICO
Ing. Stefano Luca Possati
Ordine degli Ingegneri
Provincia di Roma n. 20809

Redatto: VESPA Verificato: LOPES Approvato: Possati