Diagramma di Velocita' Asse D4 Sud SCALA 1:2000/1000

COMO ⟵ ⟶ SARONNO

QUADRO DI UNIONE VIABILITA' CONNESSA TRC011

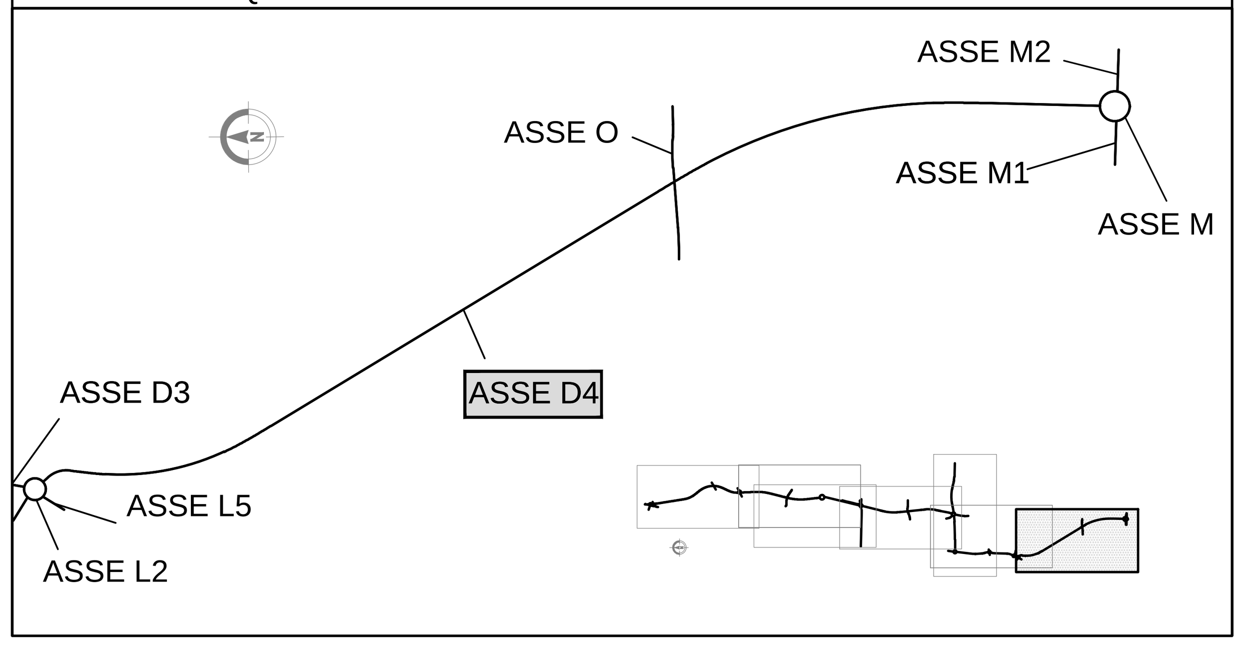

Diagramma delle visibilità

- Distanza di visuale libera
- Distanza di visuale libera per il sorpasso
- Visibilità per l'arresto
- Visibilità per il sorpasso

SCALA DISTANZE 1:2000

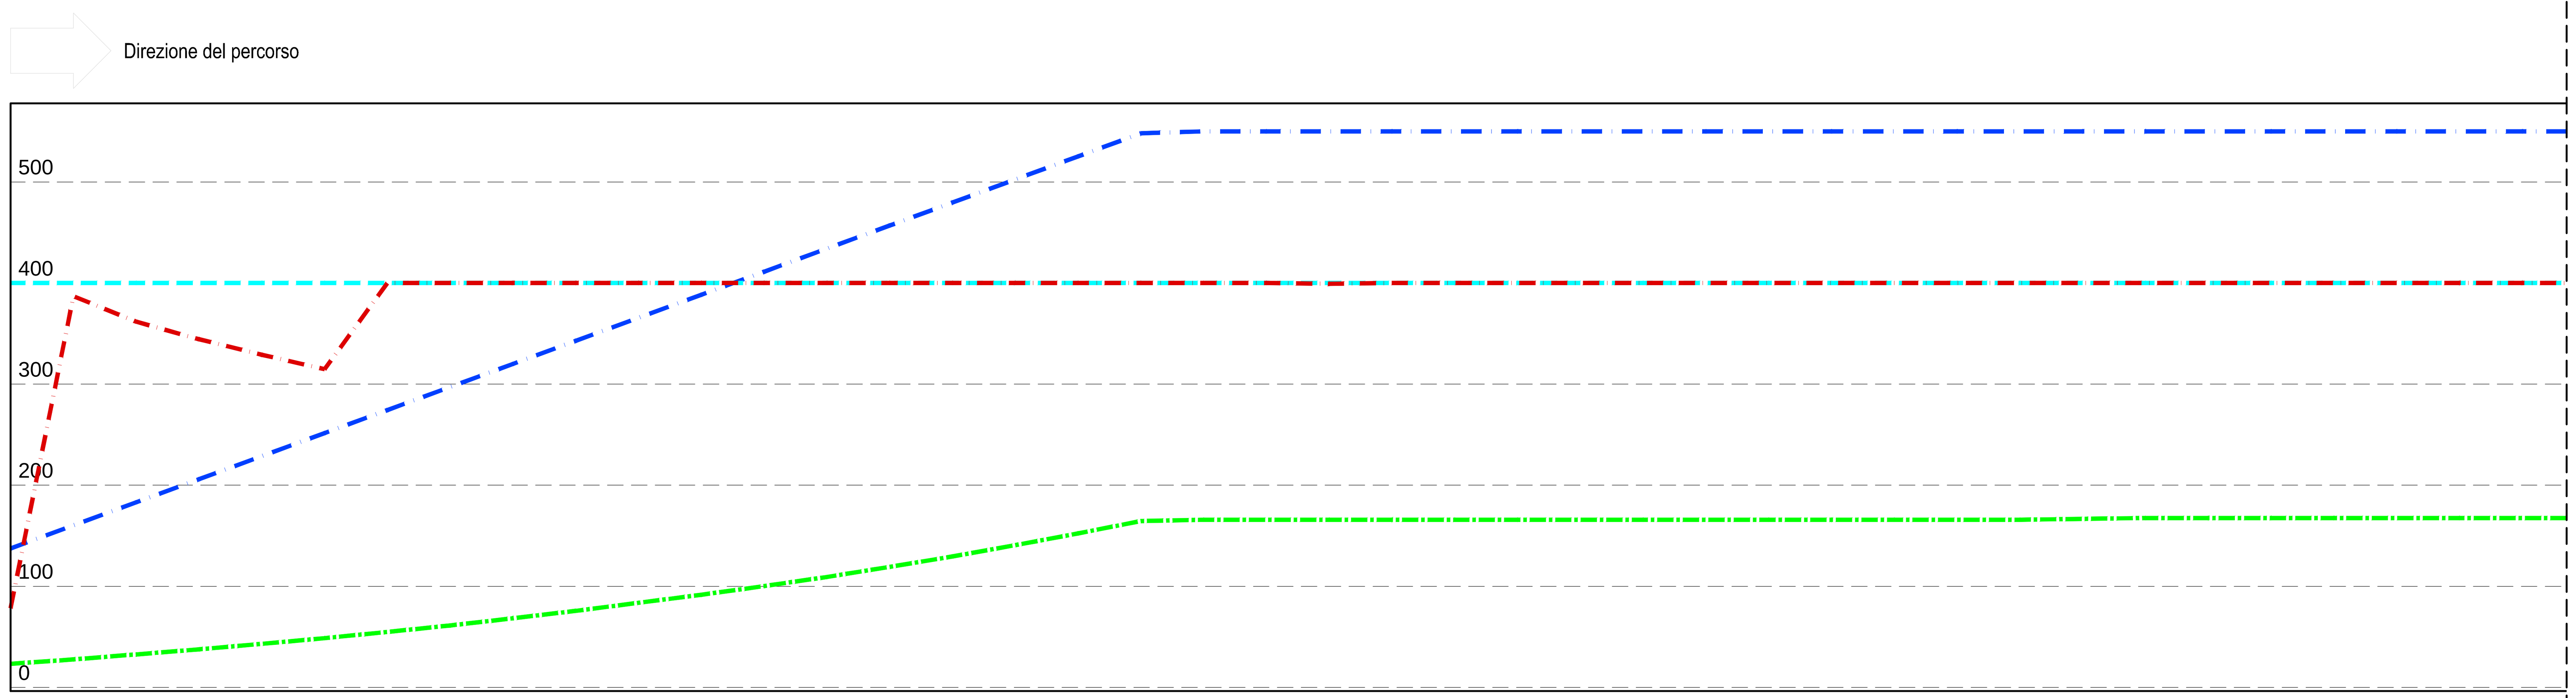

Diagramma delle velocità

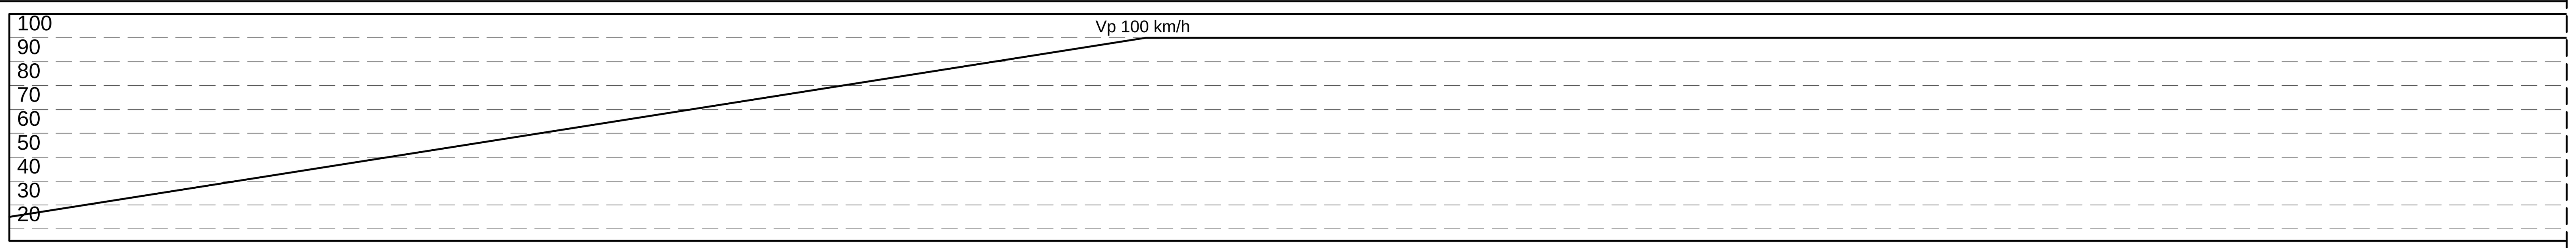

Ettometriche / Andamento planimetrico / Andamento altimetrico

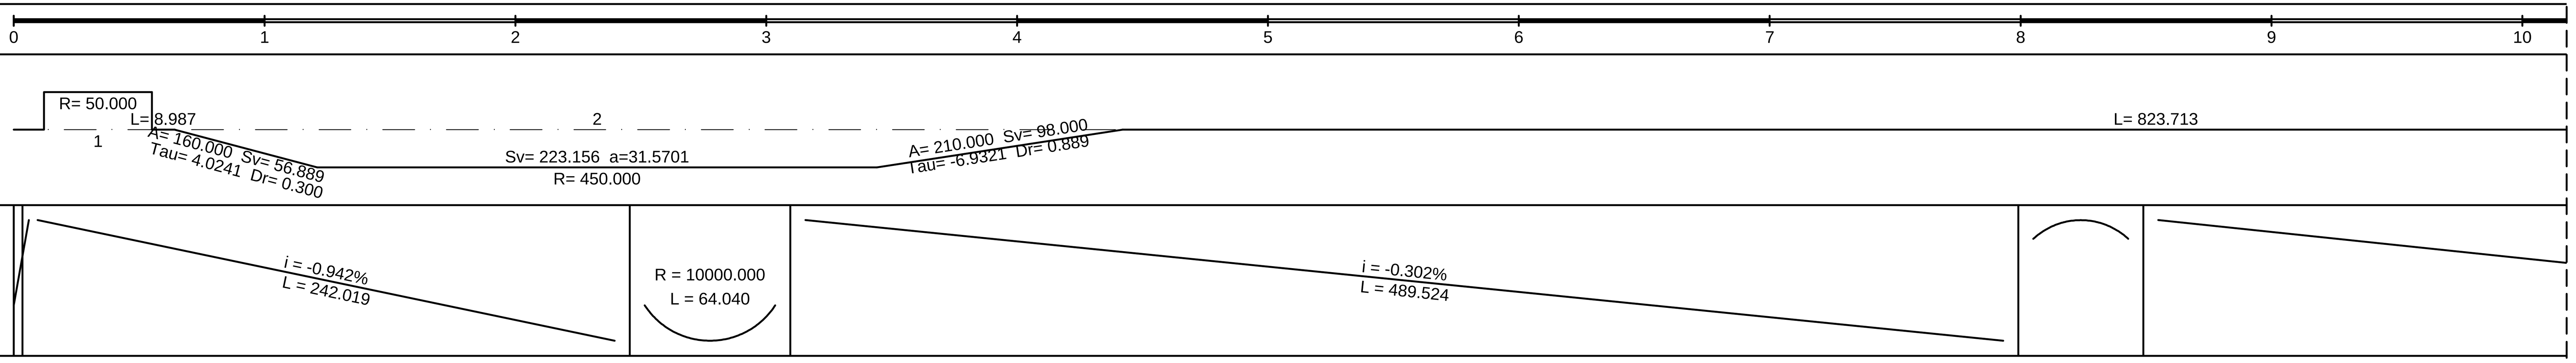

Allarg.ti visibilità dx — INT – – – / EXT ———

Distanza di visuale libera (-->)	Visibilità per il Sorpasso (-->)
78.418	137.500
387.012	160.310
361.731	183.119
344.434	205.929
329.053	228.738
314.746	251.548
400.000	274.358
400.000	297.167
400.000	319.977
400.000	342.786
400.000	365.596
400.000	388.406
400.000	411.215
400.000	434.025
400.000	456.834
400.000	479.644
400.000	502.454
400.000	525.263
400.000	548.073
400.000	550.000
400.000	550.000
399.292	550.000
400.000	550.000
400.000	550.000
400.000	550.000
400.000	550.000
400.000	550.000
400.000	550.000
400.000	550.000
400.000	550.000
400.000	550.000
400.000	550.000
400.000	550.000
400.000	550.000
400.000	550.000
400.000	550.000
400.000	550.000
400.000	550.000
400.000	550.000
400.000	550.000
400.000	550.000

Verifica visibilità

Verifica Sorpasso (-->)

Inibita la possibilità di Sorpasso
Zona di intersezione

MATRICE DI REVISIONE

REV	DATA	DESCRIZIONE MODIFICA

N.B.: LA TAVOLA SOSTITUISCE QUELLA RELATIVA AL CODICE E DEL PROGETTO ESECUTIVO

CONCESSIONI AUTOSTRADALI LOMBARDE — Autostrada Pedemontana Lombarda

COLLEGAMENTO AUTOSTRADALE
DALMINE - COMO - VARESE - VALICO DEL GAGGIOLO E OPERE AD ESSO CONNESSE

CODICE C.U.P. F11B06000270007

TRATTE B1, B2, C, D, TRVA13+14, GREENWAY

AS BUILT

TRATTA B1
PROGETTO STRADALE
OPERA CONNESSA TRCO11
DIAGRAMMI DI VELOCITA'
DIAGRAMMA DI VELOCITA' - VISUALE LIBERA ASSE D4 SUD - TAV.1

IDENTIFICAZIONE ELABORATO
CODICE PROGETTO: F00107B

FASE PROGETTUALE	LOTTO	ZONA	OPERA	TRATTO D'OPERA	AMBITO	TIPO ELABORATO	PROGRESSIVO	REVISIONE
A	1	H02	GE001	0	SD	DV	026	E

(WBS: LOTTO – OPERA)

Scala: 1:2000 / 1:1000

DATA	DESCRIZIONE	REV
Luglio 2017	Emissione	E

IMPRESA
RAGGRUPPAMENTO TEMPORANEO IMPRESE:
Mandataria STRABAG A.G. — *Mandante* GLF Grandi Lavori Fincosit S.p.A. — *Mandante* ICM S.p.A. — *Mandante cooptata* STRABAG S.p.A.

PROGETTISTA - PROGETTO ESECUTIVO DI DETTAGLIO
RAGGRUPPAMENTO TEMPORANEO PROGETTISTI:
Mandataria 3TI PROGETTI ITALIA — *Mandante* GP ingegneria srl GESTIONE PROGETTI DI INGEGNERIA — *Mandante* cooprogetti — *Mandante* Arch. Salvatore Vermiglio

RESPONSABILE DI PROGETTO ED INCARICATO DELL'INTEGRAZIONE FRA LE VARIE PRESTAZIONI:
Ing. Alberto Cecchini

(Timbro: Dott. Ing. ALBERTO CECCHINI — ORDINE INGEGNERI ROMA N° 15158)

CONCEDENTE
CONCESSIONI AUTOSTRADALI LOMBARDE

CONCESSIONARIO
Autostrada Pedemontana Lombarda — Direttore Tecnico: Ing. Stefano Emilio Frigerio — Referente Tecnico: Ing. Sabrina Lattuada

APPROVATO
Autostrada Pedemontana Lombarda — Il Direttore dei Lavori: Ing. Francesco Domanico

ELABORAZIONE PROGETTUALE
PROGETTISTA:
3TI PROGETTI ITALIA S.p.A

3TI ITALIA S.p.A.
DIRETTORE TECNICO
Ing. Stefano Luca Possati
Ordine degli Ingegneri
Provincia di Roma n. 20809

Redatto: VESPA — Verificato: LOPES — Approvato: Possati