PROVINCIA : Como
COMUNE : Bregnano

PROVINCIA : Como
COMUNE : Rovellasca

FINE ASSE VIABILITA' GREENWAY

VIABILITA' 104 TOMBINO SCATOLARE IDRAULICO FAUNISTICO IN C.A. Prog. 9.91

TOMBINO SCATOLARE PREFABBRICATO ID010 (Sezione 4.00x5.75 Sv= 26 m)

PIAZZOLA DI SOSTA CARREGGIATA OVEST Km 2+450.16

PIAZZOLA DI SOSTA CARREGGIATA EST Km 2+450.00

INIZIO ASSE VIABILITA' GREENWAY

COLLEGAMENTO A PROGETTO GREENWAY

PARCO DEL LURA

A9

ASSE OVEST

ASSE EST

RRIERA FONOASSORBENTE B1/3 H=4m L=227,10m

WBS 1A02V002 PONTE TORRENTE LURA Km 2+080.57 = Km 2+300.57

LENTATE

WBS 1I05 - VIABILITA' GREENWAY

D60

350

300

QUADRO DI UNIONE VIABILITA' INTERFERITE

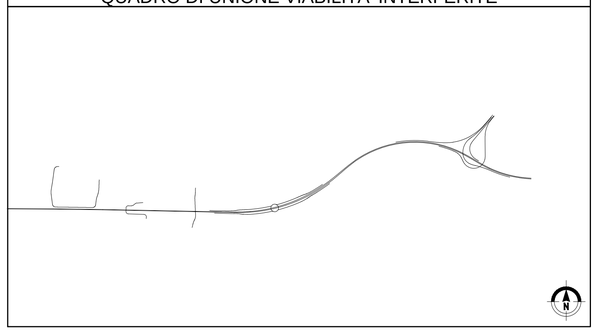

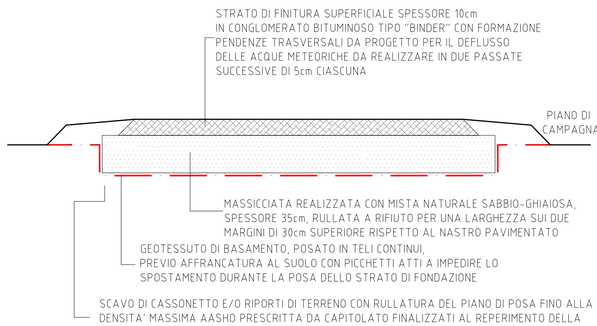

MATRICE DI REVISIONE

REV	DATA	DESCRIZIONE MODIFICA

N.B.: LA TAVOLA SOSTITUISCE QUELLA RELATIVA AL CODICE E DEL PROGETTO ESECUTIVO

CONCESSIONI AUTOSTRADALI LOMBARDE — Autostrada Pedemontana Lombarda

COLLEGAMENTO AUTOSTRADALE DALMINE - COMO - VARESE - VALICO DEL GAGGIOLO E OPERE AD ESSO CONNESSE

CODICE C.U.P. F11B06000270007

TRATTE B1, B2, C, D, TRVA13+14, GREENWAY

AS BUILT

TRATTA B1

PROGETTO STRADALE
VIABILITA' INTERFERITA
PERCORSO CICLOPEDONALE GREENWAY
PLANIMETRIA DI PROGETTO

IDENTIFICAZIONE ELABORATO

CODICE PROGETTO: F00107B

WBS								
FASE PROGETTUALE	LOTTO	ZONA	OPERA	TRATTO D'OPERA	AMBITO	TIPO ELABORATO	PROGRESSIVO	REVISIONE
A	1	I05	GE001	0	SD	PP	001	E

Scala: 1:1000

DATA	DESCRIZIONE	REV
Giugno 2016	Revisione	E

CONCEDENTE

CONCESSIONI AUTOSTRADALI LOMBARDE

CONCESSIONARIO

Autostrada Pedemontana Lombarda
Direttore Tecnico: Ing. Enrico Arini
Referente Tecnico: Ing. Sabrina Lattuada

APPROVATO

Autostrada Pedemontana Lombarda
Il Direttore dei Lavori: Ing. Francesco Domanico

IMPRESA

RAGGRUPPAMENTO TEMPORANEO IMPRESE:

Mandataria	Mandante	Mandante	Mandante cooptata
STRABAG A.G.	GLF Grandi Lavori Fincosit S.p.A.	Impresa costruzioni Giuseppe Maltauro S.p.A.	STRABAG S.p.A.

STRABAG — GRANDI LAVORI FINCOSIT — MALTAURO — STRABAG

PROGETTISTA - PROGETTO ESECUTIVO DI DETTAGLIO

RAGGRUPPAMENTO TEMPORANEO PROGETTISTI:

Mandataria	Mandante	Mandante	Mandante
3TI PROGETTI ITALIA	GP Ingegneria srl GESTIONE PROGETTI DI INGEGNERIA	CONSORZIO STABILE	Arch. Salvatore Vermiglio

RESPONSABILE DI PROGETTO ED INCARICATO DELL'INTEGRAZIONE FRA LE VARIE PRESTAZIONI:
Ing. Alberto Cecchini

ORDINE DEGLI INGEGNERI PROVINCIA DI ROMA — Sez. A — 15158 — Dott. Ing. ALBERTO CECCHINI

ELABORAZIONE PROGETTUALE

PROGETTISTA:
3TI PROGETTI ITALIA S.p.A

3TI ITALIA S.p.A.
DIRETTORE TECNICO
Ing. Stefano Luca Possati
Ordine degli Ingegneri
Provincia di Roma n. 20809

Redatto: Schiavi — Verificato: Lopes — Approvato: Possati