LIVELLETTE	DIFF. DI QUOTA DISTANZA PENDENZA	h = -0.024 L = 41.166 i = -0.00059	h = -1.078 L = 211.153 i = -0.00510	h = 2.002 L = 69.032 i = 0.02900	h = -1.477 L = 59.100 i = -0.02500	h = -0.319 L = 93.973 i = -0.00340	h = 0.214 L = 10.735 i = 0.01996	h = 0.080 L = 3.992 i = 0.02004

BREGNANO

R	7500.000
T	16.941
Fr	0.019
Pr	0+041.169
Qt	264.418

R	1500.000
T	25.574
Fr	0.218
Pr	0+252.321
Qt	263.341

R	1500.000
T	40.500
Fr	-0.546
Pr	0+321.353
Qt	265.343

R	1500.000
T	16.197
Fr	0.087
Pr	0+380.453
Qt	263.865

LAZZATE

R	500.000
T	5.840
Fr	0.034
Pr	0+474.425
Qt	263.546

0+024.228 264.428
0+058.109 264.332
0+226.747 263.471
0+277.885 264.082
0+280.871 264.169
0+361.841 264.330
0+364.261 264.270
0+396.650 263.810
0+468.586 263.566
0+480.264 263.662

TOMBINO SCATOLARE IDRAULICO
FAUNISTICO IN C.A. Prog. 267.31

VIABILITA' I07 - WBS 1I07CV0050
CAVALCAVIA Viabilità Via G. Carducci - L=56.00 m

ASSE APPOGGI SPALLA
Prog. 296.35

ASSE APPOGGI SPALLA
Prog. 352.35

SV. LAZZATE ROT. 3 - Prog.: 18.878 - Quota: 263.760

ASSE OVEST

ASSE EST

Q.p. 258.39

Q.p. 255.47

Q.p. 255.72

SCALA QUOTE 1:100
SCALA DISTANZE 1:1000

QT.RIF. 250.000

NUMERO SEZIONI	1	2	3	4	5	6	7	8	9	10	11	12	13	14	15	16	17	18	19	20	21	22	23	24	25	26	27	28
QUOTE PROGETTO	264.443	264.428	264.369	264.246	264.169	264.118	263.991	263.863	263.735	263.608	263.480	263.533	264.001	264.264	264.457	264.538	264.799	264.538	264.456	264.266	264.040	263.892	263.792	263.714	263.629	263.584	263.660	263.840
QUOTE TERRENO	264.443	264.379	264.252	264.069	263.908	263.807	263.647	263.587	262.568	263.099	263.096	263.021	262.880	262.806	262.742	262.749	263.082	263.083	263.207	263.362	263.410	263.444	263.484	263.468	263.379	263.370	263.370	263.417
DIFFERENZA DI QUOTA	0.000	0.049	0.117	0.177	0.261	0.311	0.344	0.276	1.167	0.509	0.384	0.512	1.121	1.458	1.715	1.789	1.717	1.455	1.249	0.904	0.630	0.448	0.308	0.246	0.250	0.214	0.290	0.423
ETTOMETRICHE	0+000.000				0+100.000					0+200.000								0+300.000							0+400.000			
DISTANZE PARZIALI		25.00	25.00	25.00	15.00	10.00	25.00	25.00	25.00	25.00	25.00	25.00	25.00	9.31	8.00	4.05	28.65	27.36	4.05	8.00	10.60	10.25	16.67	23.08	25.00	13.10	17.06	9.47
DISTANZE PROGRESSIVE	0+000.00	0+025.00	0+050.00	0+075.00	0+090.00	0+100.00	0+125.00	0+150.00	0+175.00	0+200.00	0+225.00	0+250.00	0+275.00	0+284.31	0+292.31	0+296.35	0+325.00	0+362.36	0+366.41	0+364.40	0+375.00	0+385.25	0+401.92	0+425.00	0+450.00	0+463.10	0+480.17	0+489.64
ANDAMENTO PLANIMETRICO	L= 39.239	A= 75.000 Sv= 47.669 Tau= 12.859043 Dr= 0.801	1 Sv= 6.525 a=3.520048 R= 118.000	A= 75.000 Sv= 47.669 Tau= -12.859043 Dr= 0.801	A= 75.000 Sv= 47.669 Tau= -12.859043 Dr= 0.801	Sv= 41.351 a=22.309122 R= 118.000 2	A= 80.000 Sv= 54.227 Tau= 14.630733 Dr= 1.037	L= 71.031	A= 50.000 Sv= 16.667 Tau= -3.535777 Dr= 0.017	3 Sv= 13.196 a=5.000765 R= 150.000	A= 50.000 Sv= 16.667 Tau= -3.535777 Dr= 0.017	L= 87.732																
ANDAMENTO CIGLI SX	2.50%	7.00%								7.00%			7.00%	2.50%							2.50%	6.01%					Zona di intersezione	
ANDAMENTO CIGLI DX	-2.50%	-2.50%	-2.50%	-7.00%						-7.00%			-7.00%	-2.50%			-2.50%	-6.01%		-2.50%	2.50%						Tang. Lazzate	
DIAGRAMMA VELOCITA'	60 50 40 30 20									Vp 60 km/h																		

QUADRO DI UNIONE VIABILITA' INTERFERITE

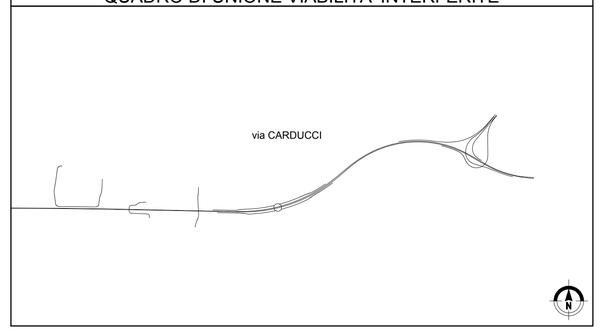

MATRICE DI REVISIONE

REV	DATA	DESCRIZIONE MODIFICA

N.B.: LA TAVOLA SOSTITUISCE QUELLA RELATIVA AL CODICE E DEL PROGETTO ESECUTIVO

CONCESSIONI AUTOSTRADALI LOMBARDE — Autostrade Pedemontane Lombarde

COLLEGAMENTO AUTOSTRADALE
DALMINE - COMO - VARESE - VALICO DEL GAGGIOLO E OPERE AD ESSO CONNESSE
CODICE C.U.P. F11B06000270007

TRATTE B1, B2, C, D, TRVA13+14, GREENWAY

AS BUILT

TRATTA B1
PROGETTO STRADALE
VIABILITA' INTERFERITA
VIABILITA' INTERFERITA VIA G. CARDUCCI
PROFILO LONGITUDINALE

IDENTIFICAZIONE ELABORATO
CODICE PROGETTO: F00107B

WBS									
FASE PROGETTUALE	LOTTO	ZONA	OPERA	TRATTO DIPERA	AMBITO	TIPO ELABORATO	PROGRESSIVO	REVISIONE
A	1	I07	GE001	0	SD	FL	001	E

Scala: 1:1000/1:100

DATA	DESCRIZIONE	REV
Aprile 2016	Emissione	E

IMPRESA
RAGGRUPPAMENTO TEMPORANEO IMPRESE:

Mandataria	Mandante	Mandante	Mandante cooptata
STRABAG A.G.	GLF Grandi Lavori Fincosit S.p.A.	Impresa costruzioni Giuseppe Maltauro S.p.A.	STRABAG S.p.A.

STRABAG — GRANDI LAVORI FINCOSIT — MALTAURO — STRABAG

PROGETTISTA - PROGETTO ESECUTIVO DI DETTAGLIO
RAGGRUPPAMENTO TEMPORANEO PROGETTISTI:

Mandataria	Mandante	Mandante	Mandante
3TI PROGETTI ITALIA	GPIngegneria		Arch. Salvatore Vermiglio

RESPONSABILE DI PROGETTO ED INCARICATO DELL'INTEGRAZIONE FRA LE VARIE PRESTAZIONI:
Ing. Alberto Cecchini

CONCEDENTE
CONCESSIONI AUTOSTRADALI LOMBARDE

CONCESSIONARIO
Autostrade Pedemontane Lombarde — Direttore Tecnico: Ing. Enrico Arini; Referente Tecnico: Ing. Sabrina Lattuada

APPROVATO
Autostrade Pedemontane Lombarde — Il Direttore dei Lavori: Ing. Francesco Domanico

ELABORAZIONE PROGETTUALE
PROGETTISTA:
3TI PROGETTI ITALIA S.p.A

3TI ITALIA S.p.A.
DIRETTORE TECNICO
Ing. Stefano Luca Fossati
Ordine degli Ingegneri
Provincia di Roma n. 20809

Redatto: Schiavi — Verificato: Lopes — Approvato: Possati