LIVELLETTE			
DIFF. DI QUOTA DISTANZA PENDENZA	h = -0.243 L = 179.967 i = -0.13%	h = -1.875 L = 115.713 i = -1.62%	h = 0.296 L = 14.853 i = 2.00%

LENTATE

R	2500.000
T	18.567
Fr	-0.069
Pr	0+642.460
Qt	265.430

R	300.000
T	5.423
Fr	0.049
Pr	0+758.173
Qt	263.555

MILANO

TANGENZIALE DI LAZZATE

- RAMO VC11

0+623.893 265.455

0+661.024 265.129

0+752.751 263.643

0+763.595 263.863

SV. LAZZATE ROT. 3 - Prog.: 114.865 - Quota: 263.760

SCALA QUOTE 1:100
SCALA DISTANZE 1:1000

QT.RIF. 250.000

NUMERO SEZIONI	15	16	17	18	19	20	21	22	23	24	25	26	27	28
QUOTE PROGETTO	265.588 265.588	265.554	265.521	265.487	265.458 265.453		265.283	264.902	264.497	264.226	264.092	263.687	263.613 263.670	263.851
QUOTE TERRENO	265.022 265.011	264.972	264.804	265.016	264.973 264.965		264.741	264.460	264.052	263.843	263.806	263.535	263.428 263.430	263.426
DIFFERENZA DI QUOTA	0.566 0.565	0.582	0.717	0.471	0.485 0.488		0.542	0.442	0.445	0.383	0.286	0.152	0.185 0.240	0.425
ETTOMETRICHE				0+600.000					0+700.000					
DISTANZE PARZIALI		23.31	25.00	25.00	21.70	3.30	25.00	25.00	25.00	16.72	8.28	25.00	10.00	3.97 9.06
DISTANZE PROGRESSIVE	0+525.00 0+526.69	0+550.00	0+575.00	0+600.00	0+621.70 0+625.00		0+650.00	0+675.00	0+700.00	0+716.72	0+725.00	0+750.00	0+760.00 0+763.97	0+773.03

ANDAMENTO PLANIMETRICO

3
Sv= 190.027 a=35.580882
R= 340.000
Ar= 115.000 Sv= 58.997
Tau= -3.041504 Dr= 0.185
L= 17.412

ANDAMENTO CIGLI

SX: 7.00% — 7.00% — 2.50%
DX: -7.00% — -7.00% — -2.50%
Zona di intersezione
Rotatoria

DIAGRAMMA VELOCITA'

80 70 60 50 40 30 20
Vp 20 km/h

QUADRO DI UNIONE TANGENZIALE DI LAZZATE

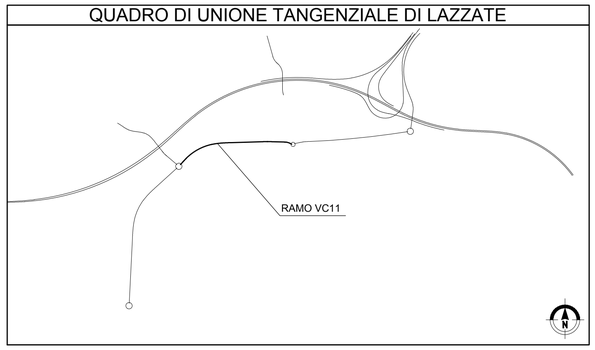

MATRICE DI REVISIONE

REV	DATA	DESCRIZIONE MODIFICA

N.B.: LA TAVOLA SOSTITUISCE QUELLA RELATIVA AL CODICE E DEL PROGETTO ESECUTIVO

CONCESSIONI AUTOSTRADALI LOMBARDE — Autostrada Pedemontana Lombarda

COLLEGAMENTO AUTOSTRADALE
DALMINE - COMO - VARESE - VALICO DEL GAGGIOLO E OPERE AD ESSO CONNESSE

CODICE C.U.P. F11B06000270007

TRATTE B1, B2, C, D, TRVA13+14, GREENWAY

AS BUILT

TRATTA B1

PROGETTO STRADALE
TANGENZIALE DI LAZZATE
PROFILI LONGITUDINALI
PROFILI LONGITUDINALI - RAMO VC11 - TAV. 2

IDENTIFICAZIONE ELABORATO

CODICE PROGETTO: F00107B

WBS							
FASE PROGETTUALE	LOTTO	ZONA	OPERA	TRATTO D'OPERA	AMBITO	TIPO ELABORATO	PROGRESSIVO	REVISIONE
A	1	I09	GE001	0	SD	FL	005	E

Scala: 1:1000/1:100

DATA	DESCRIZIONE	REV
Aprile 2016	Emissione	E

CONCEDENTE

CONCESSIONI AUTOSTRADALI LOMBARDE

CONCESSIONARIO

Autostrada Pedemontana Lombarda
Direttore Tecnico: Ing. Enrico Arini
Referente Tecnico: Ing. Sabina Lattuada

APPROVATO

Autostrada Pedemontana Lombarda
Il Direttore dei Lavori: Ing. Francesco Domanico

IMPRESA

RAGGRUPPAMENTO TEMPORANEO IMPRESE:

Mandataria	Mandante	Mandante	Mandante cooptata
STRABAG A.G.	GLF Grandi Lavori Fincosit S.p.A.	Impresa costruzioni Giuseppe Maltauro S.p.A.	STRABAG S.p.A.

STRABAG — GLF GRANDI LAVORI FINCOSIT — IMPRESA COSTRUZIONI GIUSEPPE MALTAURO S.p.A. — STRABAG

PROGETTISTA - PROGETTO ESECUTIVO DI DETTAGLIO

RAGGRUPPAMENTO TEMPORANEO PROGETTISTI:

Mandataria	Mandante	Mandante	Mandante
3TI PROGETTI ITALIA	GP Ingegneria	Consorzio Cooperative Costruzioni	Arch. Salvatore Vermiglio

RESPONSABILE DI PROGETTO ED INCARICATO DELL'INTEGRAZIONE FRA LE VARIE PRESTAZIONI:
Ing. Alberto Cecchini

Dott. Ing. Alberto Cecchini — Ordine degli Ingegneri Provincia di Roma n. 15158

ELABORAZIONE PROGETTUALE

PROGETTISTA:
3TI PROGETTI ITALIA S.p.A

3TI ITALIA S.p.A.
DIRETTORE TECNICO
Ing. Stefano Luca Possati
Ordine degli Ingegneri
Provincia di Roma n. 20809

Redatto: Schiavi — Verificato: Lopes — Approvato: Possati