LIVELLETTE					
DIFF. DI QUOTA DISTANZA PENDENZA	h = -3.273 L = 163.823 i = -2.00%	h = -0.551 L = 67.617 i = -0.81%	h = -0.026 L = 100.301 i = -0.03%	h = -0.974 L = 82.314 i = -1.18%	h = -0.514 L = 192.657 i = -0.27%

LENTATE

MILANO

R	2500.000	2500.000	2500.000	5000.000
T	14.788	9.853	14.469	22.927
Fr	0.044	0.019	-0.042	0.053
Pr	0+168.329	0+235.946	0+336.247	0+418.562
Qt	260.487	259.937	259.910	258.936

TANGENZIALE DI LAZZATE

- RAMO VC13

0+153.544 260.783
0+183.116 260.367
0+226.093 260.017
0+245.799 259.934
0+321.778 259.914
0+350.715 259.739
0+395.636 259.207
0+441.489 258.875

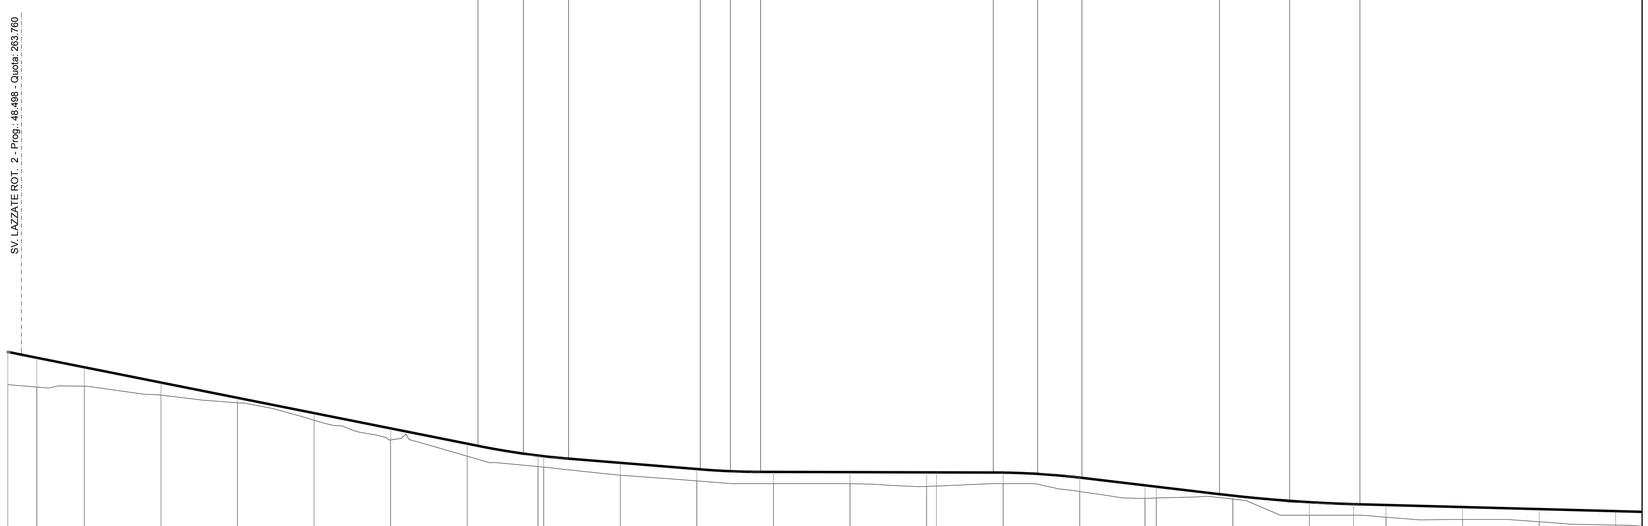

SCALA QUOTE 1:100
SCALA DISTANZE 1:1000

QT.RIF. 250.000

NUMERO SEZIONI	1	2	3	4	5	6	7	8	9	11	12	13	14	15	16	17	18	19	20	21	22	23	24	25	26	27
QUOTE PROGETTO	263.840	263.660	263.351	262.851	262.352	261.852	261.353	260.853	260.468 260.446	260.229	260.026	259.933	259.928	259.920 259.919		259.911	259.747	259.495 259.451		259.157	258.946	258.881	258.852	258.785	258.719	258.652
QUOTE TERRENO	262.785	262.703	262.732	262.444	262.190	261.619	260.978	260.446	260.107 260.089	259.827	259.640	259.550	259.550	259.460 259.470		259.550	259.293	259.070 259.080		259.048	258.520	258.520	258.455	258.380	258.307	258.198
DIFFERENZA DI QUOTA	1.055	0.957	0.619	0.407	0.162	0.233	0.375	0.407	0.361 0.357	0.402	0.386	0.383	0.376	0.460 0.449		0.361	0.454	0.425 0.371		0.109	0.426	0.361	0.397	0.405	0.412	0.454

ETTOMETRICHE: 0+000.000 — 0+100.000 — 0+200.000 — 0+300.000 — 0+400.000 — 0+500.000

DISTANZE PARZIALI																									
	9.51	15.49	25.00	25.00	25.00	25.00	25.00	23.15	25.00	25.00	25.00	25.00	25.00	3.24	21.76	25.00	21.30	3.70	25.00	25.00	14.36	10.64	25.00	25.00	25.00

DISTANZE PROGRESSIVE																									
0+000.00	0+009.51	0+025.00	0+050.00	0+075.00	0+100.00	0+125.00	0+150.00	0+173.15 0+175.00	0+200.00	0+225.00	0+250.00	0+275.00	0+300.00 0+303.24	0+325.00	0+350.00	0+371.30 0+375.00	0+400.00	0+425.00	0+438.36	0+450.00	0+475.00	0+500.00	0+525.00

ANDAMENTO PLANIMETRICO: L= 173.150 — A= 210.000 Sv= 130.088 Tau= 12.214883 Dr= 2.077 — 1 — Sv= 136.120 a=25.562350 R= 339.000 — A= 210.000 Sv= 130.088 Tau= -12.214883 Dr= 2.077

ANDAMENTO CIGLI

SX	Zona di intersezione	2.50%	7.00%	7.00%			
DX	Rotatoria	-2.50%	-2.50%	-7.00%	-7.00%		

DIAGRAMMA VELOCITA': Vp 20 km/h — Vp 90 km/h — Vp 99 km/h

QUADRO DI UNIONE TANGENZIALE DI LAZZATE

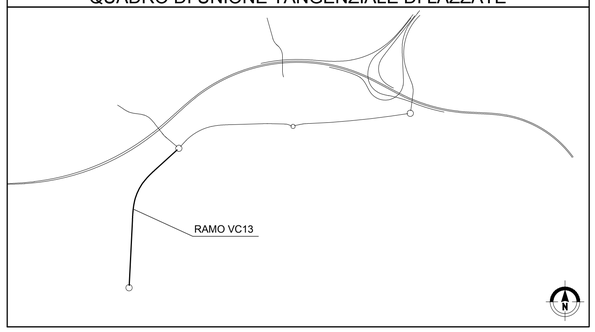

MATRICE DI REVISIONE

REV	DATA	DESCRIZIONE MODIFICA

N.B.: LA TAVOLA SOSTITUISCE QUELLA RELATIVA AL CODICE | E | | | | | | | | DEL PROGETTO ESECUTIVO

CONCESSIONI AUTOSTRADALI LOMBARDE — Autostrada Pedemontana Lombarda

COLLEGAMENTO AUTOSTRADALE
DALMINE - COMO - VARESE - VALICO DEL GAGGIOLO E OPERE AD ESSO CONNESSE

CODICE C.U.P. F11B06000270007

TRATTE B1, B2, C, D, TRVA13+14, GREENWAY

AS BUILT

TRATTA B1

PROGETTO STRADALE
TANGENZIALE DI LAZZATE
PROFILI LONGITUDINALI
PROFILI LONGITUDINALI - RAMO VC13 - TAV. 1

IDENTIFICAZIONE ELABORATO

CODICE PROGETTO: F00107B

FASE PROGETTUALE	WBS LOTTO	WBS ZONA	WBS OPERA	WBS TRATTO D'OPERA	AMBITO	TIPO ELABORATO	PROGRESSIVO	REVISIONE
A	1	I09	GE001	0	SD	FL	007	E

Scala: 1:1000/1:100

DATA	DESCRIZIONE	REV
Aprile 2016	Emissione	E

IMPRESA

RAGGRUPPAMENTO TEMPORANEO IMPRESE:

Mandataria	Mandante	Mandante	Mandante cooptata
STRABAG A.G.	GLF Grandi Lavori Fincosit S.p.A.	Impresa costruzioni Giuseppe Maltauro S.p.A.	STRABAG S.p.A.

STRABAG — GRANDI LAVORI FINCOSIT — MALTAURO — STRABAG

PROGETTISTA - PROGETTO ESECUTIVO DI DETTAGLIO

RAGGRUPPAMENTO TEMPORANEO PROGETTISTI:

Mandataria	Mandante	Mandante	Mandante
3TI PROGETTI ITALIA	GP Ingegneria srl		Arch. Salvatore Vermiglio

RESPONSABILE DI PROGETTO ED INCARICATO DELL'INTEGRAZIONE FRA LE VARIE PRESTAZIONI:
Ing. Alberto Cecchini

CONCEDENTE

CONCESSIONI AUTOSTRADALI LOMBARDE

CONCESSIONARIO

Autostrada Pedemontana Lombarda — Direttore Tecnico: Ing. Enrico Arini — Referente Tecnico: Ing. Sabrina Lattuada

APPROVATO

Autostrada Pedemontana Lombarda — Il Direttore dei Lavori: Ing. Francesco Domanico

ELABORAZIONE PROGETTUALE

PROGETTISTA:
3TI PROGETTI ITALIA S.p.A

3TI ITALIA S.p.A.
DIRETTORE TECNICO
Ing. Stefano Luca Possati
Ordine degli Ingegneri
Provincia di Roma n. 20809

Redatto: Schiavi — Verificato: Lopes — Approvato: Possati