Diagramma delle visibilità

Distanza di visuale libera

Visibilità per l'arresto

SCALA DISTANZE 1:2000

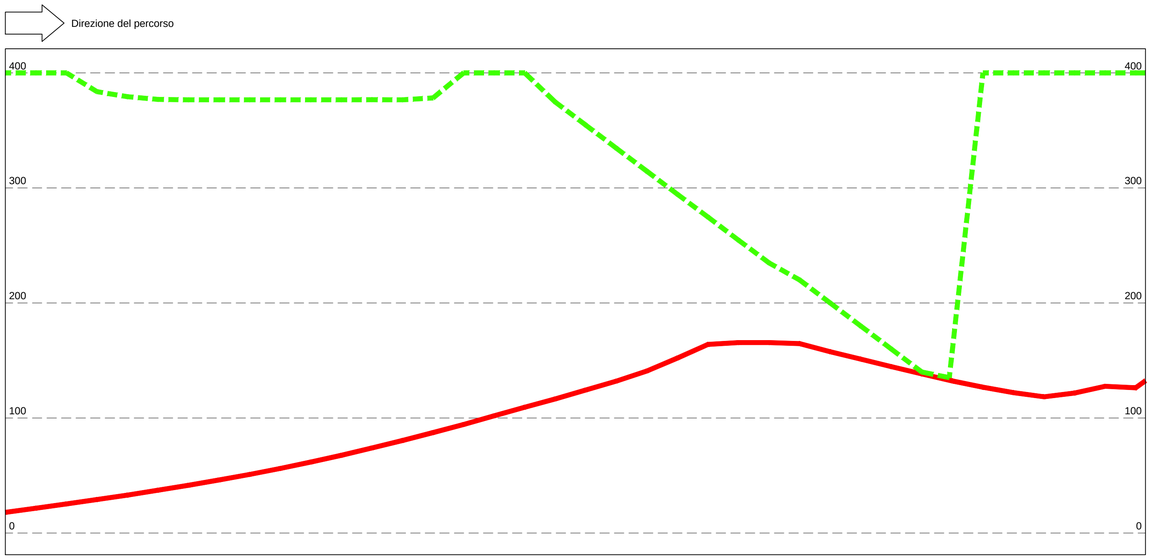

Diagramma delle velocità

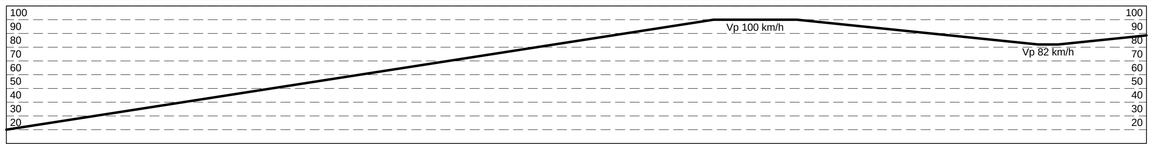

Andamento altimetrico

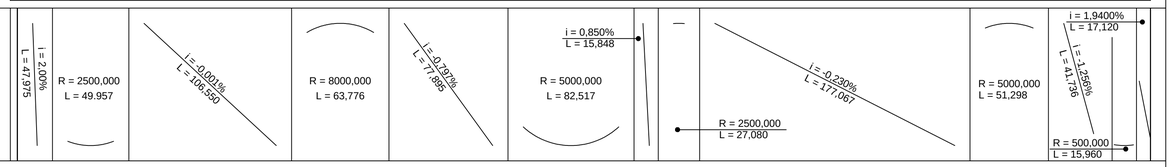

Distanza di visuale libera (-->)

400,000	400,000	400,000	383,672	379,297	376,934	376,592	376,621	376,592	376,621	376,621	376,592	376,680	376,592	378,242	400,000	400,000	400,000	374,609	354,609	334,492	314,492	294,492	274,609	254,609	234,805	220,000	200,000	180,000	160,000	140,000	135,000	400,000	400,000	400,000	400,000	400,000	400,000	400,000

Visibilità per l'arresto (-->)

17,990	21,667	25,328	29,175	33,029	37,291	41,599	46,251	51,013	56,186	61,785	67,619	74,027	80,477	87,351	94,361	101,938	109,390	116,657	124,395	132,119	140,940	152,185	164,029	165,570	165,570	164,644	157,676	151,219	144,680	138,349	132,219	126,811	122,123	118,467	121,711	127,599	126,324	132,451

Confronto (-->)

A NORMA

Allarg.ti visibilità

MATRICE DI REVISIONE

REV	DATA	DESCRIZIONE MODIFICA

N.B.: LA TAVOLA SOSTITUISCE QUELLA RELATIVA AL CODICE | E | | | | | | | | DEL PROGETTO ESECUTIVO

CONCESSIONI AUTOSTRADALI LOMBARDE

Autostrada Pedemontana Lombarda

COLLEGAMENTO AUTOSTRADALE

DALMINE - COMO - VARESE - VALICO DEL GAGGIOLO E OPERE AD ESSO CONNESSE

CODICE C.U.P. F11B06000270007

TRATTE B1, B2, C, D, TRVA13+14, GREENWAY

AS BUILT

TRATTA B1

PROGETTO STRADALE

TANGENZIALE DI LAZZATE

DIAGRAMMI DI VELOCITA'

DIAGRAMMI DI VELOCITA' - VISUALE LIBERA RAMO VC9 - TAV. 1

IDENTIFICAZIONE ELABORATO

CODICE PROGETTO: F00107B

WBS								
FASE PROGETTUALE	LOTTO	ZONA	OPERA	TRATTO D'OPERA	AMBITO	TIPO ELABORATO	PROGRESSIVO	REVISIONE
A	1	I09	GE001	0	SD	DV	001	E

Scala: 1:2000

DATA	DESCRIZIONE	REV
Gennaio 2018	Emissione	E

CONCEDENTE

CONCESSIONI AUTOSTRADALI LOMBARDE

CONCESSIONARIO

Autostrada Pedemontana Lombarda

Direttore Tecnico: Ing. Giuseppe Sambo

Referente Tecnico: Ing. Sabrina Lattuada

APPROVATO

Autostrada Pedemontana Lombarda

Il Direttore dei Lavori: Ing. Francesco Domanico

IMPRESA

RAGGRUPPAMENTO TEMPORANEO IMPRESE:

Mandataria	Mandante	Mandante	Mandante cooptata
STRABAG A.G.	GLF Grandi Lavori Fincosit S.p.A.	ICM S.p.A.	STRABAG S.p.A.

PROGETTISTA - PROGETTO ESECUTIVO DI DETTAGLIO

RAGGRUPPAMENTO TEMPORANEO PROGETTISTI:

Mandataria	Mandante	Mandante	Mandante
3TI PROGETTI ITALIA INGEGNERIA INTEGRATA S.p.A.	GP Ingegneria DIREZIONE PROGETTI DI INGEGNERIA		Arch. Salvatore Vermiglio

RESPONSABILE DI PROGETTO ED INCARICATO DELL'INTEGRAZIONE FRA LE VARIE PRESTAZIONI:

Ing. Alberto Cecchini

Dott. Ing. ALBERTO CECCHINI Ordine degli Ingegneri della Provincia di Roma n. 15158

ELABORAZIONE PROGETTUALE

PROGETTISTA:

3TI PROGETTI ITALIA S.p.A

3TI ITALIA S.p.A.
DIRETTORE TECNICO
Ing. Stefano Luca Possati
Ordine degli Ingegneri
Provincia di Roma n. 20809

Redatto: De Ceglie | Verificato: Sorge | Approvato: Possati