DIAFRAMMA DI SPALLA SCALA 1:20

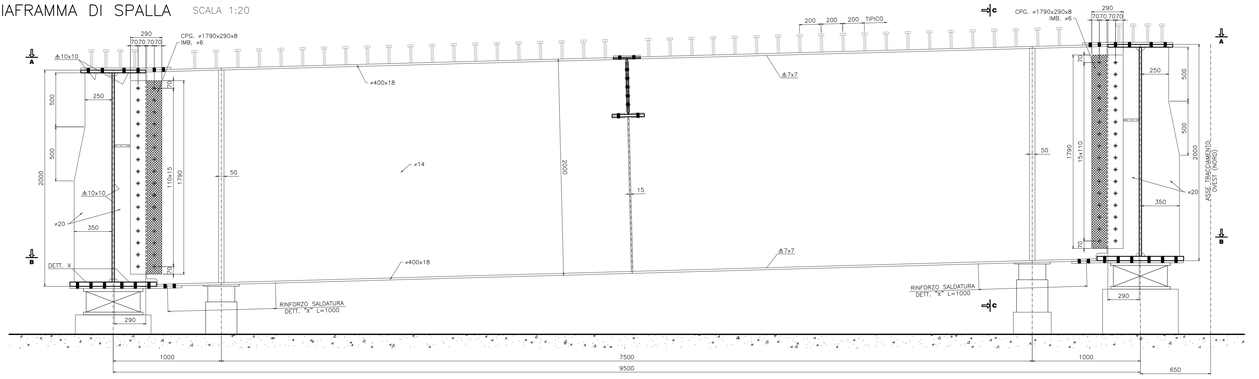

SEZIONE A–A

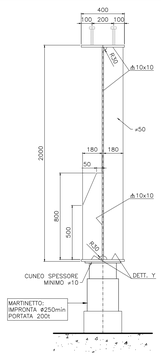

SEZIONE C–C

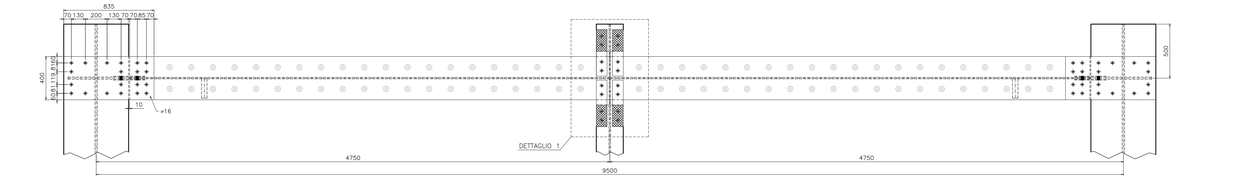

SEZIONE B–B

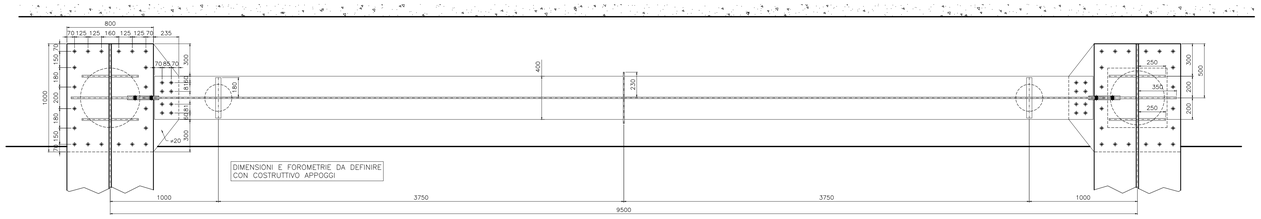

VISTA LATERALE DIAFRAMMA DI SPALLA SCALA 1:20

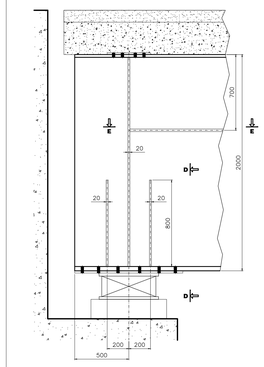

SEZIONE D–D

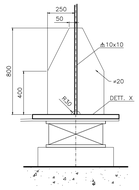

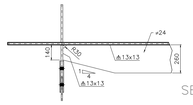

SEZIONE E–E

DETTAGLIO –1– SCALA 1:20

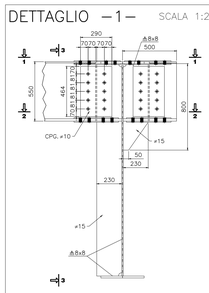

SEZIONE 3–3

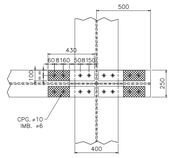

SEZIONE 1–1

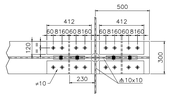

SEZIONE 2–2

DETTAGLIO X

SCALA 1:5

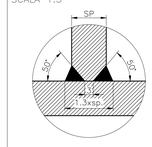

DETTAGLIO Y

SCALA 1:5

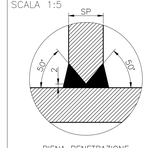

PIENA PENETRAZIONE

GIUNTO TIPICO TRAVE DI SPINA SCALA 1:20

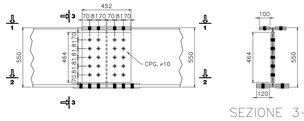

SEZIONE 3–3

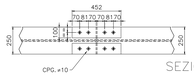

SEZIONE 1–1

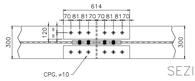

SEZIONE 2–2

VISTA LATERALE DIAFRAMMA DI PILA SCALA 1:20

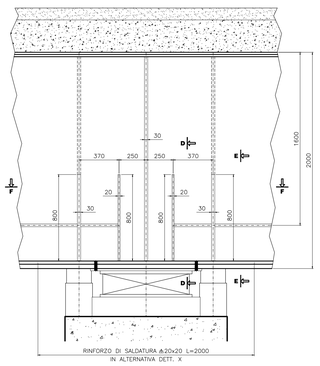

SEZIONE D–D

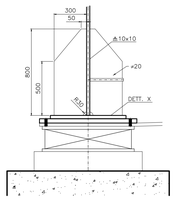

SEZIONE E–E

SEZIONE F–F

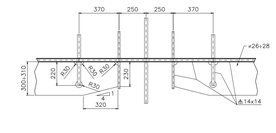

DIAFRAMMA DI PILA SCALA 1:20

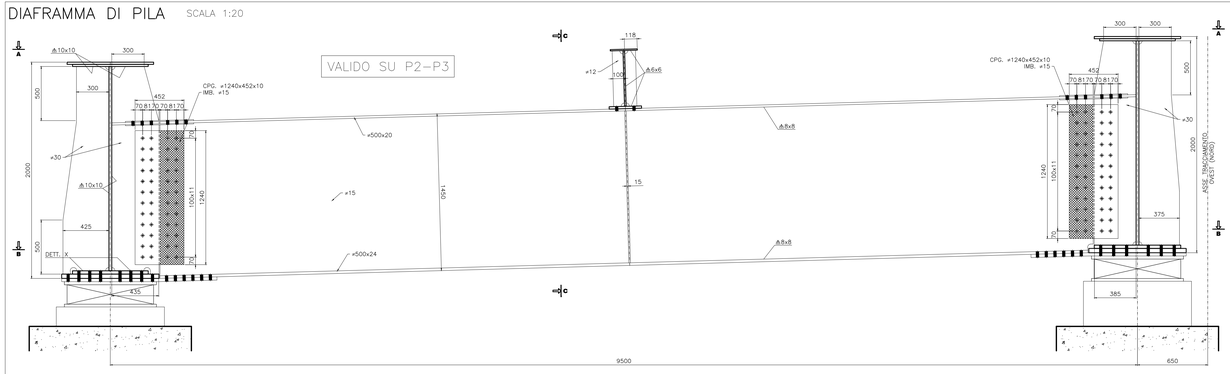

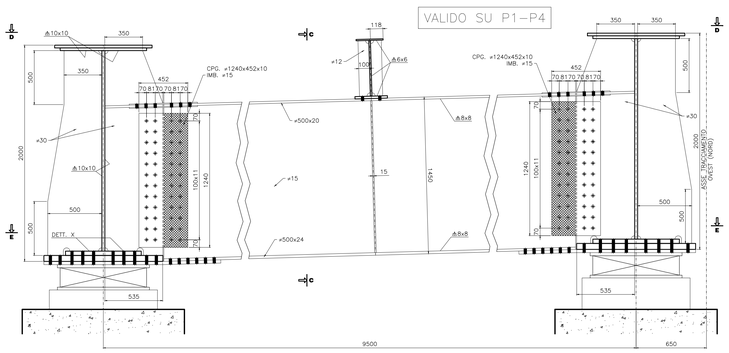

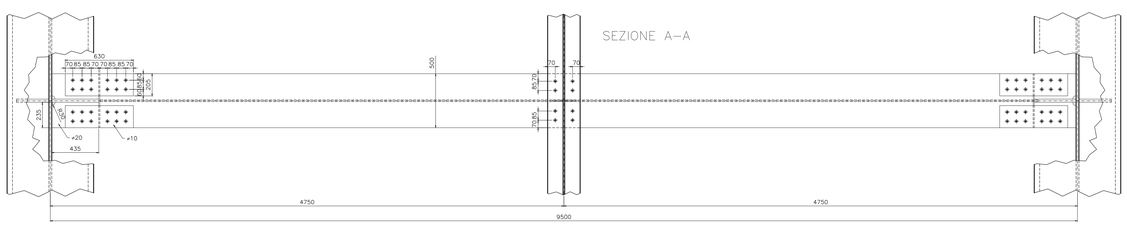

SEZIONE A–A

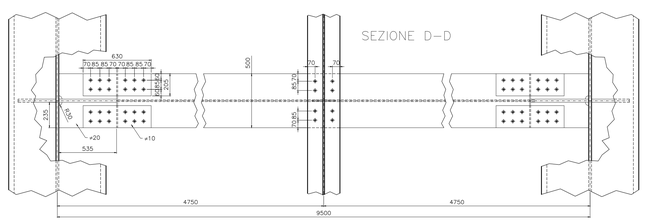

SEZIONE D–D

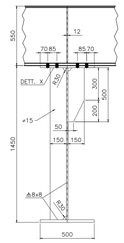

SEZIONE C–C

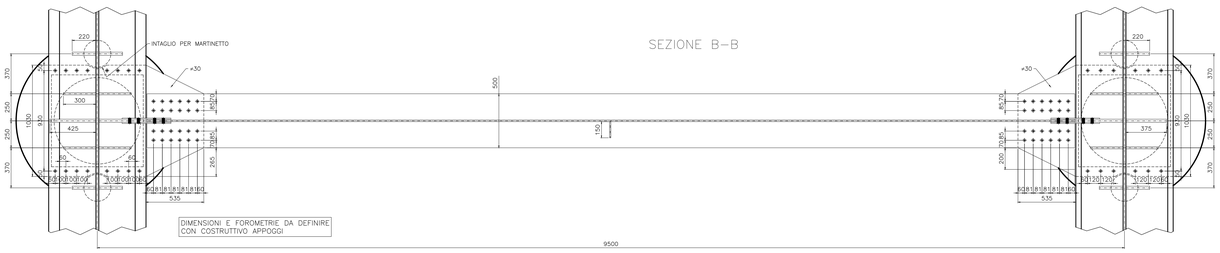

SEZIONE B–B

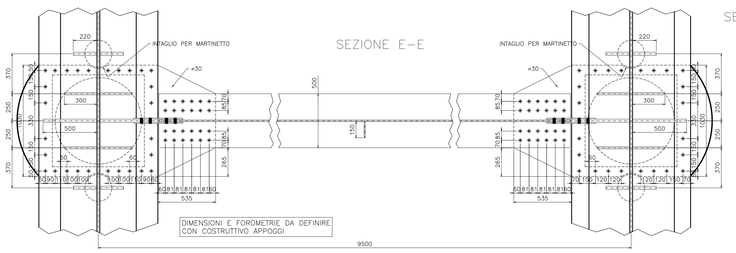

SEZIONE E–E

MATRICE DI REVISIONE

REV	DATA	DESCRIZIONE MODIFICA
	.	.
	.	.
	.	.
	.	.
	.	.
	.	.

N.B.: LA TAVOLA SOSTITUISCE QUELLA RELATIVA AL CODICE E DEL PROGETTO ESECUTIVO

CONCESSIONE AUTOSTRADALE LOMBARDE — Autostrada Pedemontana Lombarda

COLLEGAMENTO AUTOSTRADALE
DALMINE - COMO - VARESE - VALICO DEL GAGGIOLO E OPERE AD ESSO CONNESSE

CODICE C.U.P. F15B000270007

TRATTE B1, B2, C, D, TRVA13+14, GREENWAY

AS BUILT

TRATTA B1

OPERE D'ARTE MAGGIORI
PONTI E VIADOTTI
PONTE SUL TORRENTE LURA
DIAFRAMMI DI PILA E SPALLA

IDENTIFICAZIONE ELABORATO

CODICE PROGETTO: F0101TB

FASE PROGETTUALE	LOTTO	ZONA	OPERA	TRATTO/OPERA	AMBITO	TIPO ELABORATO	PROGRESSIVO	REVISIONE
A	1	A2	V002	0	CM	CA	013	E

WBS

Scala: VARIE

DATA	DESCRIZIONE	REV
Gennaio 2016	Emissione	E

CONCEDENTE

CONCESSIONE AUTOSTRADALI LOMBARDE

CONCESSIONARIO

Autostrada Pedemontana Lombarda — Direttore Tecnico: Ing. Enrico Arici; Referente Tecnico: Arch. Giovanni Carrello

APPROVATO

Autostrada Pedemontana Lombarda — Il Direttore dei Lavori: Ing. Francesco Domenico Sarzio

IMPRESA

RAGGRUPPAMENTO TEMPORANEO IMPRESE:

Mandataria	Mandante	Mandante	Mandante cooptate
STRABAG A.G.	GLF Grandi Lavori Fincosit S.p.A.	Impresa costruzioni Giuseppe Maltauro S.p.A.	STRABAG S.p.A.

STRABAG — GRANDI LAVORI FINCOSIT — MALTAURO — STRABAG

PROGETTISTA - PROGETTO ESECUTIVO DI DETTAGLIO

RAGGRUPPAMENTO TEMPORANEO PROGETTISTI:

Mandataria	Mandante	Mandante	Mandante
3TI PROGETTI ITALIA	GPI società per azioni	Arch. Salvatore Vermiglio	

RESPONSABILE DI PROGETTO ED INCARICATO DELL'INTEGRAZIONE FRA LE VARIE PRESTAZIONI:
Ing. Alberto Cecchini

ELABORAZIONE PROGETTUALE

PROGETTISTA:
3TI PROGETTI ITALIA S.p.A

3TI ITALIA S.p.A.
DIRETTORE TECNICO
Ing. Stefano Luca Pieanti
Ordine degli Ingegneri
Provincia di Roma n. 20809

Redatto: Di Sanzo — Verificato: Di Iullo — Approvato: Possati