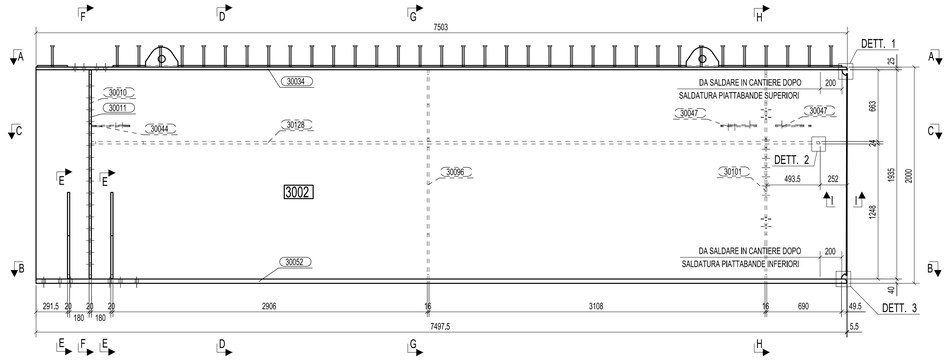

VISTA FRONTALE
1:20

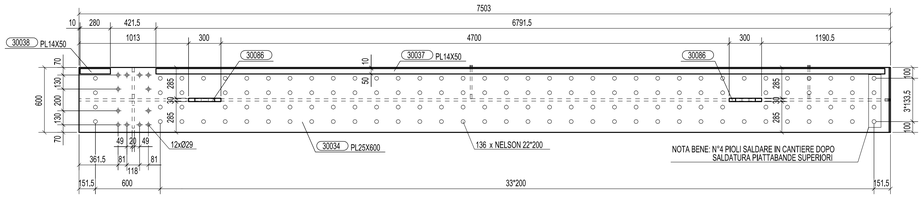

SEZIONE A - A
1:20

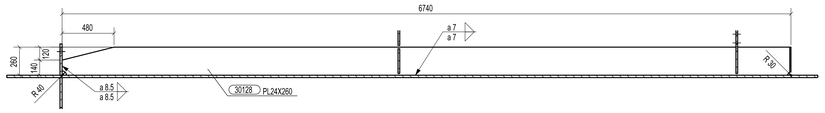

SEZIONE C - C
1:20

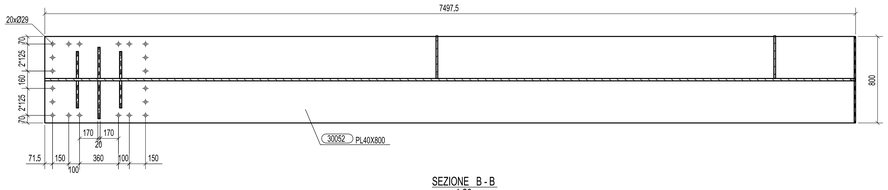

SEZIONE B - B
1:20

DETTAGLIO 1
1:5

DETTAGLIO 2
1:5

SEZIONE I - I
1:2

DETTAGLIO 3
1:5

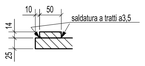

DETTAGLIO 4
1:5

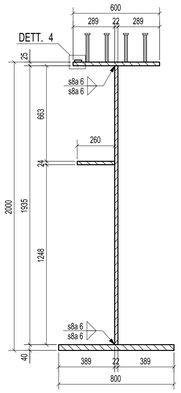

SEZIONE D - D
1:15

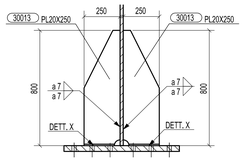

SEZIONE E - E
1:15

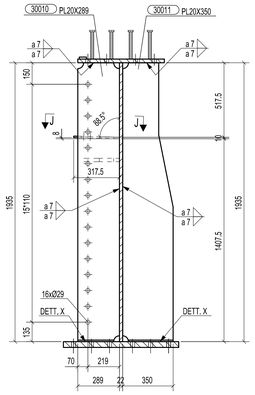

SEZIONE F - F
1:15

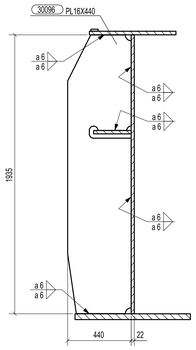

SEZIONE G - G
1:15

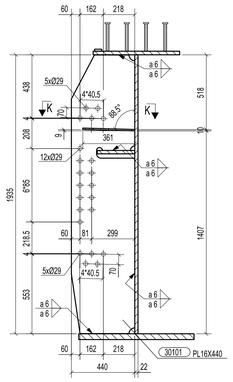

SEZIONE H - H
1:15

DETTAGLIO SALDATURA
AD ARCO SOMMERSO

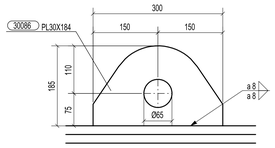

DETTAGLIO GOLFARE TIPICO
1:5

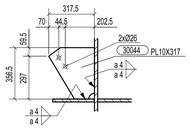

SEZIONE J - J
1:15

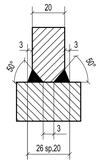

DETTAGLIO X - PJP

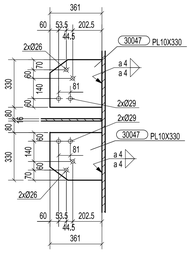

SEZIONE K - K
1:15

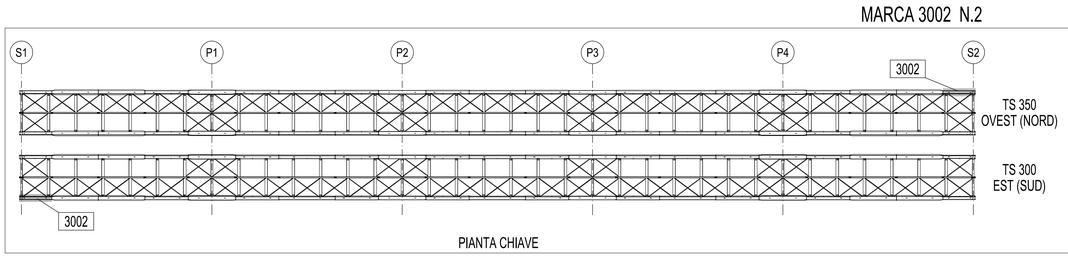

PIANTA CHIAVE

MARCA 3002 N.2

Rev.	Data	Descrizione	Disegnato da	Controllato da
B	27.10.2014	MODIFICATO DOVE INDICATO	M.T.A.	Ing.Picco
A	17.10.2014	MODIFICATO DOVE INDICATO	M.T.A.	Ing.Picco
0	25.08.2014	PRIMA EMISSIONE	M.T.A.	Ing.Picco

N° di commessa				Tipo di doc.		N° di documento			Rev.
2	0	1	4	0	1	1	D C	D 3	0 0 2	B

CIMOLAI
Via Ungaresca, 38 - 33170 Pordenone - Italy
Tel. +39 0434 5583 - Fax +39 0434 363401
www.cimolai.com - info@cimolai.com

Cliente: STRABAG S.p.A.

Scala: 1:20

Oggetto:
PEDEMONTANA LOMBARDA - TRATTA B1
PONTE SUL TORRENTE LURA
TS 300; TS 350
TRAVE MARCA 3002

MATRICE DI REVISIONE

REV	DATA	DESCRIZIONE MODIFICA

N.B.: LA TAVOLA SOSTITUISCE QUELLA RELATIVA AL CODICE | E | DEL PROGETTO ESECUTIVO

CONCESSIONI AUTOSTRADALI LOMBARDE — Autostrada Pedemontana Lombarda

COLLEGAMENTO AUTOSTRADALE
DALMINE - COMO - VARESE - VALICO DEL GAGGIOLO E OPERE AD ESSO CONNESSE
CODICE C.U.P. F11B06027000
TRATTE B1, B2, C, D, TRVA13+14, GREENWAY

AS BUILT

TRATTA B1
OPERE D'ARTE MAGGIORII
PONTI E VIADOTTI
PONTE SUL TORRENTE LURA
TS 300 - TS 350 - TRAVE MARCA 3002

IDENTIFICAZIONE ELABORATO
CODICE PROGETTO: F001078

FASE PROGETTUALE	LOTTO	WBS ZONA	OPERA	TRATTO DOPERA	AMBITO	TIPO ELABORATO	PROGRESSIVO	REVISIONE
A	1	A02	V002	0	OM	CA	021	E

Scala: -

DATA	DESCRIZIONE	REV
Settembre 2015	Emissione	E

IMPRESA
RAGGRUPPAMENTO TEMPORANEO IMPRESE:
Mandataria: STRABAG A.G.; Mandante: GLF Grandi Lavori Fincosit S.p.A.; Mandante: Impresa costruzioni Giuseppe Maltauro S.p.A.; Mandante cooptata: STRABAG S.p.A.

STRABAG — GRANDI LAVORI FINCOSIT — MALTAURO — STRABAG

PROGETTISTA - PROGETTO ESECUTIVO DI DETTAGLIO
RAGGRUPPAMENTO TEMPORANEO PROGETTISTI:
Mandataria: 3TI PROGETTI ITALIA; Mandante: GP Imprese; Mandante: Studio Associato Alberico; Mandante: Arch. Salvatore Vernaglio

RESPONSABILE DI PROGETTO ED INCARICATO DELL'INTEGRAZIONE FRA LE VARIE PRESTAZIONI:
Ing. Alberto Cecchini

CONCEDENTE
CONCESSIONI AUTOSTRADALI LOMBARDE

CONCESSIONARIO
Autostrada Pedemontana Lombarda — Direttore Tecnico: Ing. Enrico Ann; Referente Tecnico: Arch. Giovani Carrillo

APPROVATO
Autostrada Pedemontana Lombarda — Il Direttore dei Lavori: Ing. Francesco Domenico Tarsia

ELABORAZIONE PROGETTUALE
PROGETTISTA:
3TI PROGETTI ITALIA S.p.A

CONSULENTE SPECIALISTICO:
CIMOLAI

3TI ITALIA S.p.A.
DIRETTORE TECNICO
Ing. Stefano Luca Passati
Ordine degli Ingegneri
Provincia di Roma n. 20809

Redatto: Di Sarzo — Verificato: Di Iullo — Approvato: Possati