


VISTA FRONTALE
1:20

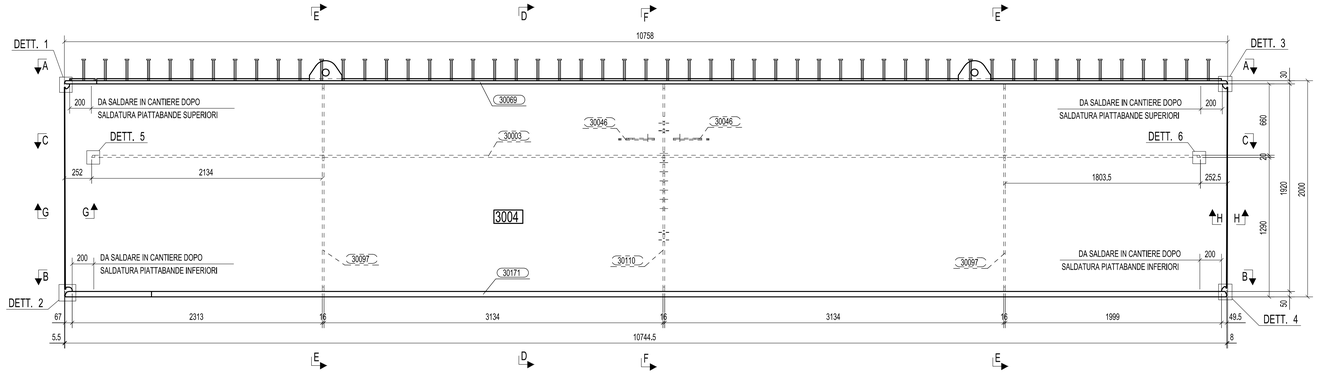


SEZIONE A - A
1:20




SEZIONE B - B
1:20

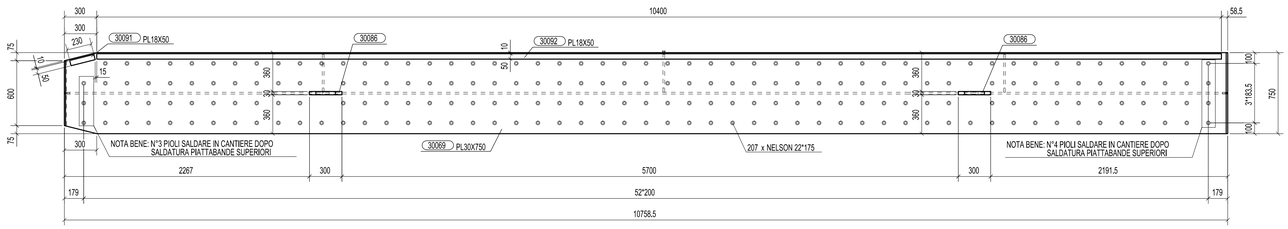


SEZIONE C - C
1:20




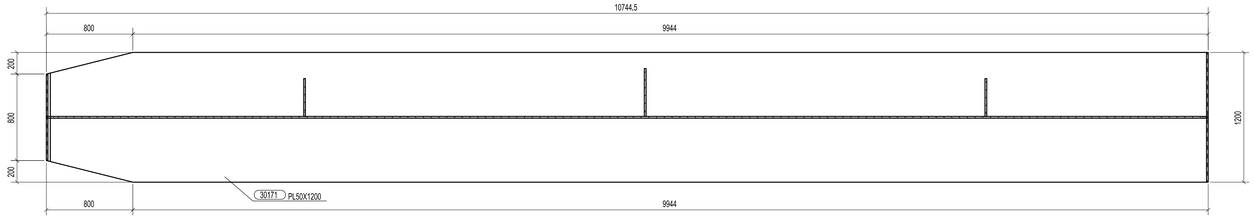


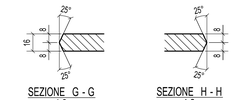


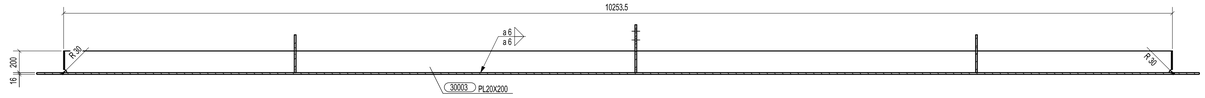


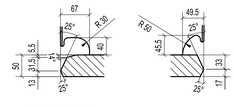


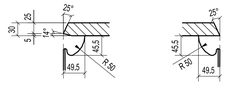


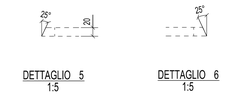

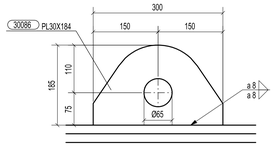

















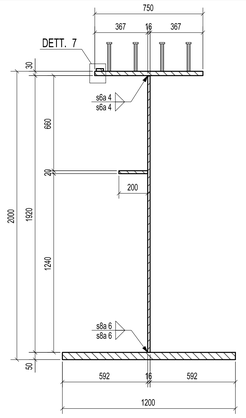

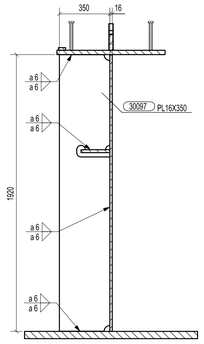
| Rev. | Data | Descrizione | Disegnato da | Controllato da |
|---|---|---|---|---|
| A | 27.10.2014 | MODIFICATO DOVE INDICATO | M.T.A. | Ing.Picco |
| 0 | 25.08.2014 | PRIMA EMISSIONE | M.T.A. | Ing.Picco |
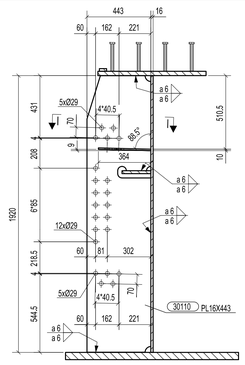
| N° di commessa | | | | | | Tipo di doc. | | N° di documento | | | | Rev. |
|---|---|---|---|---|---|---|---|---|---|---|---|---|
| 2 | 0 | 1 | 4 | 0 | 1 | 1 | D | C | D | 3 | 0 | 0 | 4 | A |

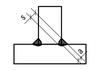CIMOLAI
Via Lingaretica, 88 - 31170 Pordenone - Italy
Tel. +39 0434 5581 - Fax +39 0434 361401
www.cimolai.com - info@cimolai.com

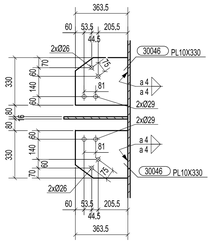Cliente: STRABAG S.p.A.

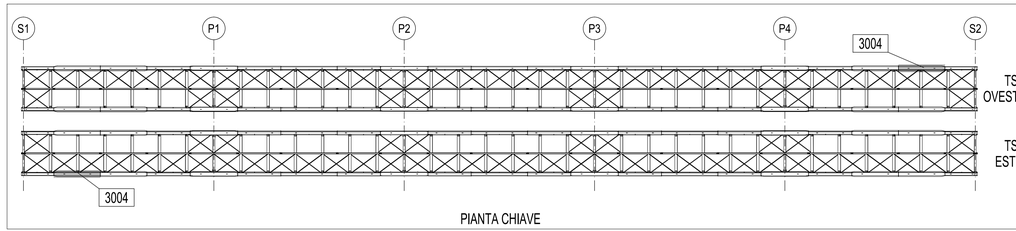Scala: 1:20

Oggetto:
PEDEMONTANA LOMBARDA - TRATTA B1
PONTE SUL TORRENTE LURA
TS 300; TS 350
TRAVE MARCA 3004

MATRICE DI REVISIONE

| REV | DATA | DESCRIZIONE MODIFICA |
|---|---|---|
| | | |
| | | |
| | | |
| | | |
| | | |
| | | |

N.B.: LA TAVOLA SOSTITUISCE QUELLA RELATIVA AL CODICE [ ] DEL PROGETTO ESECUTIVO

CONCESSIONI AUTOSTRADALI LOMBARDE — Autostrada Pedemontana Lombarda

COLLEGAMENTO AUTOSTRADALE
DALMINE - COMO - VARESE - VALICO DEL GAGGIOLO E OPERE AD ESSO CONNESSE
CODICE C.U.P. F11B08000270007
**TRATTE B1, B2, C, D, TRVA13+14, GREENWAY**

**AS BUILT**

**TRATTA B1**
OPERE D'ARTE MAGGIORI
PONTI E VIADOTTI
PONTE SUL TORRENTE LURA
TS 300 - TS 350 - TRAVE MARCA 3004

**IDENTIFICAZIONE ELABORATO**
CODICE PROGETTO: F00107B

| WBS | | | | | | | | |
|---|---|---|---|---|---|---|---|---|
| FASE PROGETTUALE | LOTTO | ZONA | OPERA | TRATTO D'OPERA | AMBITO | TIPO ELABORATO | PROGRESSIVO | REVISIONE |
| A | 1 | A02 | V002 | 0 | OM | CA | 023 | E |

Scala:

| DATA | DESCRIZIONE | REV |
|---|---|---|
| Settembre 2015 | Emissione | E |

**CONCEDENTE**
CONCESSIONI AUTOSTRADALI LOMBARDE

**CONCESSIONARIO**
Autostrada Pedemontana Lombarda — Direttore Tecnico: Ing. Enrico Arni; Referente Tecnico: Arch. Giovanni Carrillo

**APPROVATO**
Autostrada Pedemontana Lombarda — Il Direttore dei Lavori: Ing. Francesco Domanico

**IMPRESA**
*RAGGRUPPAMENTO TEMPORANEO IMPRESE:*

| Mandataria | Mandante | Mandante | Mandante cooptata |
|---|---|---|---|
| STRABAG A.G. | GLF Grandi Lavori Fincosit S.p.A. | Impresa costruzioni Giuseppe Maltauro S.p.A. | STRABAG S.p.A. |

**PROGETTISTA - PROGETTO ESECUTIVO DI DETTAGLIO**
*RAGGRUPPAMENTO TEMPORANEO PROGETTISTI:*

| Mandataria | Mandante | Mandante |
|---|---|---|
| 3TI PROGETTI ITALIA | GP Ingegneria | Arch. Salvatore Vegnaglio |

*RESPONSABILE DI PROGETTO ED INCARICATO DELL'INTEGRAZIONE FRA LE VARIE PRESTAZIONI:*
Ing. Alberto Cecchini

**ELABORAZIONE PROGETTUALE**
*PROGETTISTA:*
3TI PROGETTI ITALIA S.p.A

*CONSULENTE SPECIALISTICO:*
CIMOLAI

**3TI ITALIA S.p.A.**
DIRETTORE TECNICO
*Ing. Stefano Ivan Passati*
Ordine degli Ingegneri
Provincia di Roma n. 20809

Redatto: Di Sarzo — Verificato: Di Iullo — Approvato: Possati